



FÖRKLARINGAR:

- = NEDFART: 55 M²
- = LOKAL: 83 M²

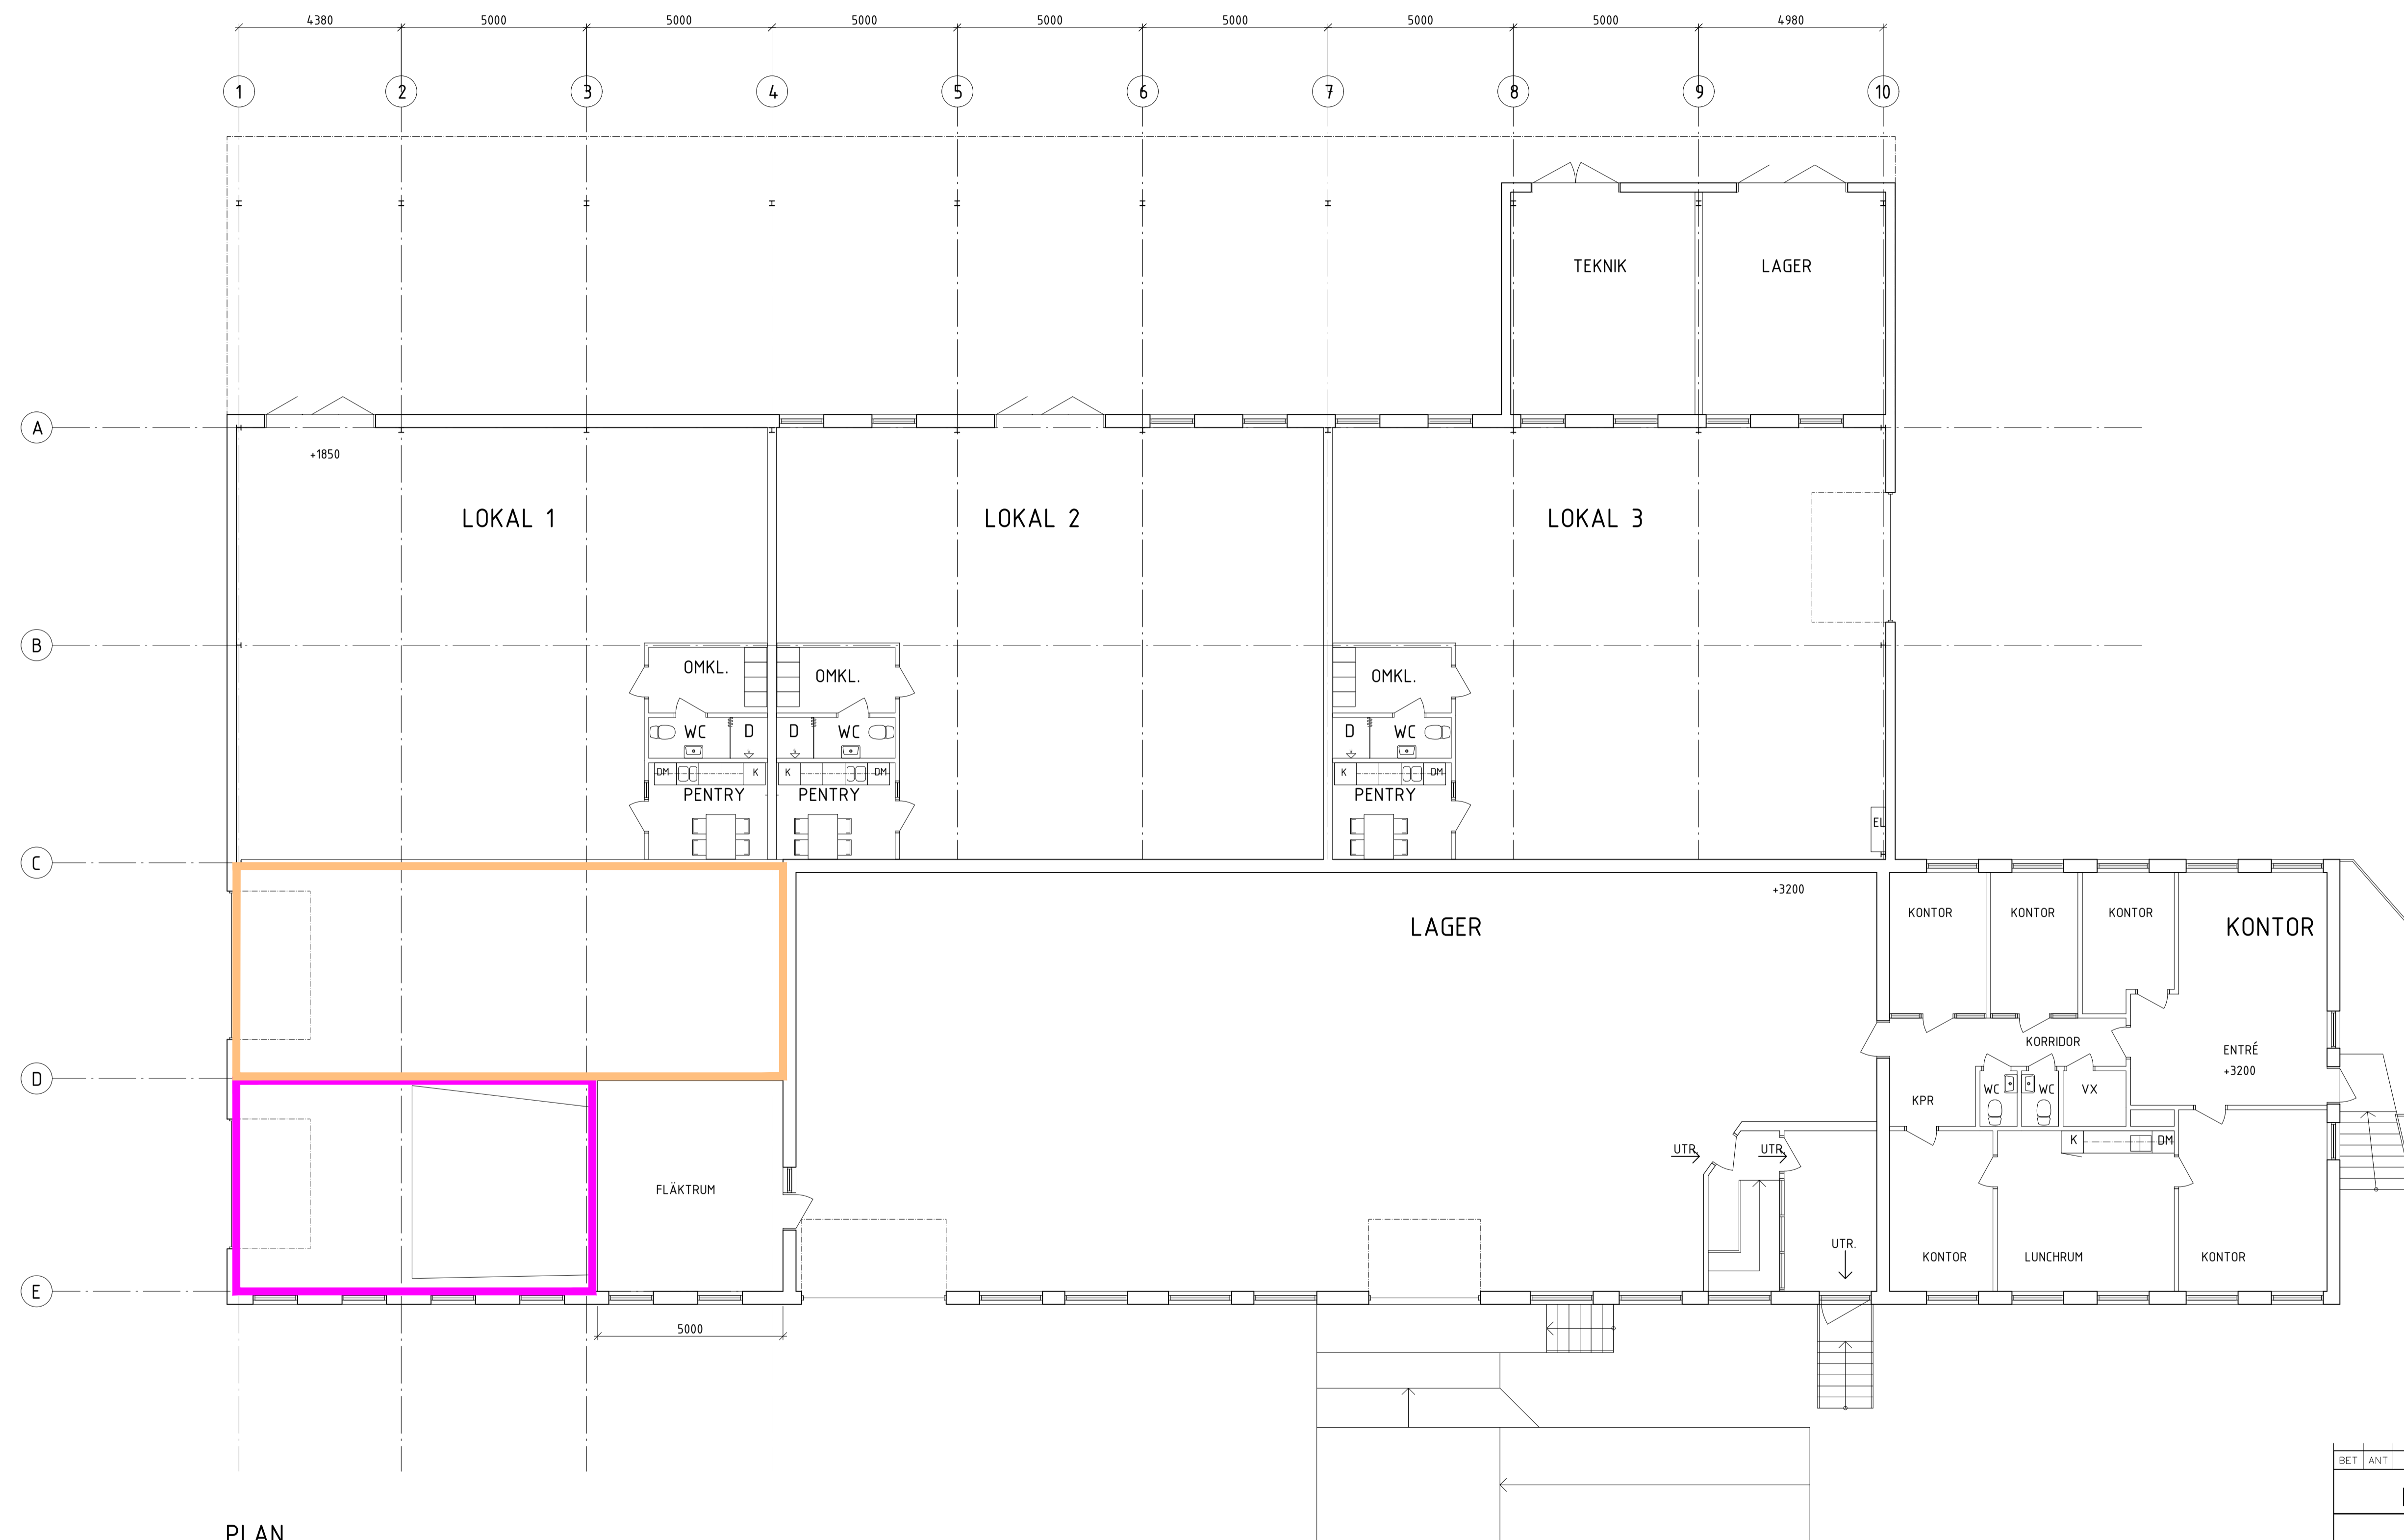

PLAN

METER

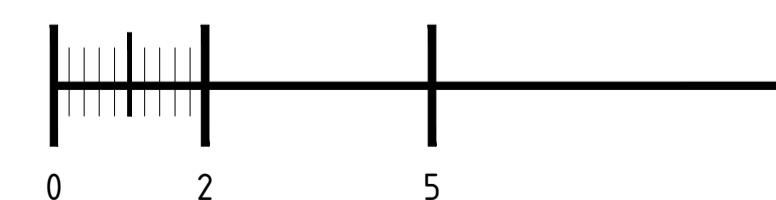

BET	ANT	ÄNDRINGEN AVSER	DATUM	SIGN
FÖRHANDSKOPIA 221122				
UPPDRAG NR	ALF	RITAD/KONSTR AV	-	HANDLAGGARE
DATUM	-	ANSVARIG	-	-
VAKTEN 7, ESKILSTUNA KOMMUN				
PLAN 2				
RELATION				
SKALA	NUMMER	BET		
A1 = 1:100 A3 = 1:200	A309:102			