




BELLISGATAN

HALLSTORPSVÄGEN

SITUATIONSPLAN 1:400

MARKERING UPPRÄTTAS AV ANNAN KONSULT
MÅTT SE PLAN 1:400

PARKERINGSBERÄKNING
P-norm Malmö (Husie)
Förskola 2 avd (6 pers) 3 pl.
Äldreboende 0,4x8 pers 3 pl.
Besökspl. boende 0,1x14 lgh 1 pl.
7 pl.

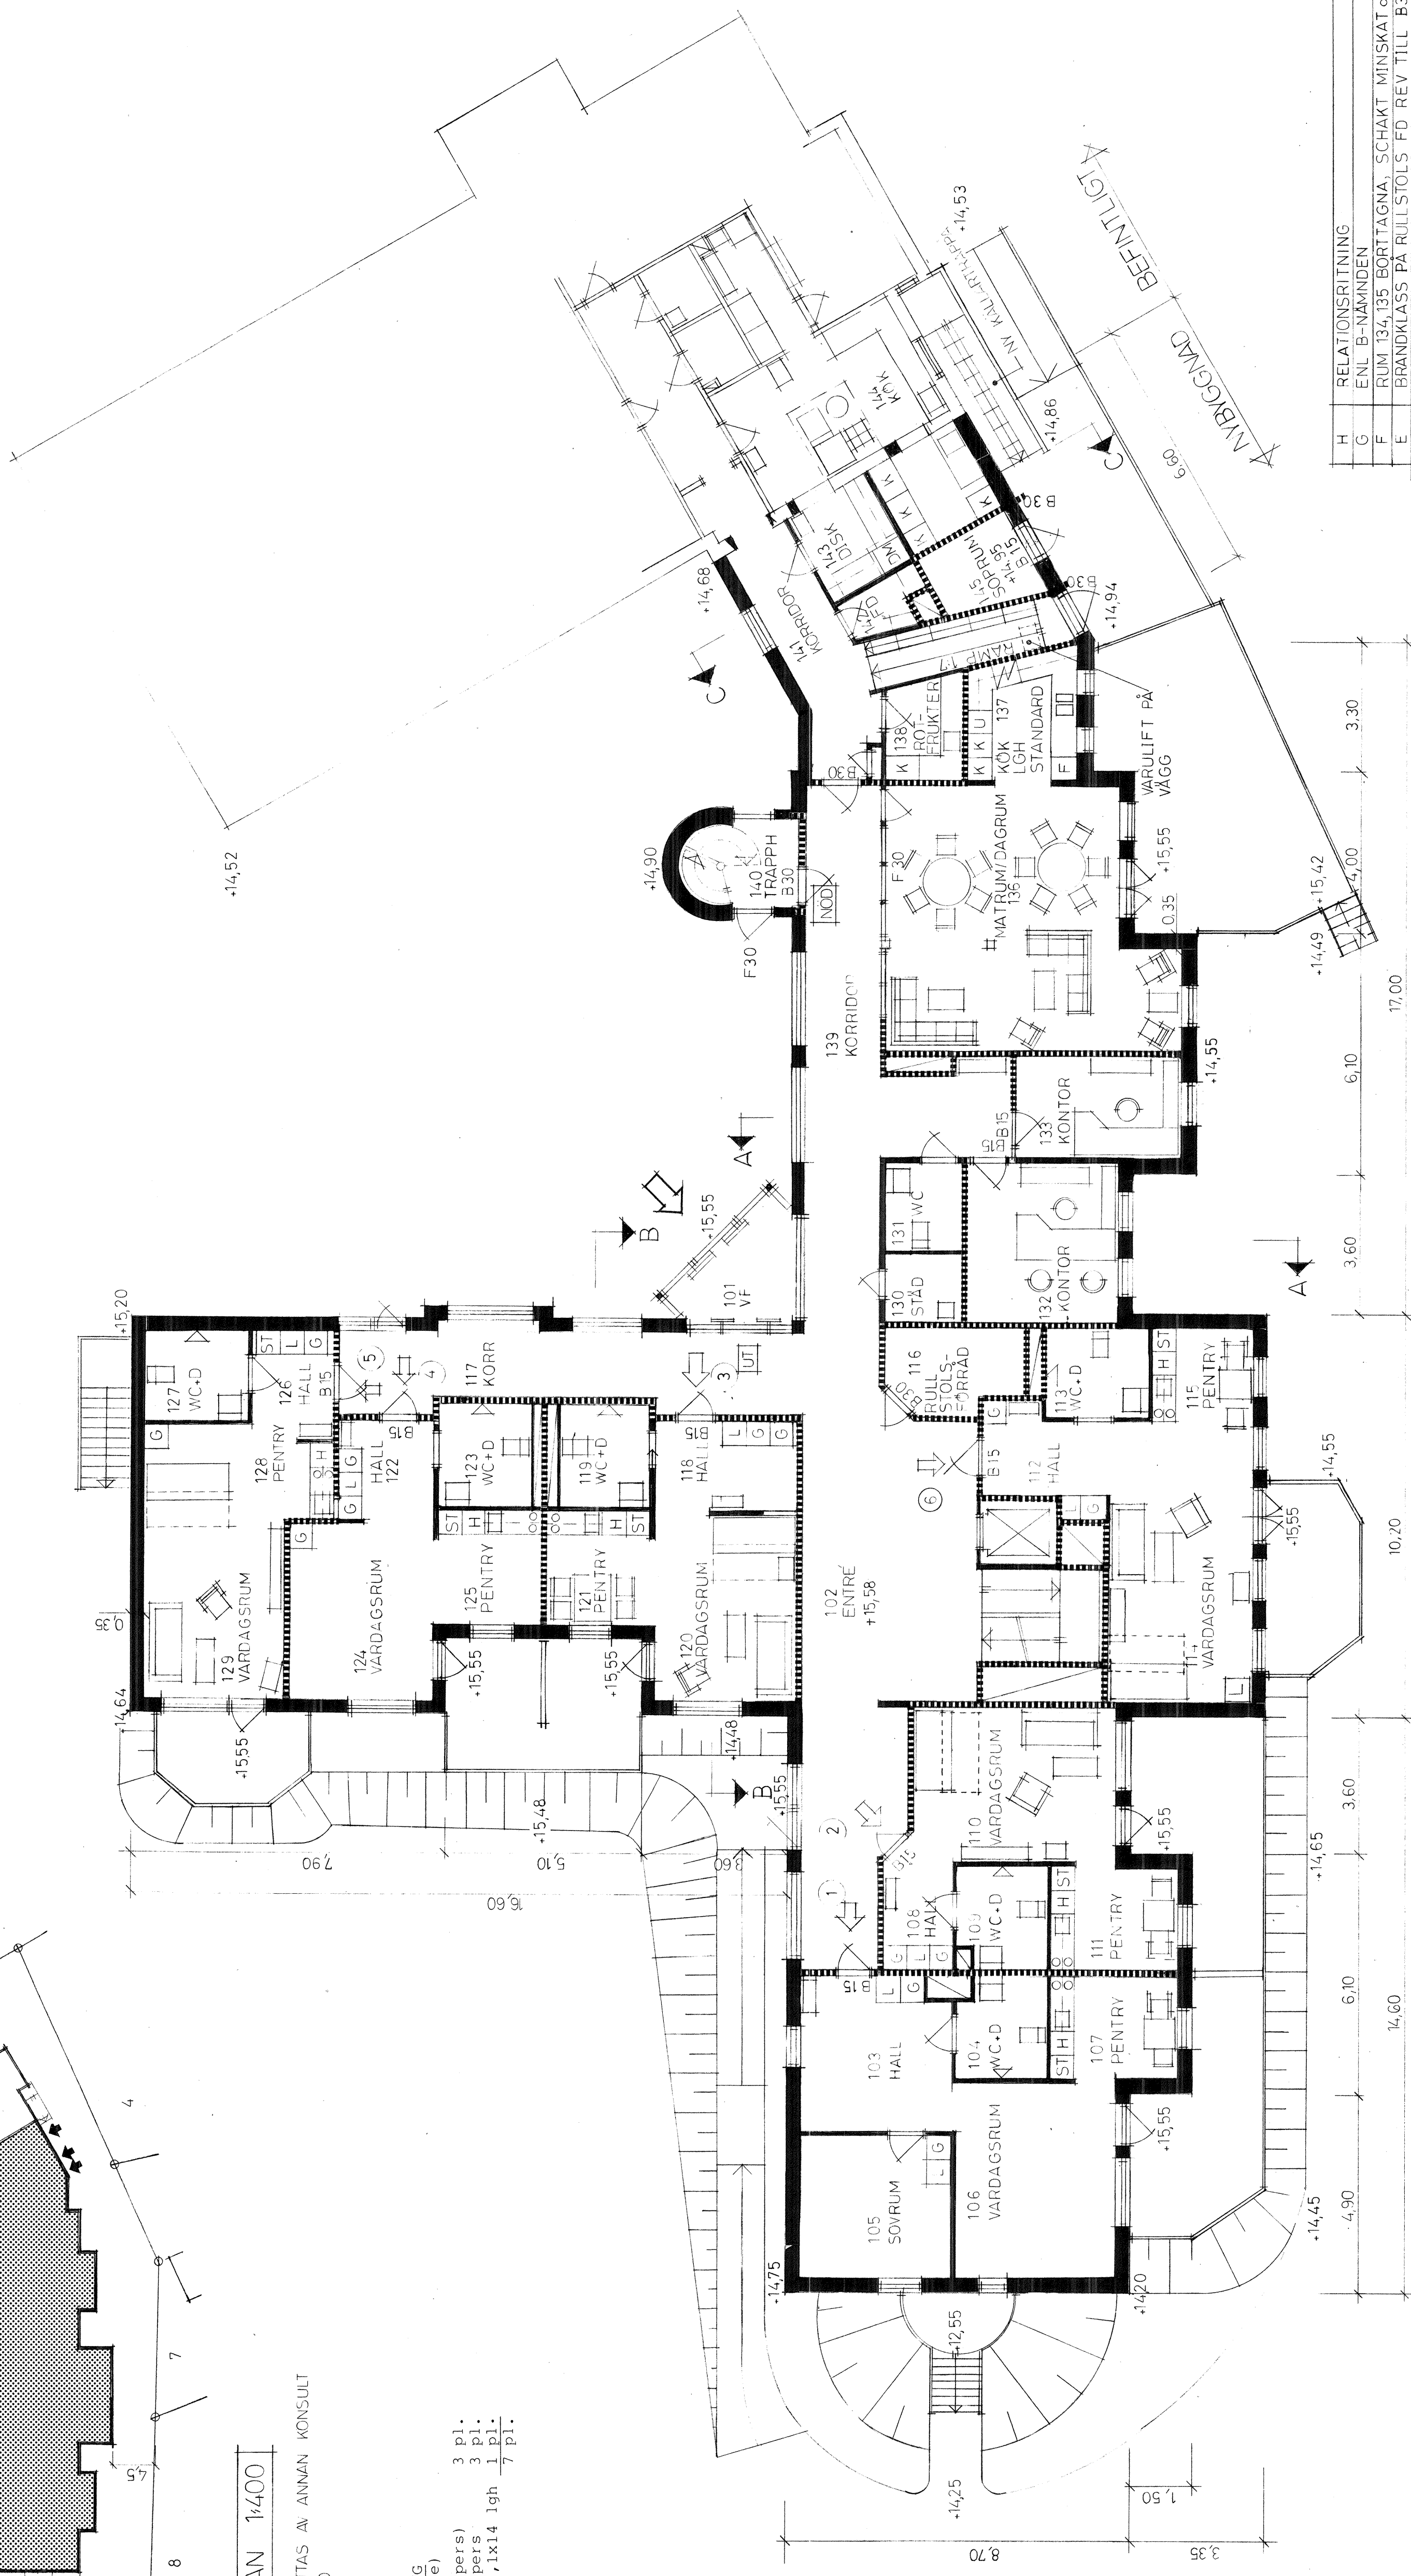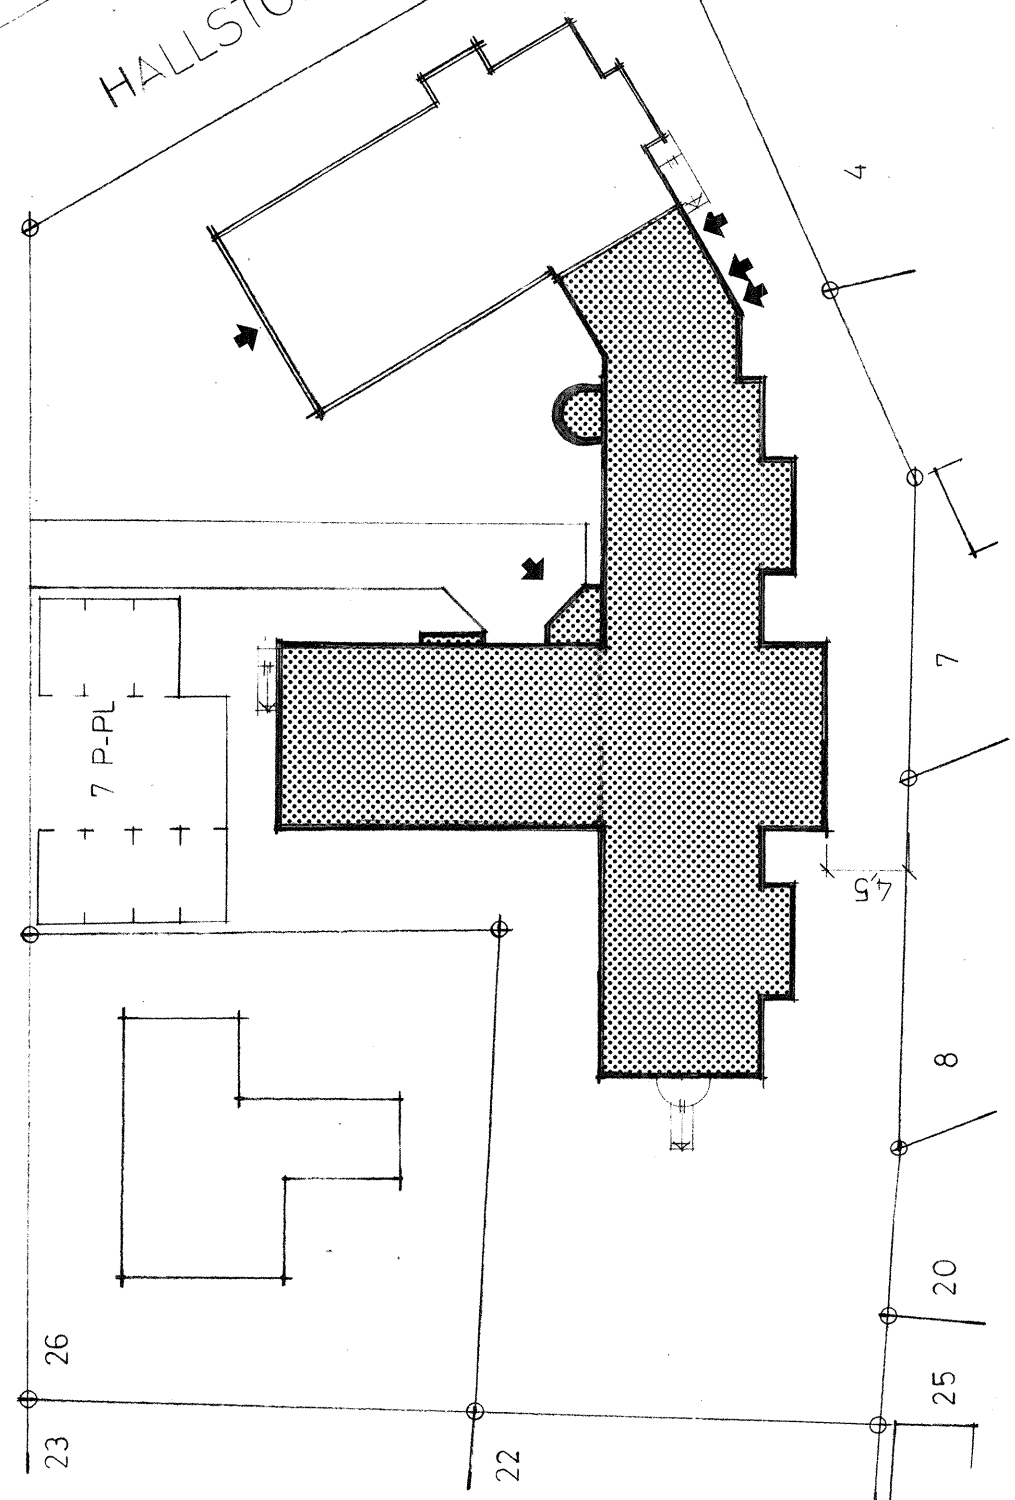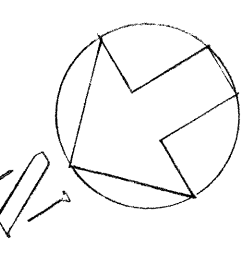

REV	RELATIONSRTNING	92.05.25
H	ENL. B-NAMNDEN	91.05.14
G	RUM 134,135 BORTTAGNA: SCHAFT, MINSKAT O. FVTTAT/RUM 39	91.04.15
F	BRANDKLASS PÅ RULLSTOLS FÖ. REV. TILL B30	91.03.28
E	KOMPL. M. RUMSNR., KOK 143	91.03.18
D	ÄNDRINGAR I LGH 3,4,5 O. WC, MATSAL	91.02.13
C	UPPREV ENL 150	91.01.31
B	ALLMAN REV	90.11.27
A	DATUM	

BELLIS 27, MALMÖ
NYBYGGNAD BOSTÄDER FÖR ÄLDRE
ENTREVÄN

Skala 1:1000 Arb.nr 9129-1 Sign.

Datum 90.11.21

ARKITEKTLAGET CJTZ AB
Norra Valgatan 98
Lars Jørgård Jan Teivling
Michael Zetterman
Tel. 040 / 11 13 30
Fax 040 / 11 34 55