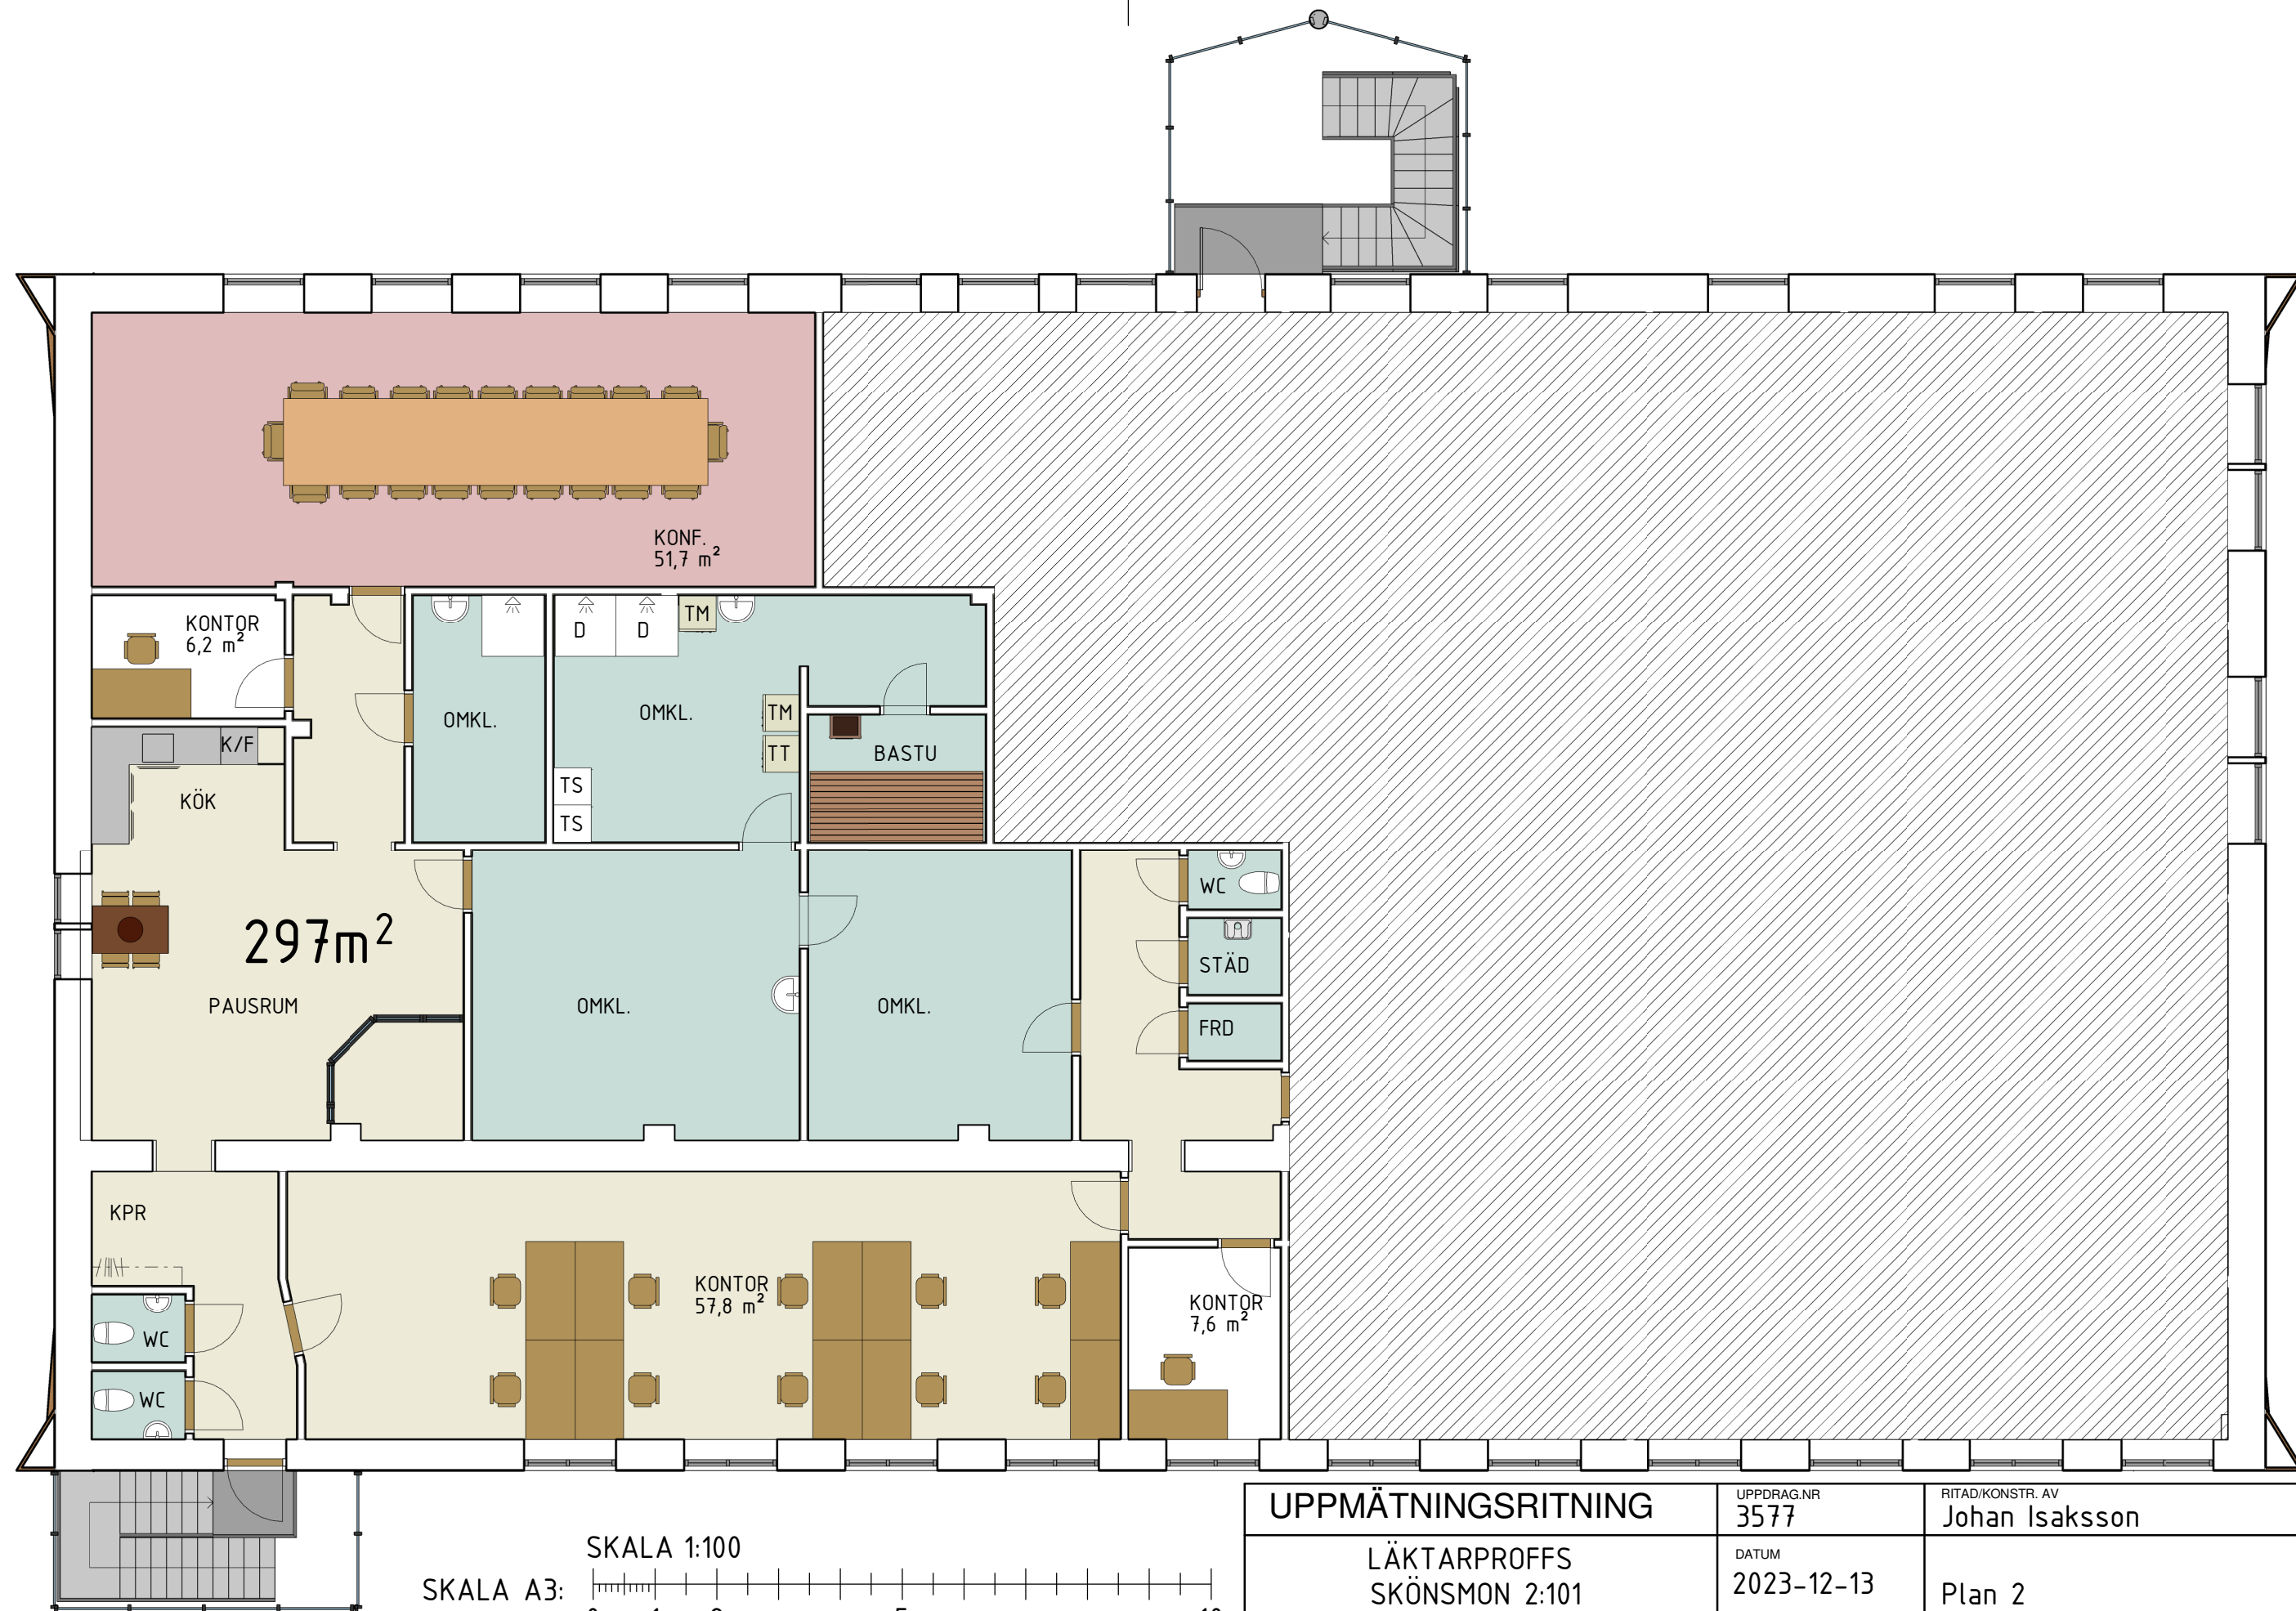


UPPMÄTNINGSRITNING	UPPDRAG.NR 3577	RITAD/KONSTR. AV Johan Isaksson
LÄKTARPROFFS SKÖNSMON 2:101	DATUM 2023-12-13	Plan 2
BPI ARKITEKTER AB ALLERVIKEN 127, 86296 NJURUNDA, Mob: 070-5900519 mail: bpi.isaksson@telia.com hemsida: www.bpiarkitekter.dinstudio.se	SKALA 1 : 100	NUMMER A3-7 REV