

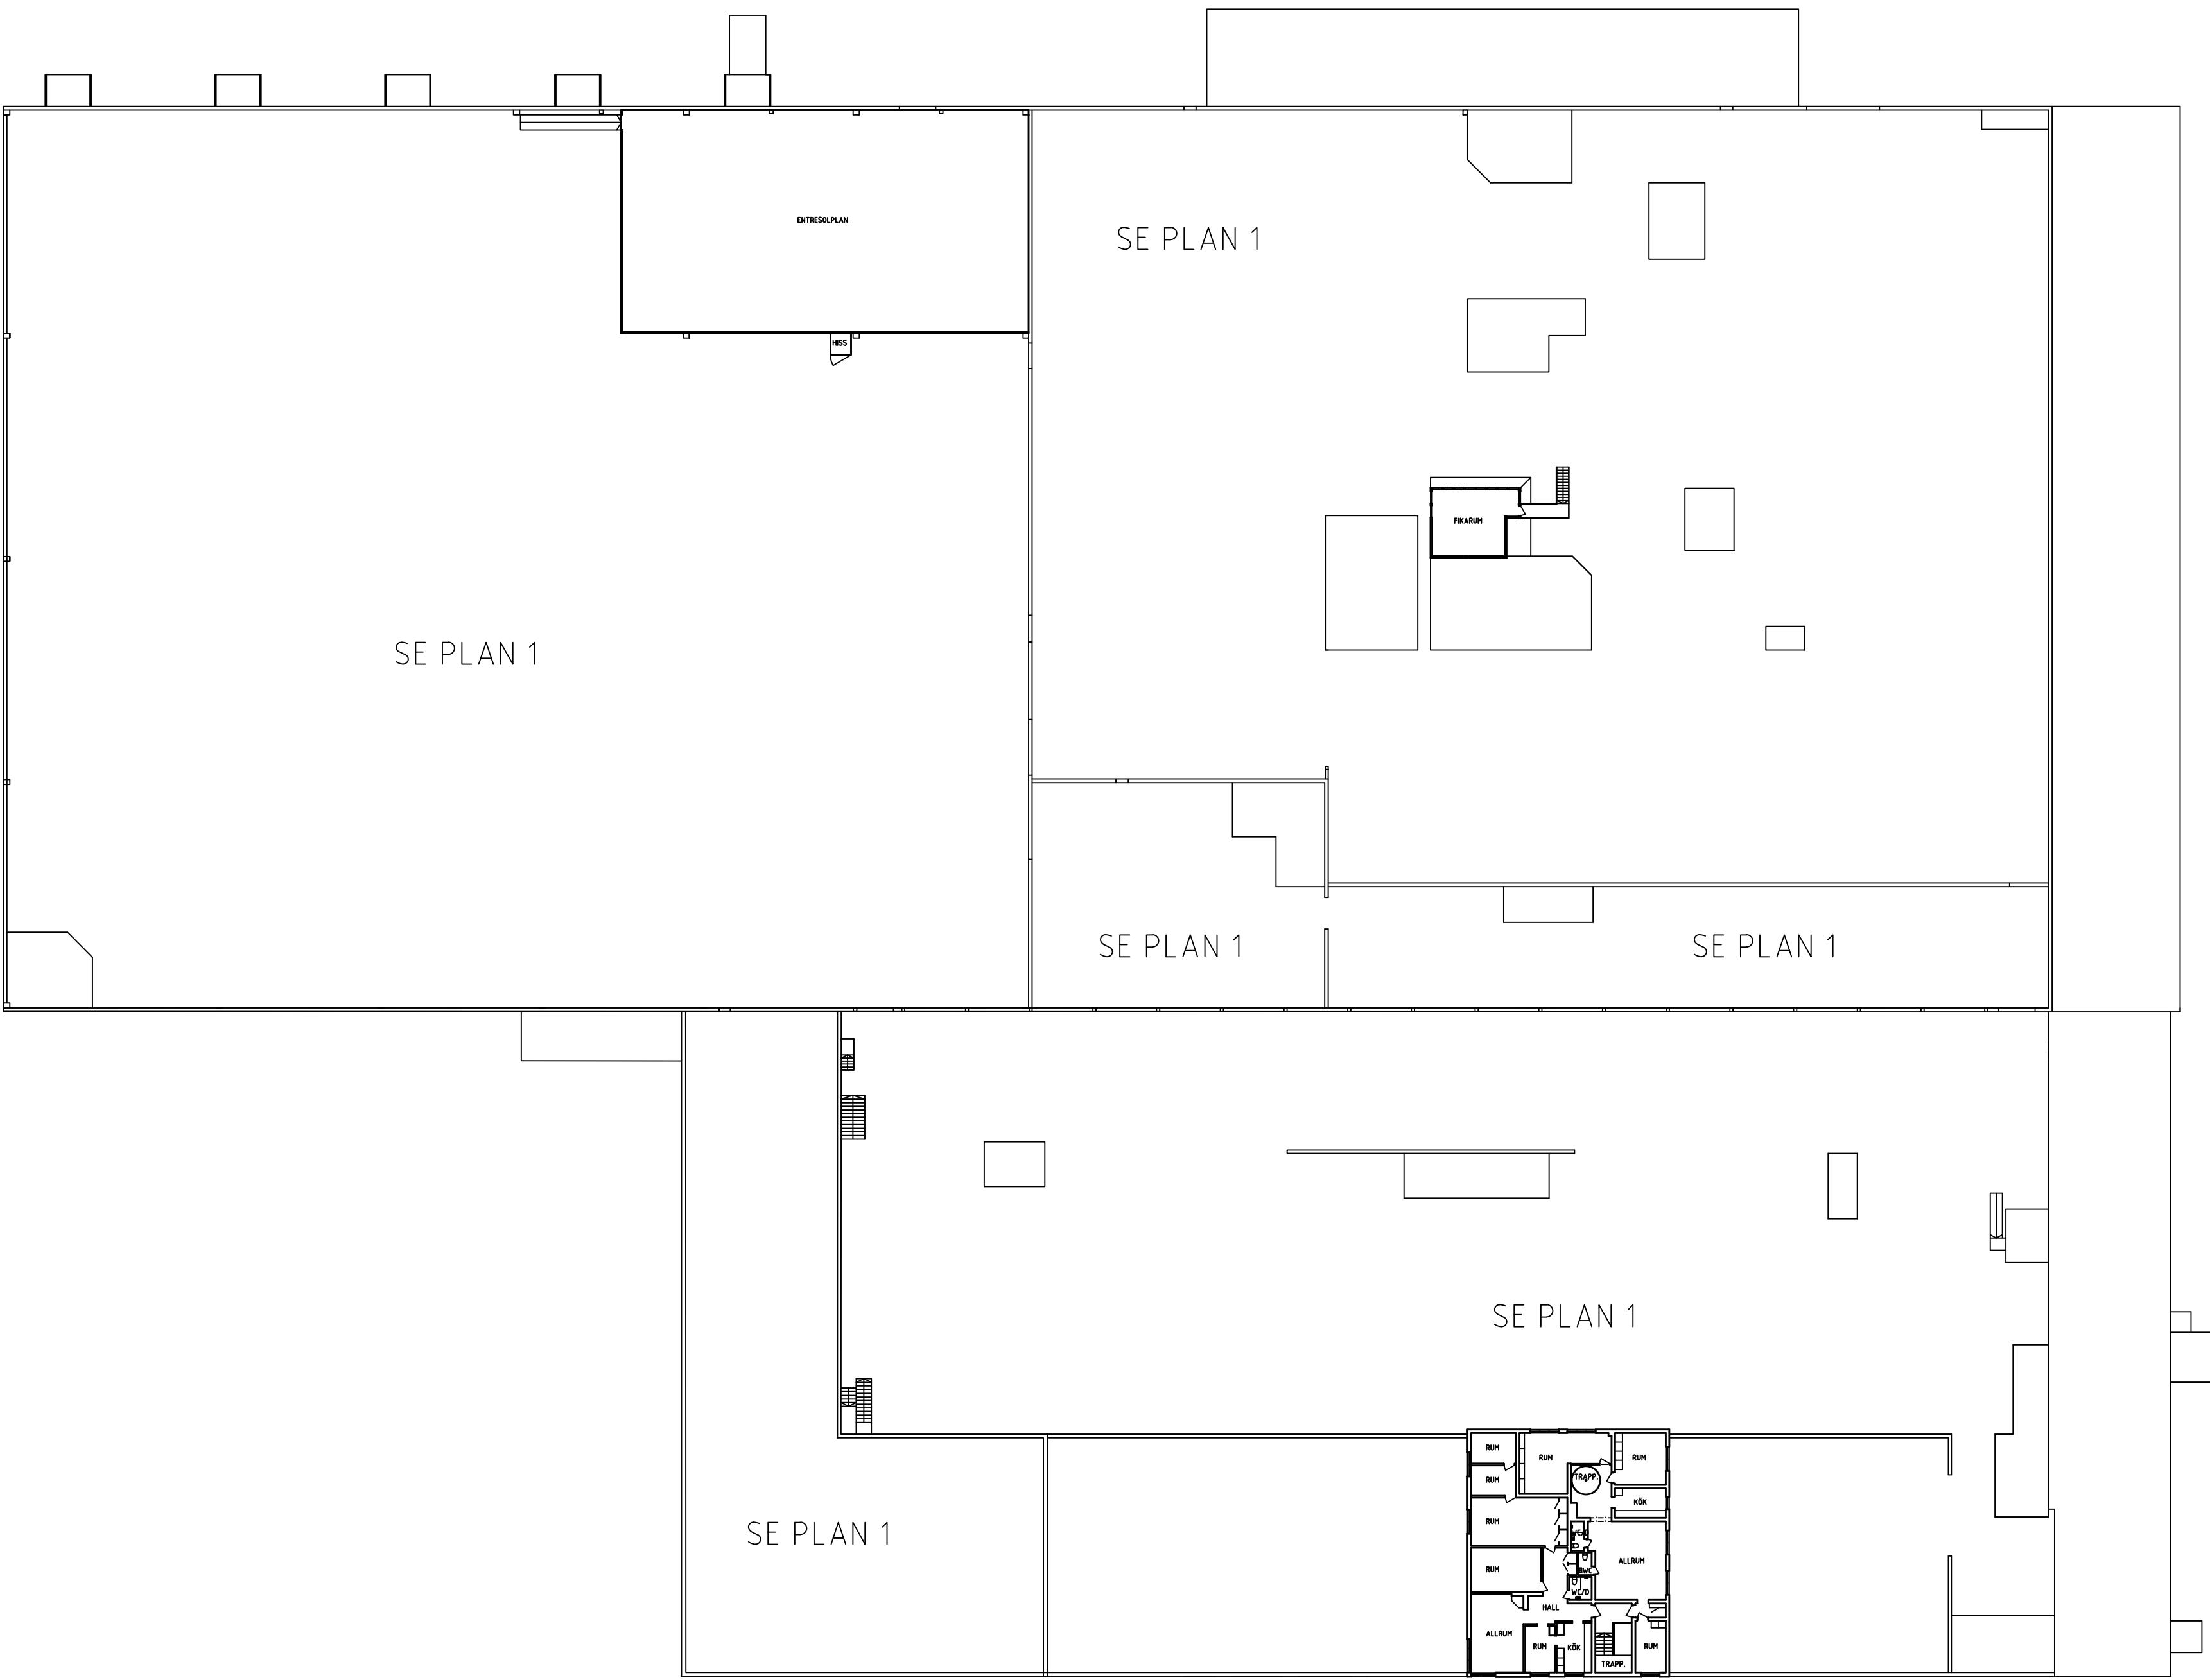


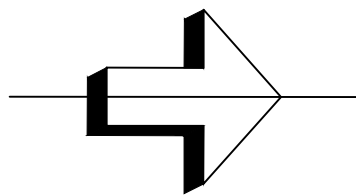

HÄGGATORP 1:167  
GAPRO - Willwood  
PLAN 2

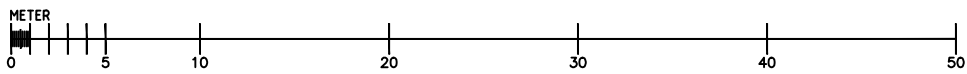

| REV   | ANT | ÄNDRINGEN AVSER | SIGN | DATUM       |
|---|-----|-----------------|------|-------------|
| RELATIONSRTNING   |     |                 |      |             |
| HÄGGATORP 1:167<br>GAPRO WILLWOOD   |     |                 |      |             |
| <div><div><div>ARKITEKT</div></div><div><div>2BICO</div><div>Arkitekt &amp; Konsult AB</div><div>Föreningsgatan 31, Ronneby</div><div>Tel: 070-417185</div><div>E-mail: info@2bico.se</div><div>www.2bico.se</div></div></div> |     |                 |      |             |
| ARBETS NR   |     | RITAD AV        |      | HANDLÄGGARE |
| RONNEBY   |     | ZBICO           |      |             |
| 2023-10-30   |     | ANSVARIG        |      |             |
| FABRIKSBYGGNAD   |     |                 |      |             |
| PLAN 2   |     |                 |      |             |
| SKALA   |     | RITN NR         |      | I REV       |
| 1:200(A0), 1:400(A1)   |     | A:03            |      |             |