

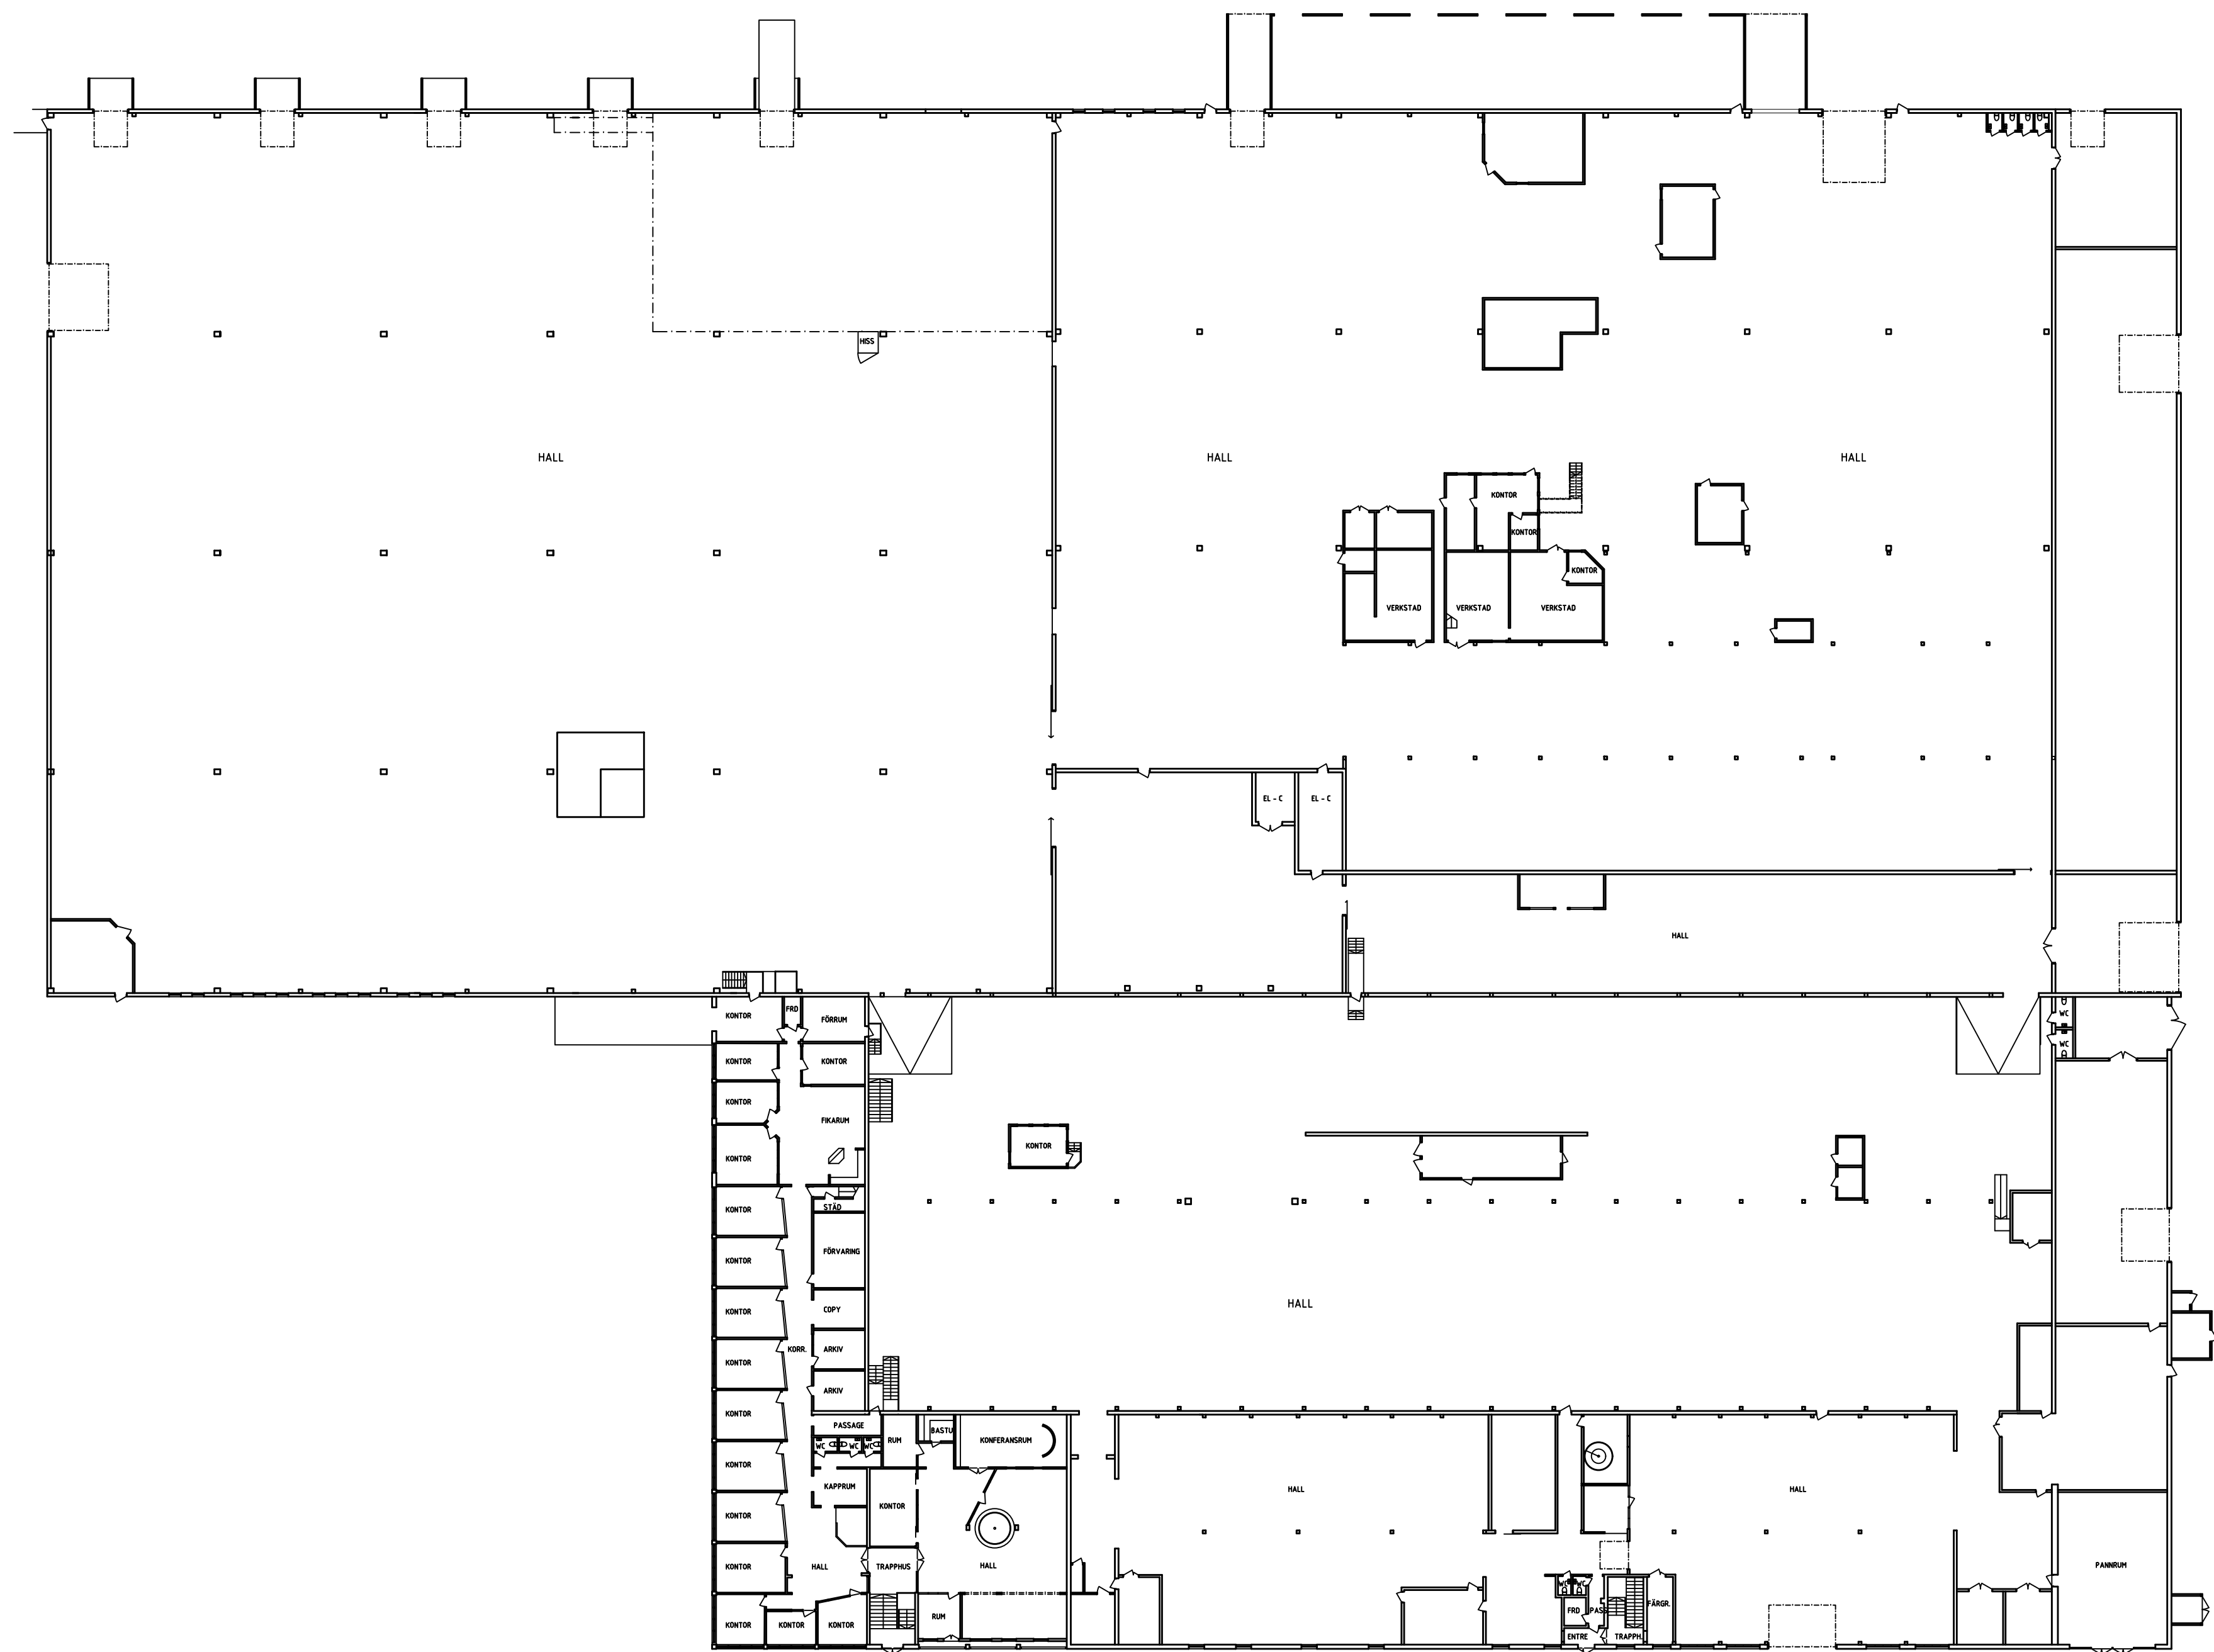


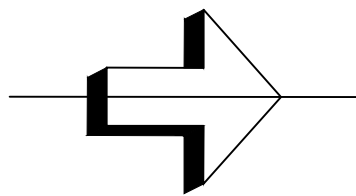

HÄGGATORP 1:167
GAPRO - Willwood
ÖVRE PLAN

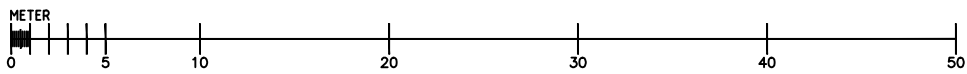

REV	ANT	ÄNDRINGEN AVSER	SIGN	DATUM		
RELATIONSRTNING						
HÄGGATORP 1:167 GAPRO WILLWOOD						
 2BICO Arkitekt & Konsult AB Föreningsgatan 31, Ronneby Tel: 0709-417185 Mail: info@2bico.se www.2bico.se						
ARBETS NR		RITAD AV	HANDLÄGGARE			
RONNEBY		ZBICO	ANSVARIG			
2023-10-30						
FABRIKSBYGGNAD						
ÖVRE PLAN						
SKALA		RITN NR		I REV		
1:200(A0), 1:400(A1)		A:02				