
9603-2TR

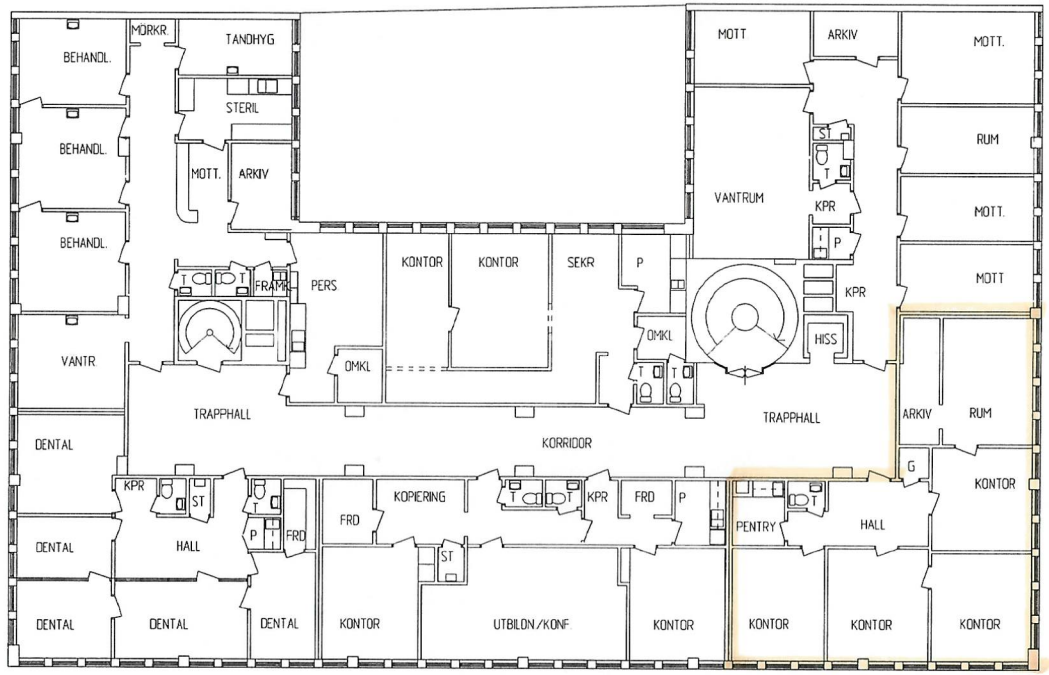

0 5 10M

SKALA ~~1:200~~ 1:100

RELATIONSRITNING	REG.	ANT.	REG. AVSER	SIGN.	DATUM
SHIM KONSULTERNA SANKT JÖRGENS VÄG 6 296 35 ÅHUS TELEFON 044-24 94 35 TELEFAX 044-24 94 32	KV SNAPPHANEN NR 17 KRISTIANSTADS KOMMUN PLAN 2 TR				
RITAD AV: SL	GRANS. AV:	DATUM: 96 03 20	SKALA: 1:100	ARB. NR.	
			TYP KOD POS.	RITNINGSNUMMER: 96-03-2TR	REG.