


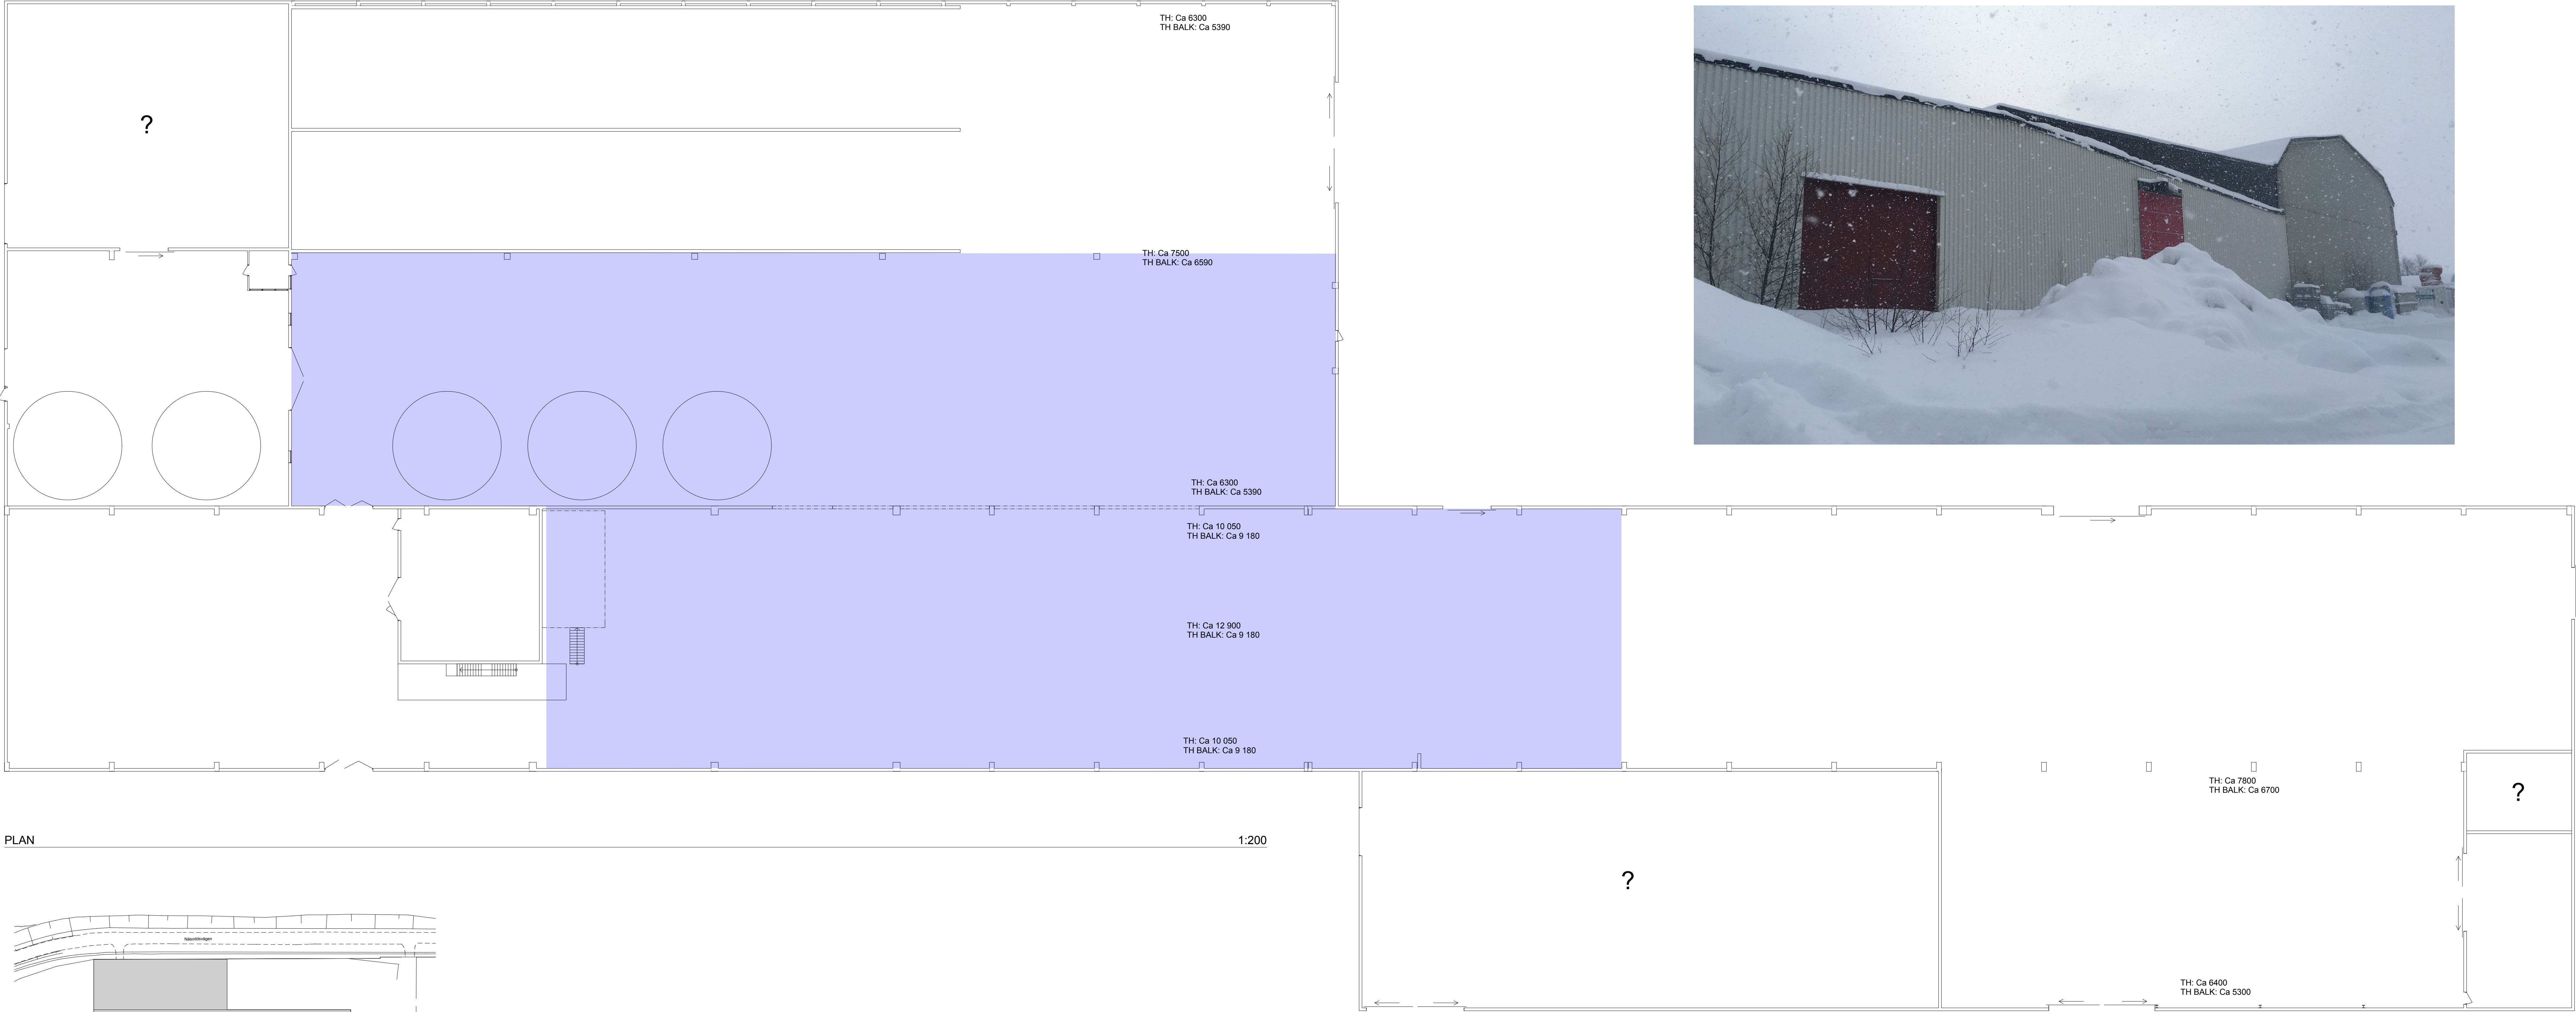

VAB

Vi på ArkitektByrån
Tre Streck
www.vab.nu

BET	ANT	ÄNDRING AVISER	DATUM	Sign.
RELATIONSHANDLING				
Profilen 1				
 SKELLEFTEÅ INDUSTRIHUS				
A	VAB tel 0910-703100 BOX 52, 931 21 SKELLEFTEÅ			
UPPDRAG NR	18-811-001	RITAD AV	HKn	HANDLAGGARE
DATUM	2018-01-31	ANSVARIG	Arkitekt SARIMSA	K Eriksson
PLAN				
SKALA/ÅTL	1:200	KUMMER	AR-1001	BET