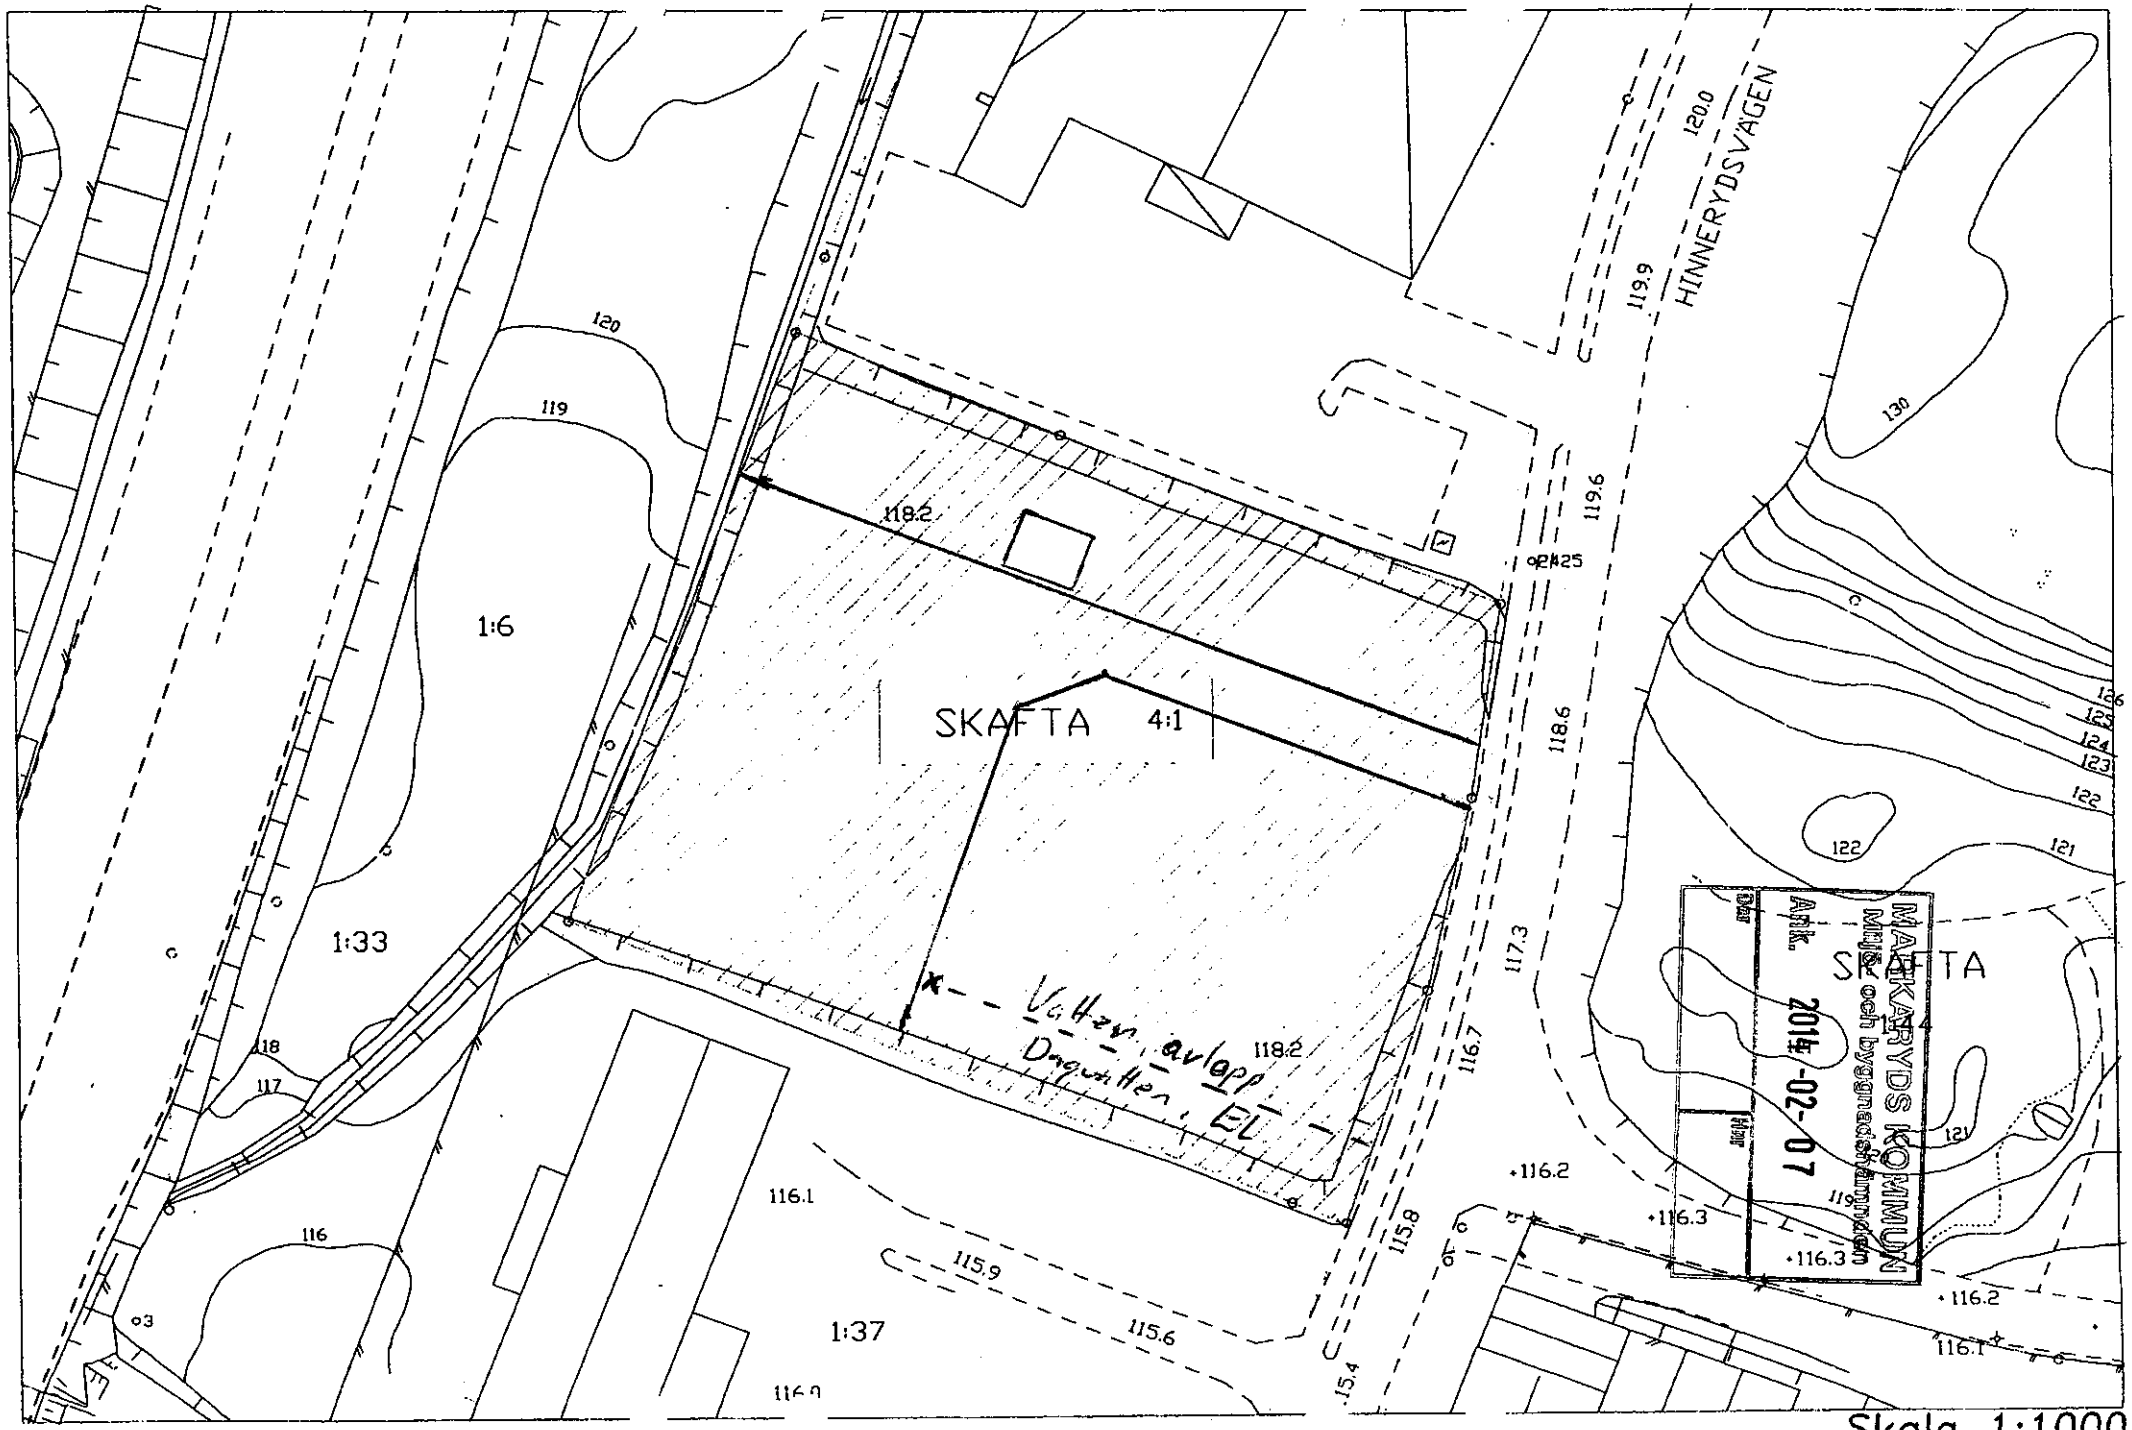
HINNERYDSVÄGEN
SKAFTA 4:1
1:6
1:33
1:37
Vattenavlopp
MAKARYDS KOMMUN
MBK och byggnadsnämnden
Ankommit
2014-02-07
Dnr
Akt.
Skala 1:1000