


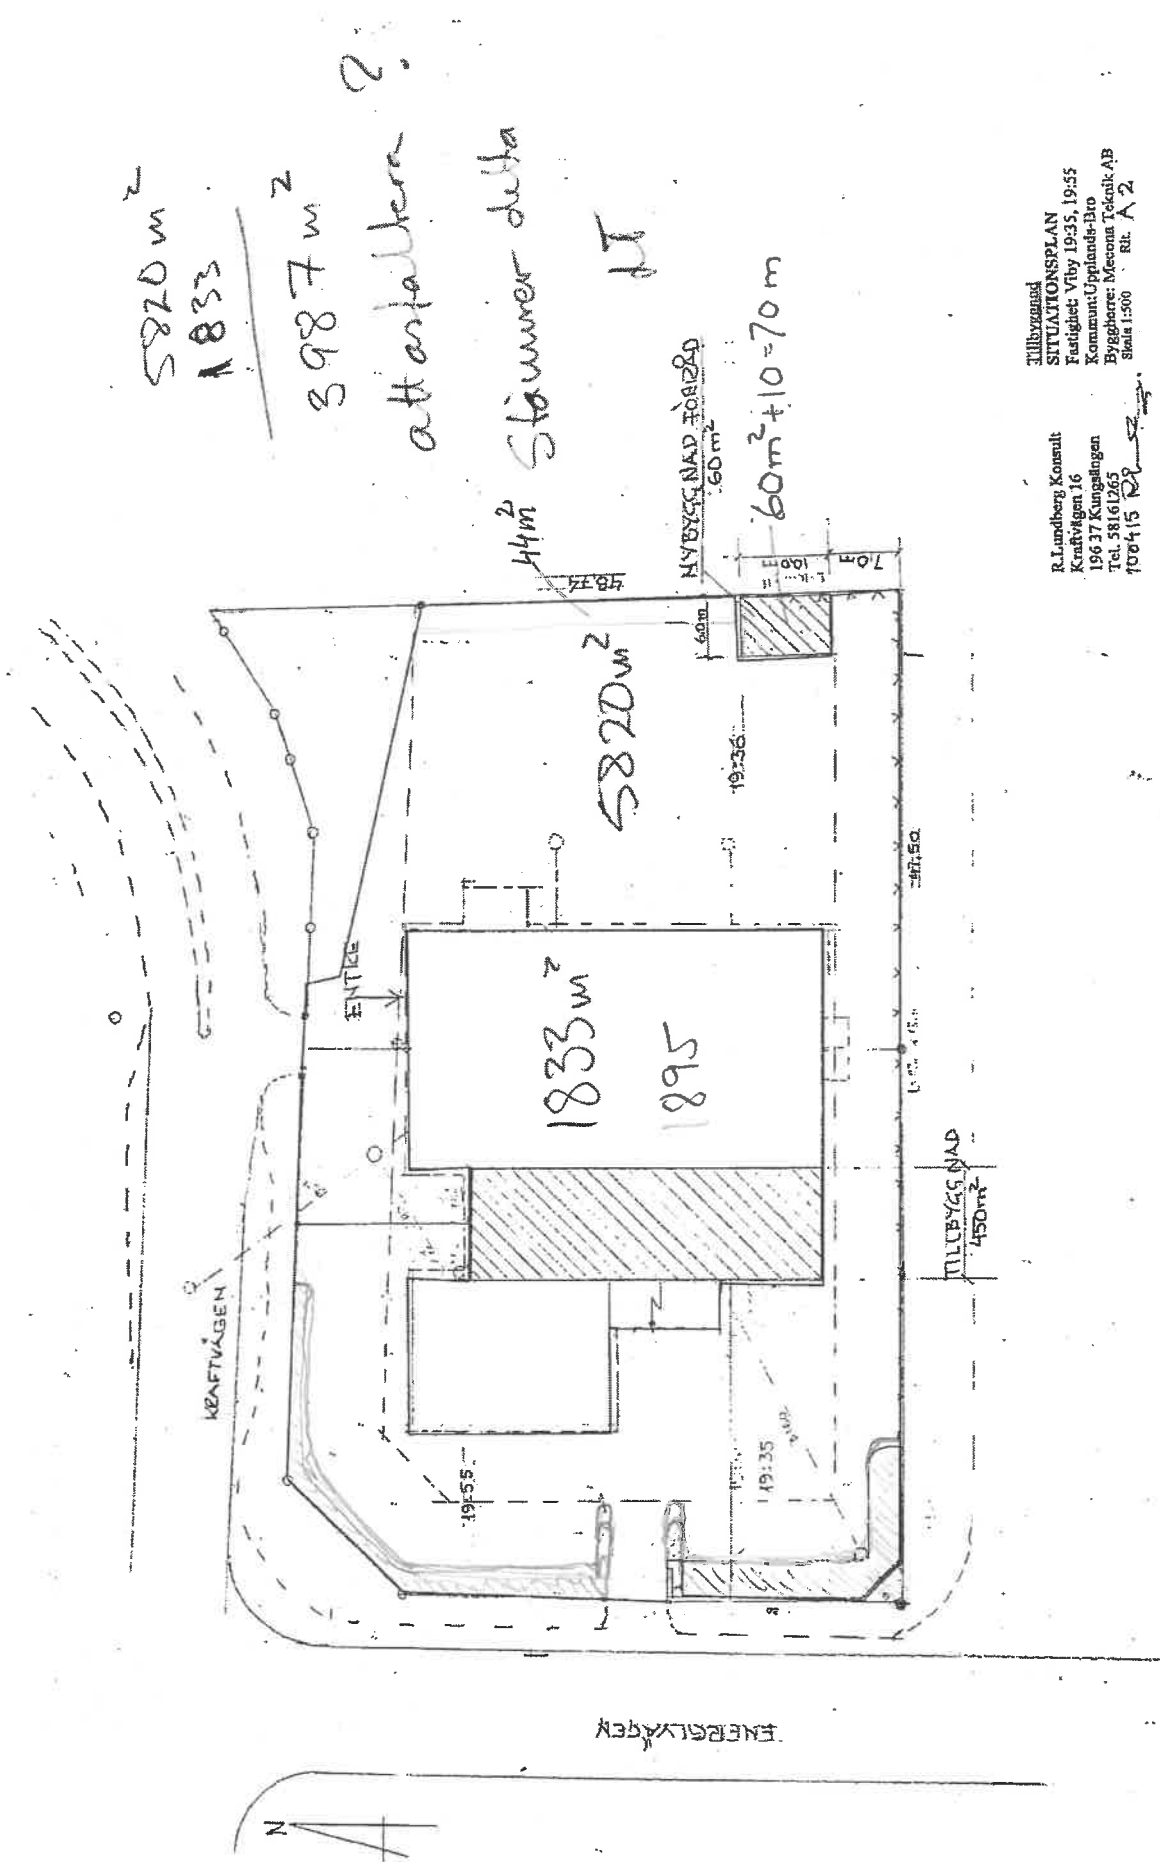

TILLBYGGNAD
SITUATIONSPLAN
Fastighet Viby 19:35, 19:55
Kommun: Upplands-Bro
Byggherre: Mecena Teknik AB
Skala 1:500
Rit. A 2

R. Lundberg Konsult
Kraftvägen 16
Tel. 58161265
100415 R2

B: _____ -99-

C: -"- se det 1

D: - 99 -

E: - 39 -

X: flyttning av befintliga flaggstänger

F: nedmontering av skylt borttagning av skyltfundament

Elledning framdrages till H (grind)

GR: gräsmattor anlägges

vvvvv; stödmur södra sidan (ca 88m 20kN)

-'' : -'' östra sidan (ca 16m + hörn 4KN)


Elledning till nytt förråd

H: samordning med annan entreprenör som monterar grind

Staket typ gunnebo näthöjd 1100 på stödmur

Östra sidan plank av 0,6 plåt höjd 2,0m

komplettering av kantstöd

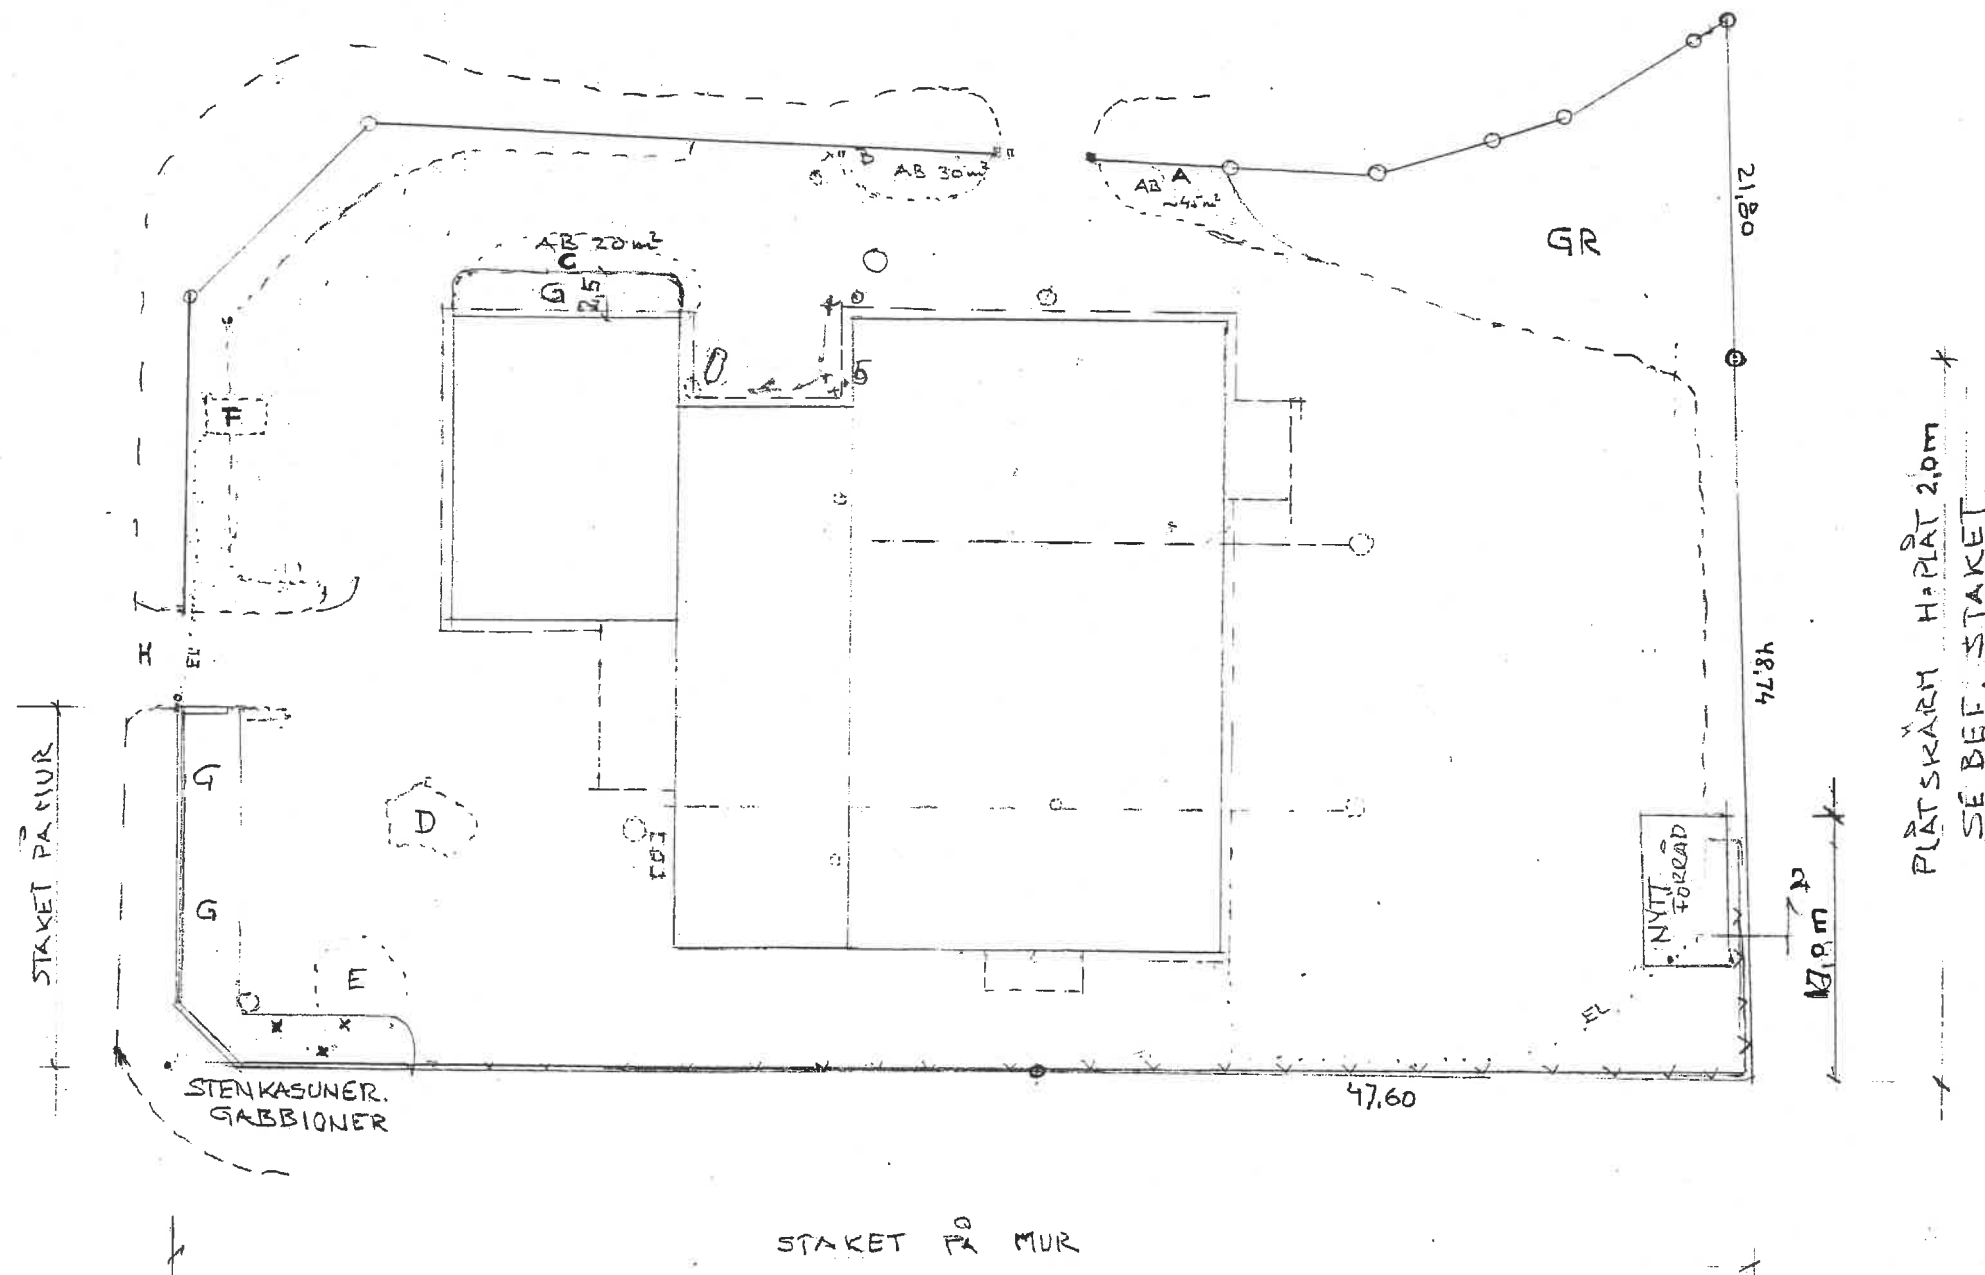

MARKANLÄGGNING.

Tillbyggnad


Fastighet: Viby 19:35, 19:55

Kommun:Upplands-Bro

Byggherre: Mecona Teknik AB

Skala 1:500 Rit. Nr 0809-4

R.Lundberg Konsult

Kraftvägen 16

196 37 Kungsängen

Tel. 58161265

Den 16 sep -08