▿ ÖSTER

NORD▿

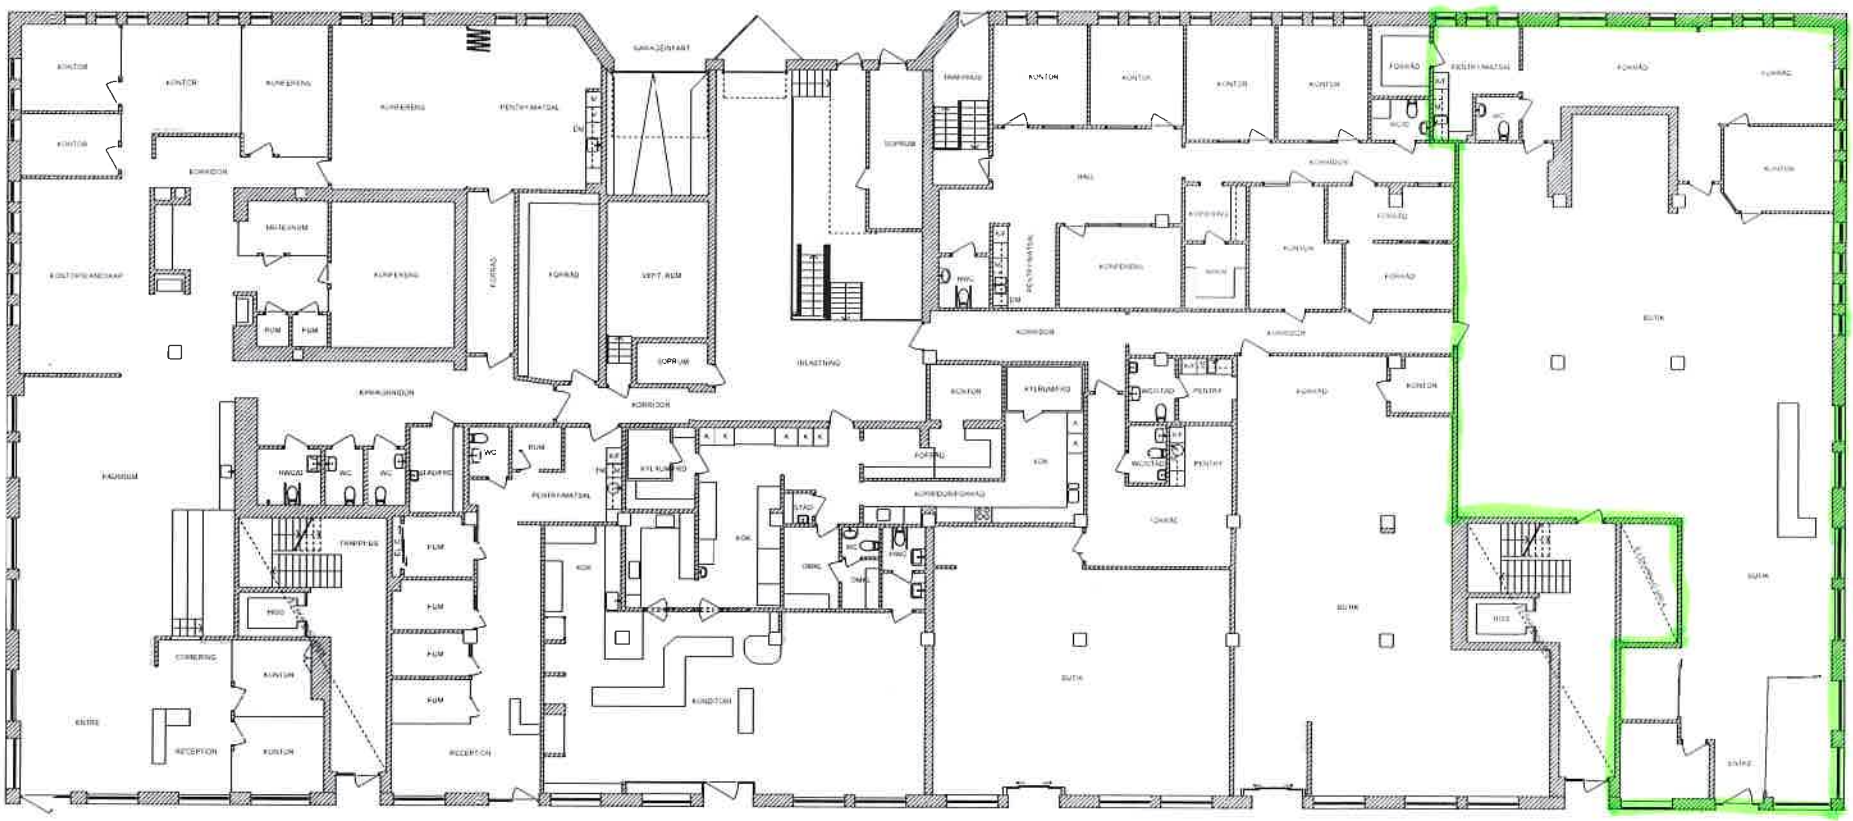

▿ SÖDER

PLAN 2

VÄSTER▵

= planlösning lokal

SMÅLANDSGATAN

SKOLGATAN

NYGATAN

BARNARPSGATAN

0 1 2 3 4 5 6 7 8 9 10 meter

RELATIONSHANDLING

GRIPEN 6, JÖNKÖPING

Ell-Eff FASTIGHETER AB

RESCAN Innovabons Sweden AB
Nygatan 8, 35233 VÄXJÖ

	IS	IS
2022-02-26	ISTVAN SZABO	

PLAN 2

A1 1:100 | A40.1-120