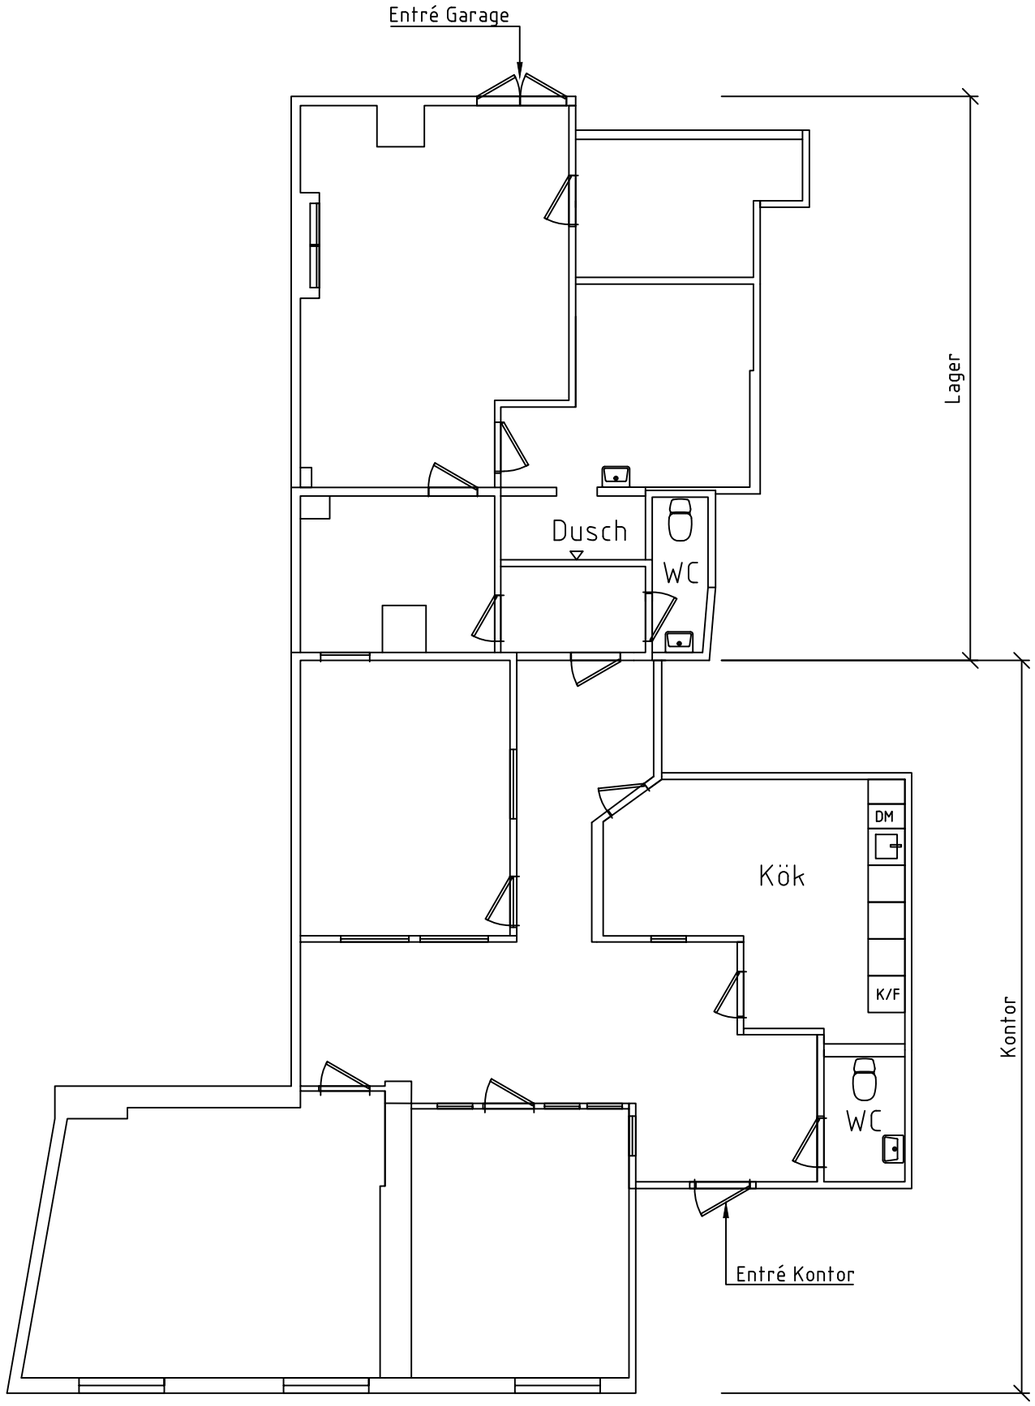


0 0,5 1 2,5 5 m

BET	ANT	ÄNDRINGEN AVSER	DATUM	SIGN

CENTRUM FÖRVALTNING

Relationsritning

Roddaren

Kronobergsgatan 49, 112 33 Stockholm

Yta: 177 kvm, lager: 65 kvm, kontor: 112 kvm

SKALA 1:100

RITAD AV, KONSTR. AV	HANDLÄGGARE	UPPDRAGSNUMMER
A.Å		

DATUM	RITNINGSNUMMER	ÄNDR BET
2020-01-10		