


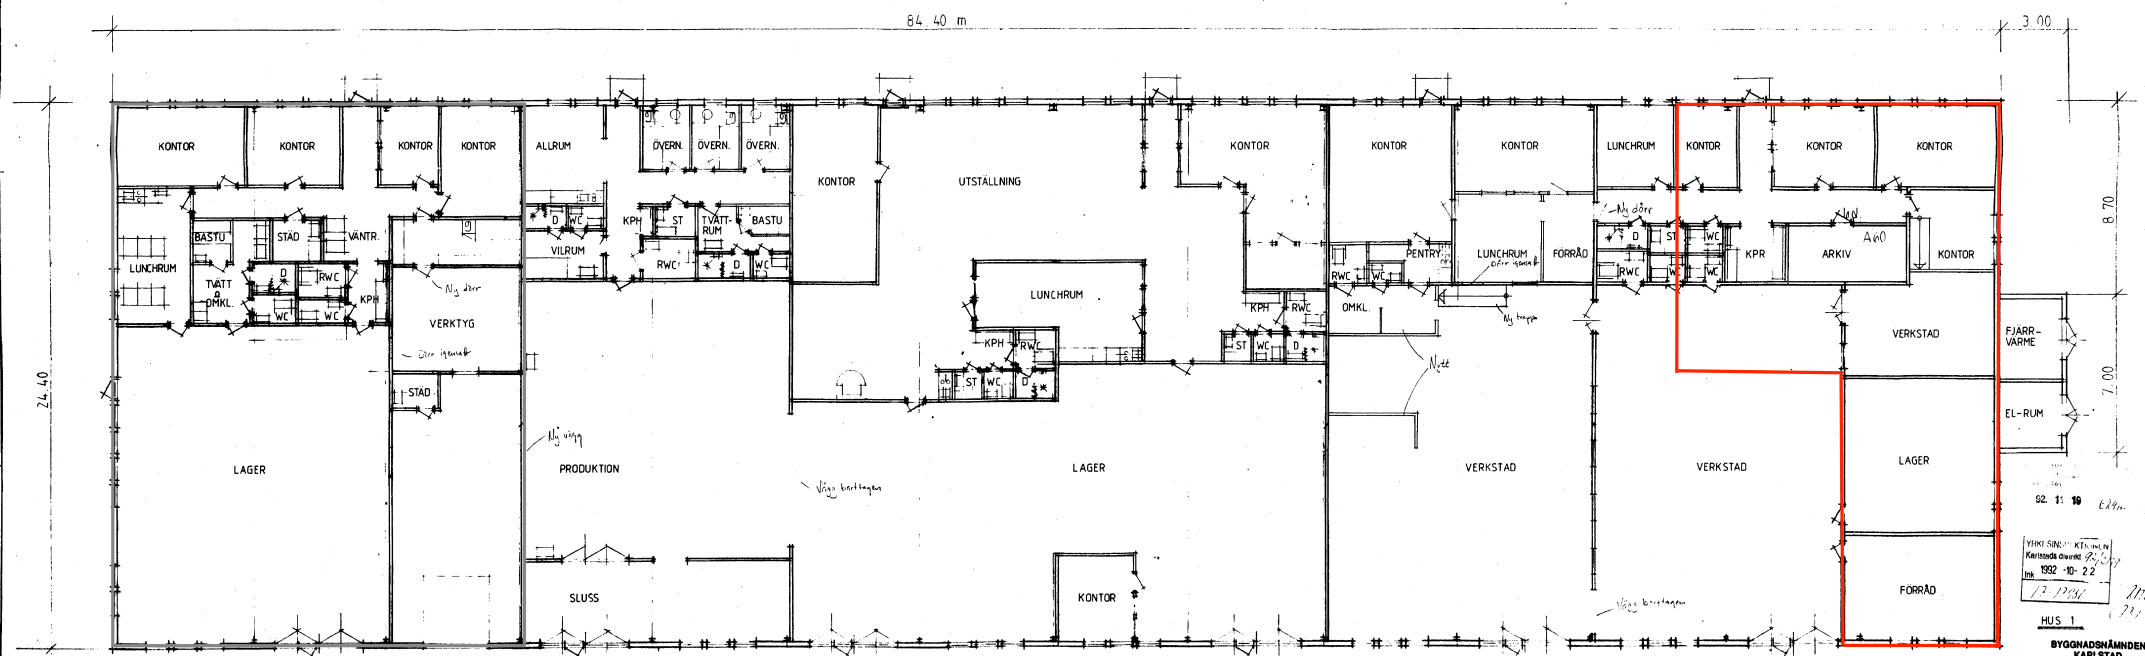

02. 11. 19 624m

VERKSTAD KPH, RW, WC
Karlstad 09/01/92
1992-10-22
173-1224/

HUS 1

BYGGSÄMÄNDEN
KARLSTAD
1992-06-26

Dnr. 638

srm

händelselärare uppsattes
sml överenskommelse med
lärsnatchefen

REV. 1992 08 21 (REL RITN)
rev. 1994 03 31 (Lomas)
rev. 1992 02 11 (Electromatic)
rev. 1993 12 08 (boud 400)

srm 1992 08 26

PLAN

Karlstad ekonomikolator ab

(stg 3074 RH) NATTVINDEN 5
Karlstad
sk 1 100

0 1 2 3 4 5 6 7 8 9 10