

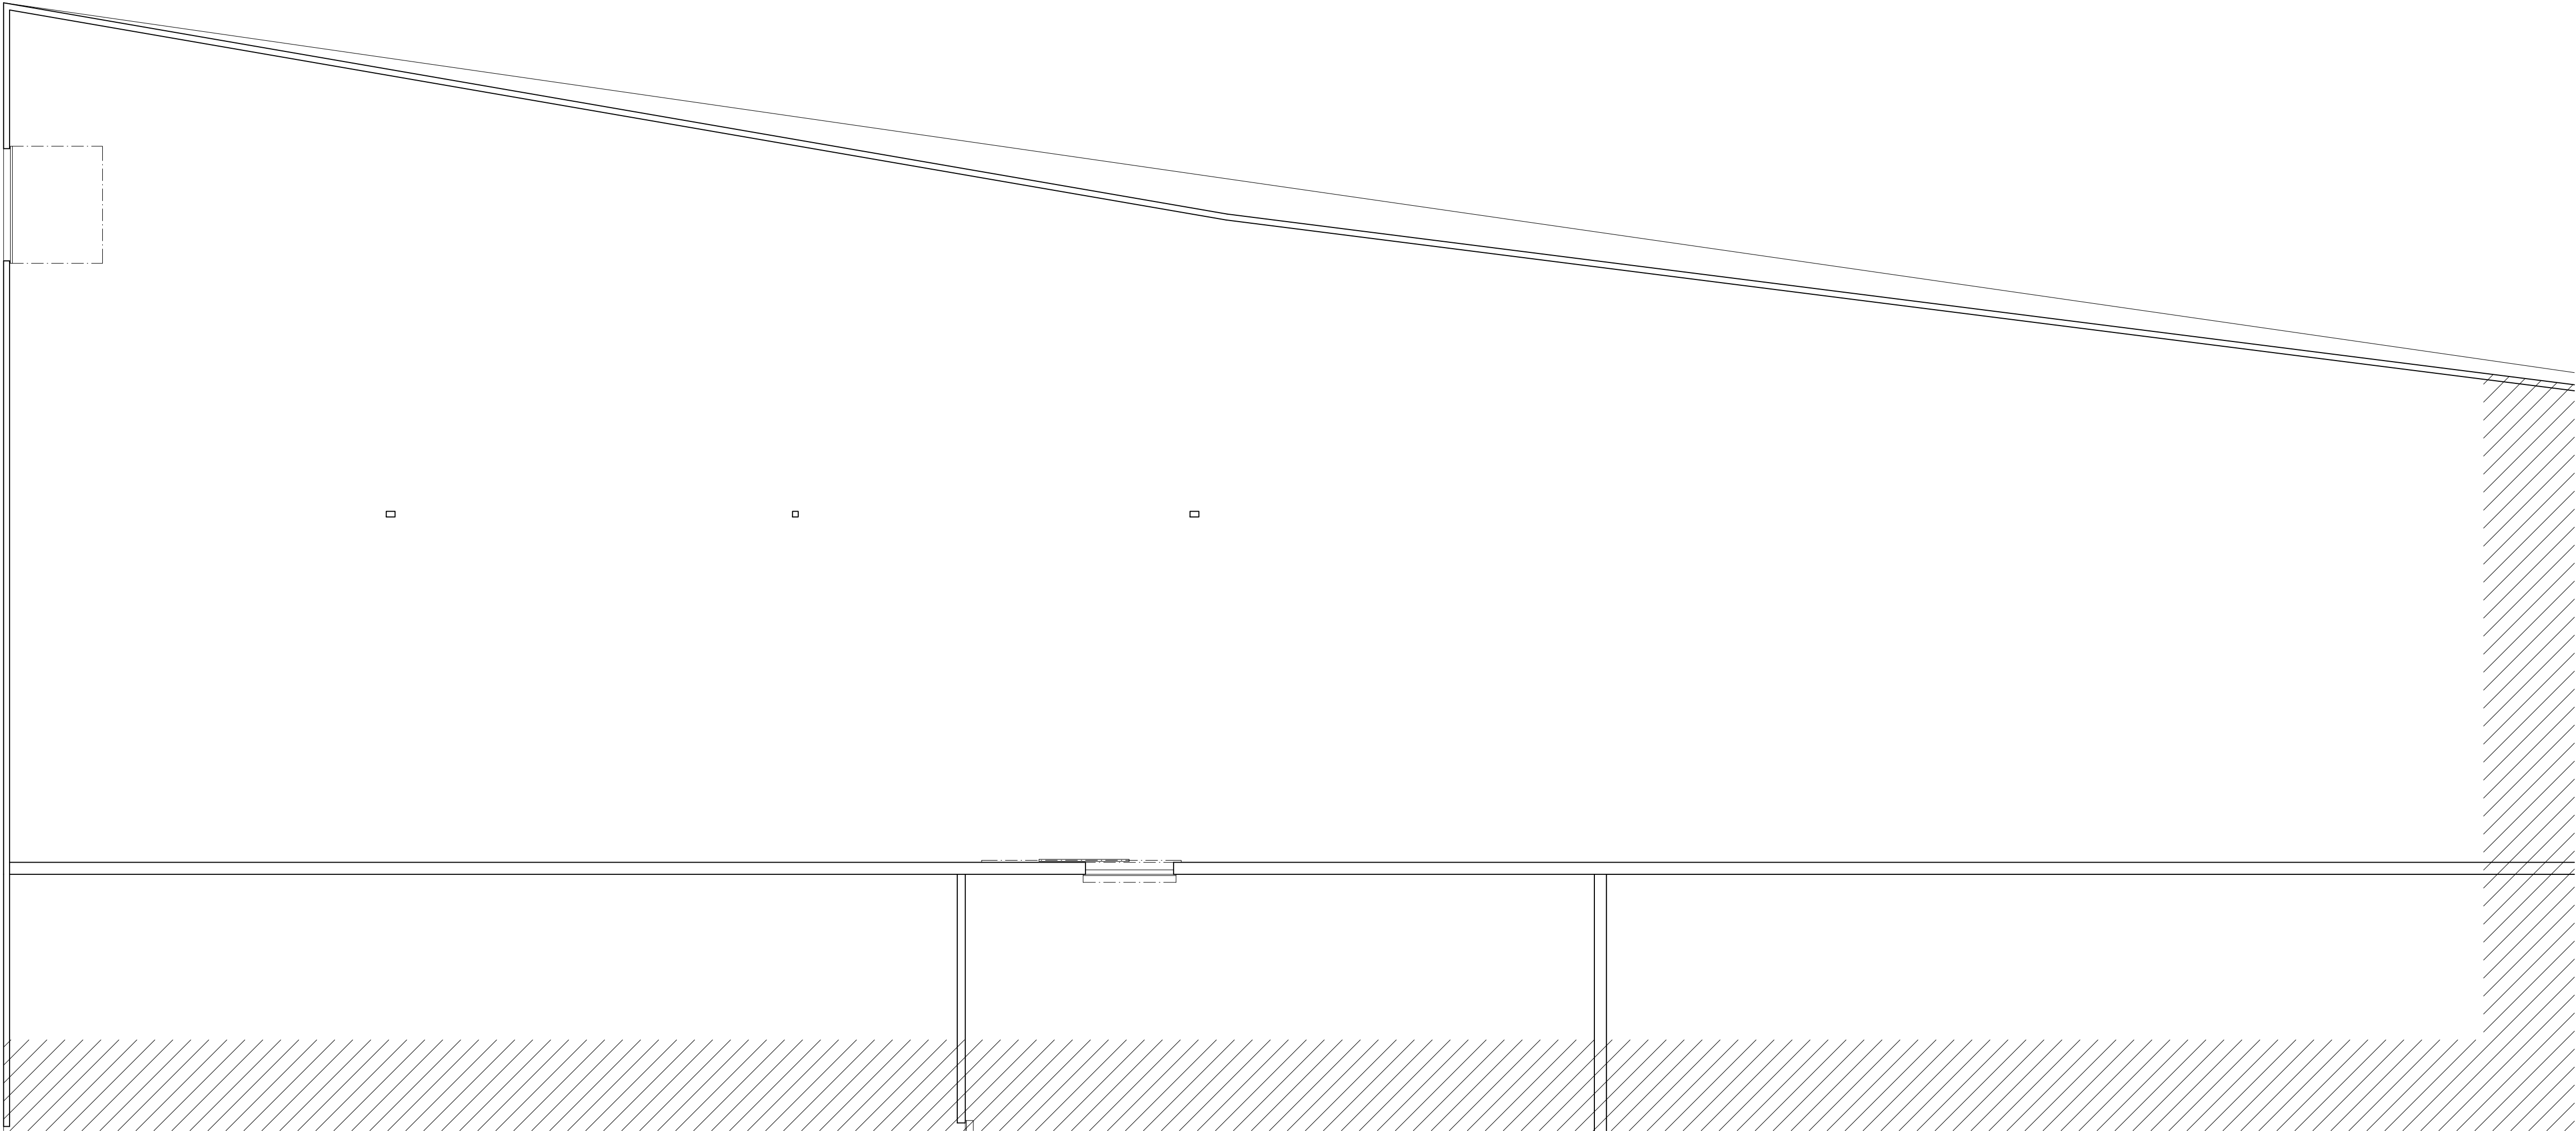


..MODELLVA-RIT\HUVUD.dwg _MODELL\uxp11.dwg

LAGER: SB11

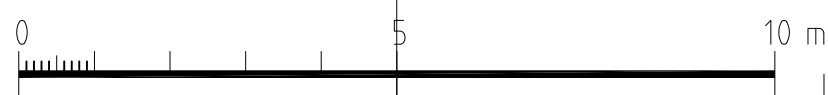

PRELIMINÄRHANDLING 190603

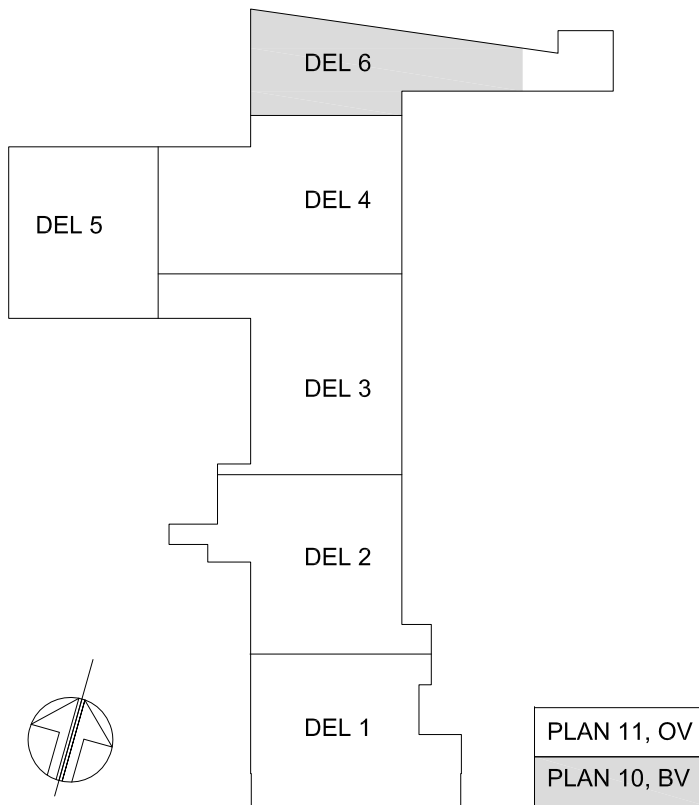

DROTTNINGGATAN 92
252 21 HELSINGBORG
ARKITEKTLAGET.SE
TEL: +46 (0) 42 19 96 00

ARASLÖV 1:170
KRISTIANSTAD

PROJEKT NR	RITAD AV MM	HANDLAGGARE BENGT MÅNSSON
DATUM 00.00.00	ANSVARIG BENGT MÅNSSON	

UPPMÄTNINGSRITNING

PLAN 10, BOTTENVÅNING, DEL 6

SKALA	A1=1:100 A3=1:200	NUMMER	BET
		A-40-1-106	