
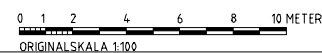
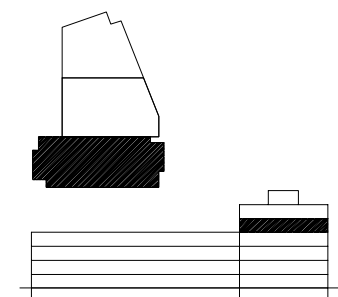


Kontors/utbildninglokal ca 340 m2
5 utb.salar
3 kontorsrum
2 RWC
2 WC
Pentry

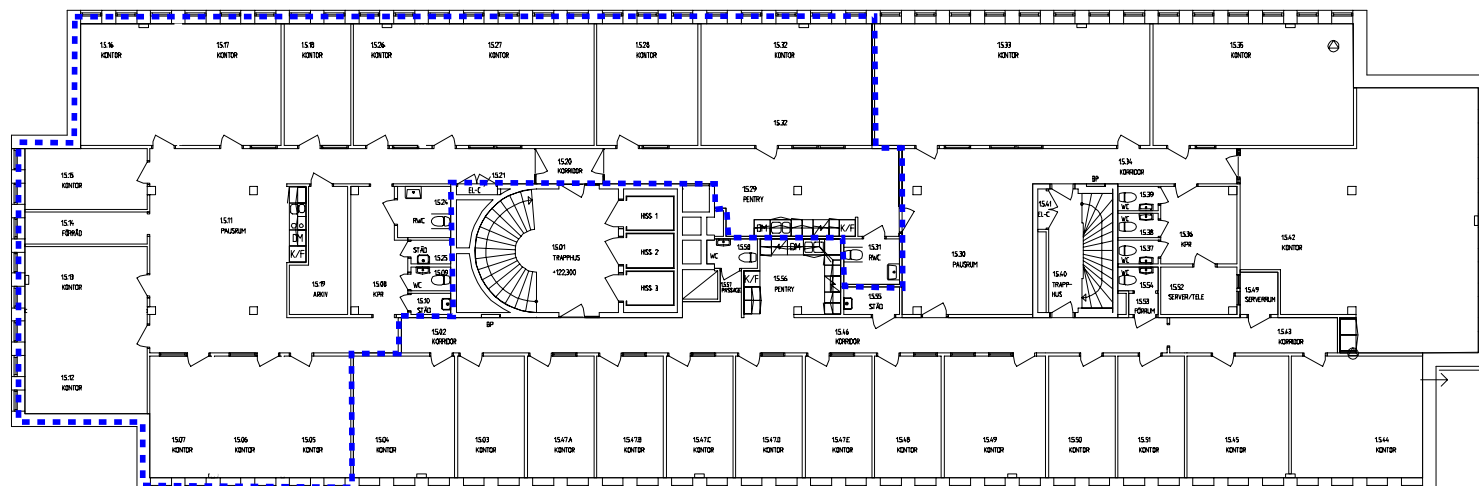

BET	ANT	ÄRNINGEN AVSEER	ÖÖN	DATUM
111129 VÄN 5 TR RELATION				
PLAN 5 +122.3				
B. Vi Förenade, Jan-Olov Karlsson Fält 0703731031				
A. STAFFASCARDEN, Börje Staffas, 0706522061				
 STAFFASCARDEN				
☐ Uppgått 90%, 5-780 35 UNÖDDE Tel 0708223081 Tel 0707234010				
UPPGIFR NR	RITAD AV	HANDLIGGÅRARE		
754	BOS	Börje Staffas		
DATUM	ANSVARIG			
2011-11-29				
KV DALPILEN 9, FALUN				
GRUVGATAN 3				
RELATION				
VÄN 5 TR				
SKALA	NUMMER			1 BE
	A43-00-51			