FÖRKLARINGAR

Brandcellsgräns EI 30 / A30

Brandcellsgräns EI 60 / A60

ANVISNINGAR

-

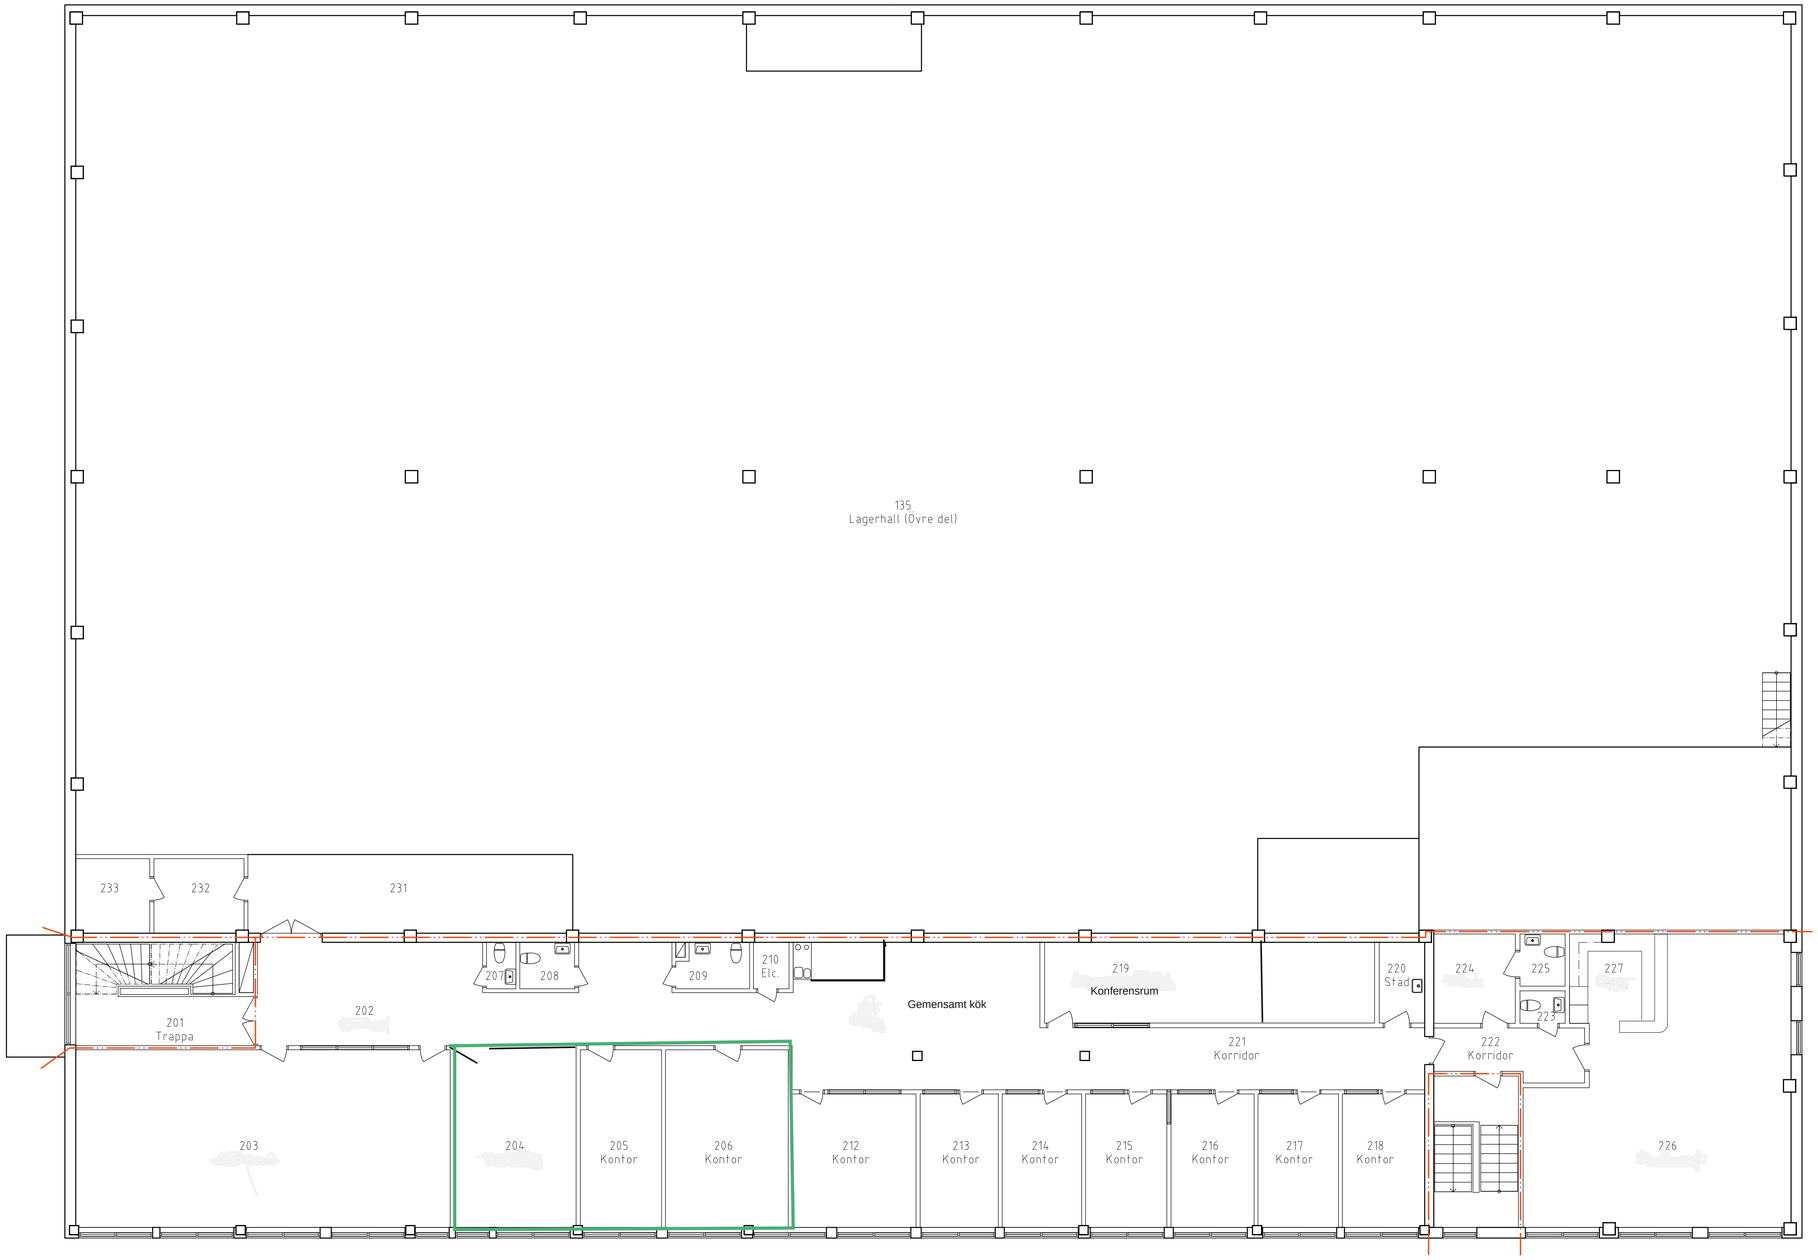

Våning 1 tr

METER

0 5M 10M 15M

Denna ritning bygger på ent inscannad ritning. Riitningens mått bör kontrolleras om exakta mått krävs.

BET	ANT	ÄNDRINGEN AVSER	DATUM	SIGN

STATUS
RELATIONSRITNING

UPPDRAGSBENÄMNING
Kv. Fräsen 2 ; Östersund

KENNETH WIKSTRÖM FASTIGHETER AB

AllCAD

TEL. NR: 0270-5533999 X

UPPDRAG NR	RITAD/KONSTR AV	HANDLÄGGARE
1755003	L.Pettersson	
DATUM	ANSVARIG	
17-02-28		

Kv. Fräsen 2, Östersund
Byggnad 5560
Plan 2, Våning 1 tr

SKALA	NUMMER	BET
A1=1:100	A40.1-200	