



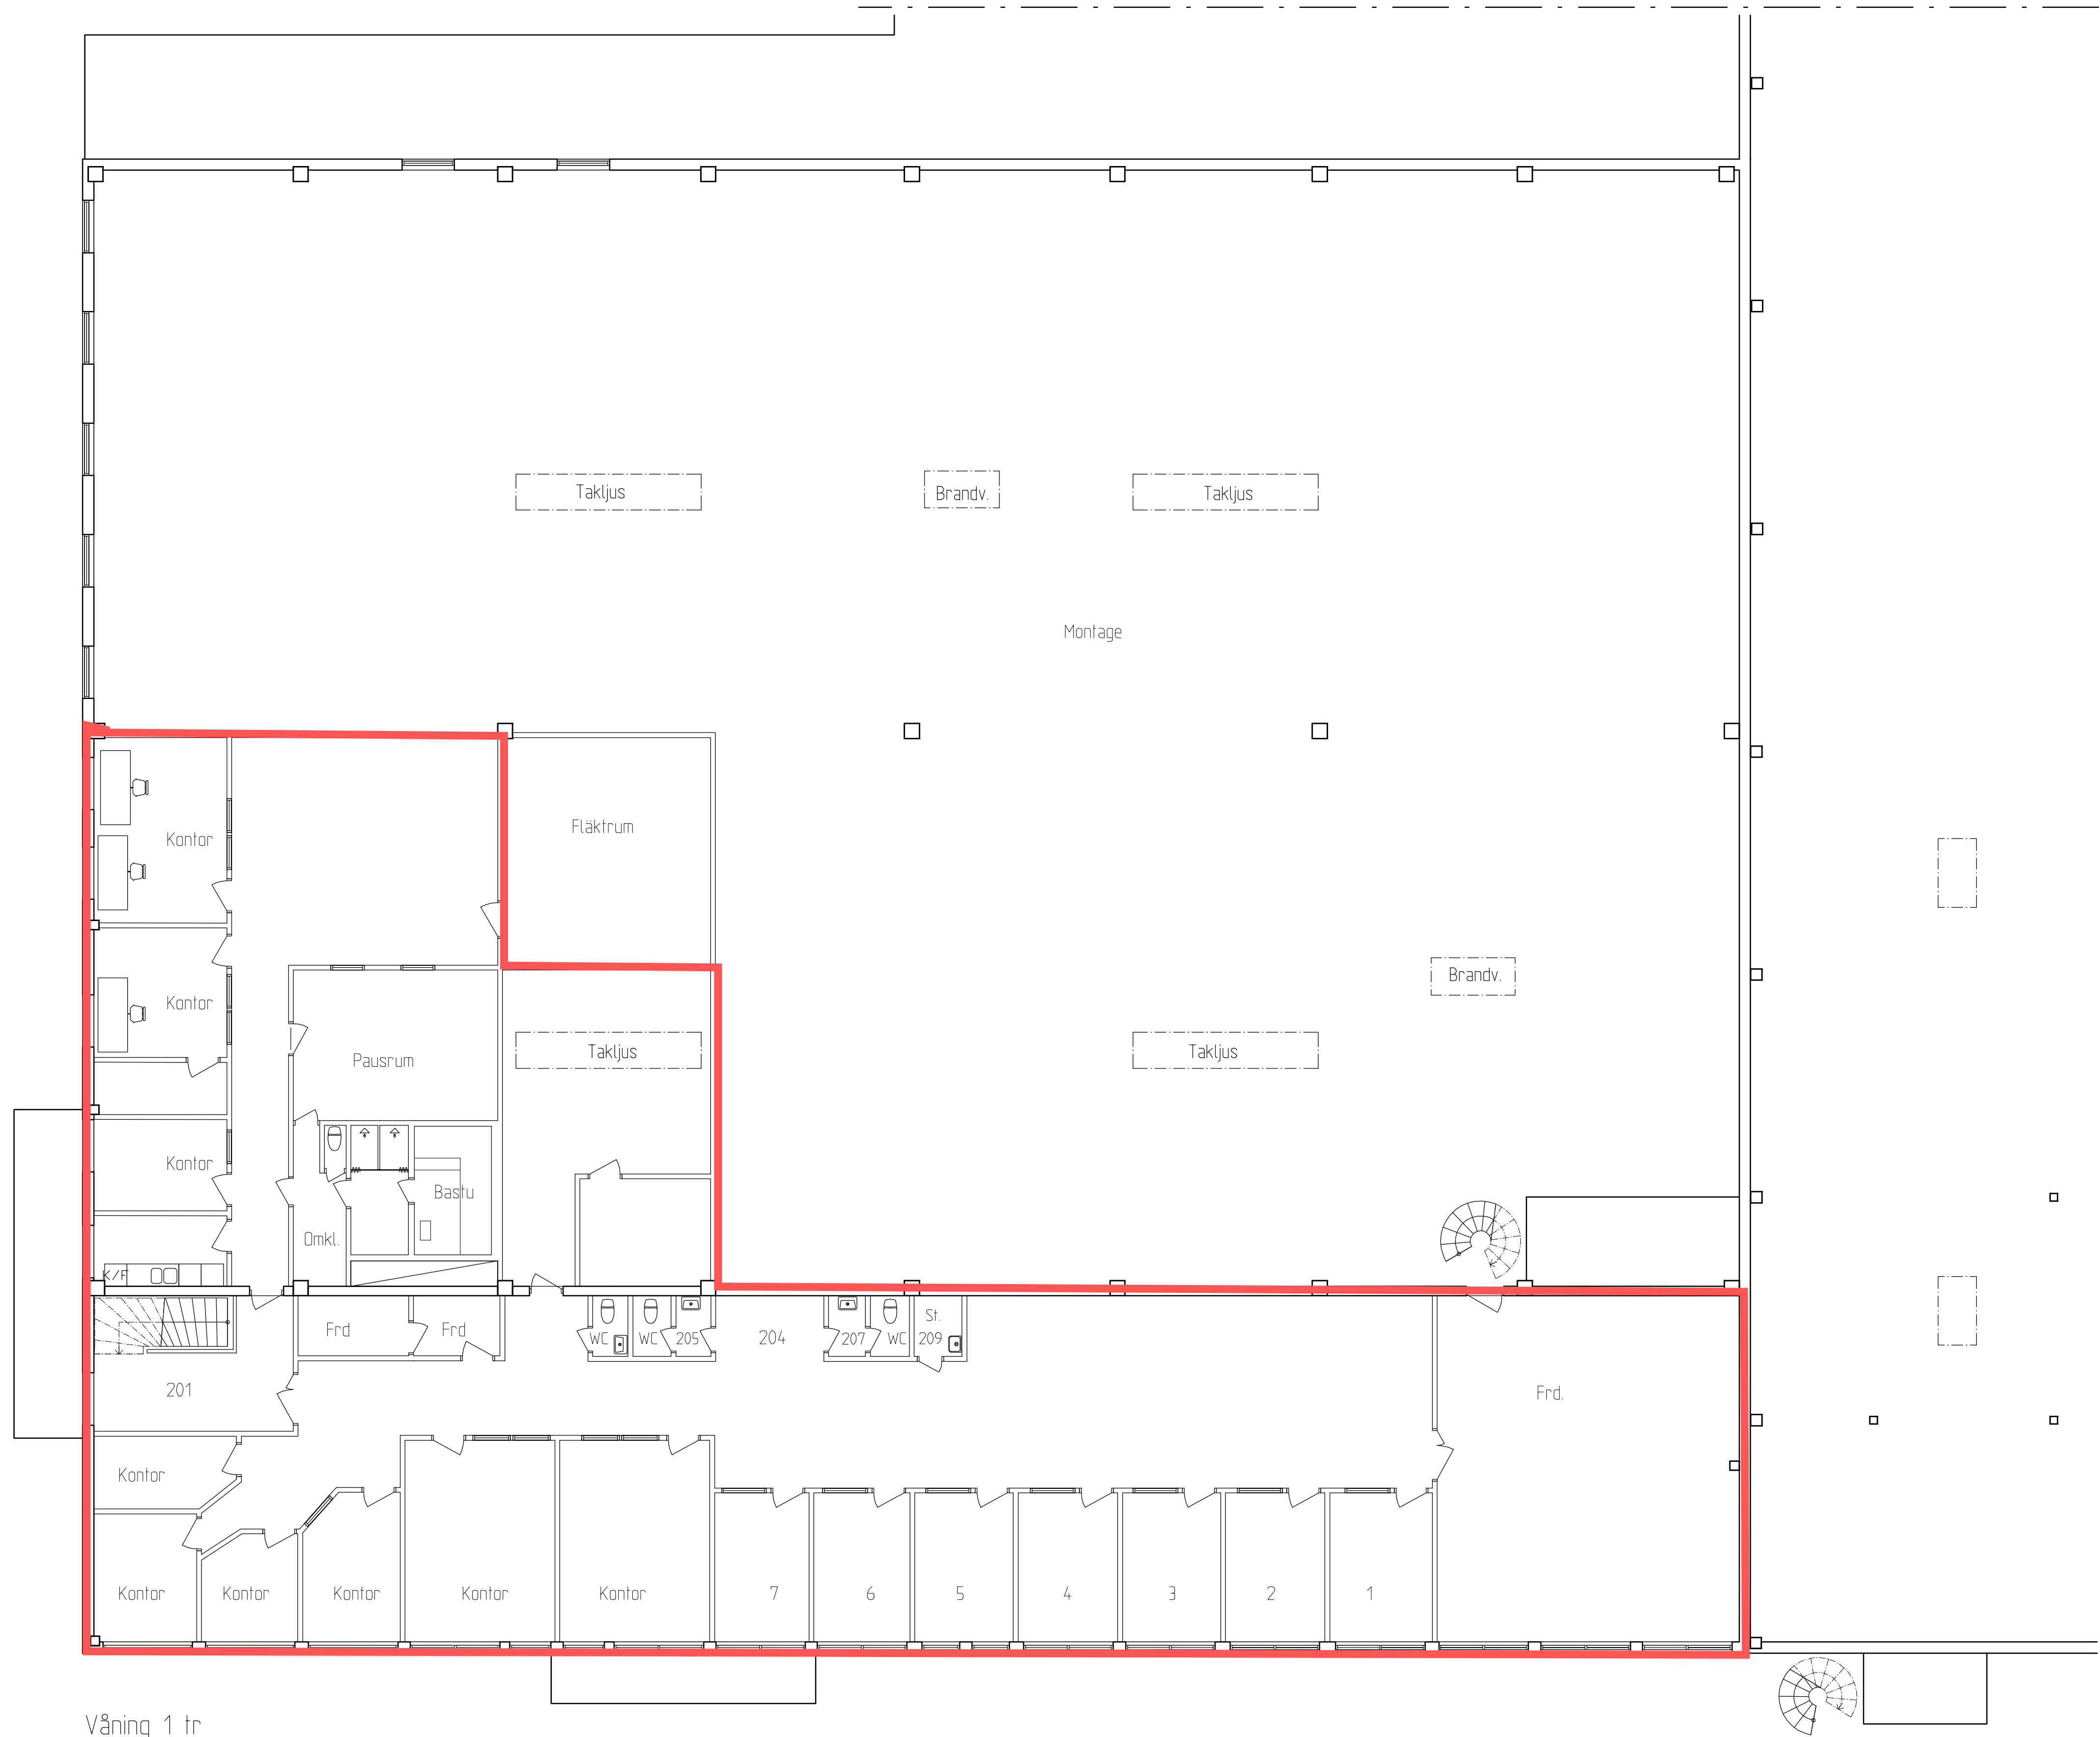

Våning 1 tr

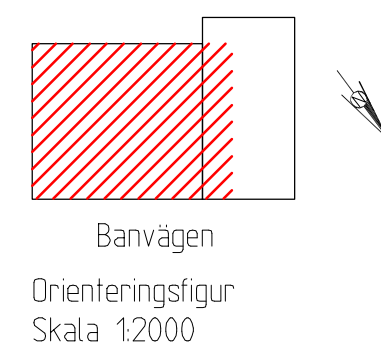

### RELATIONSITNING 17-01-02

Denna ritning bygger på ett antal inscannade, handritad ritningar.  
Kontrollmätt har tagits, men ritningens mått bör kontrolleras om exakta mått krävs.  
Byggändringar, m.m inventerade Dec. 2016

|                          |     |           |       |       |      |
|--------------------------|-----|-----------|-------|-------|------|
| BET                      | ANT | ÄNDRINGEN | AVSER | DATUM | SIGN |
| STATUS                   |     |           |       |       |      |
| RELATIONSITNING          |     |           |       |       |      |
| UPPDRAGSBENÄMNING        |     |           |       |       |      |
| KV. SKOTET NR: 7 ; LULEÅ |     |           |       |       |      |
| Tel. 070-55 33 999       |     |           |       |       |      |
| A E K M V                |     |           |       |       |      |
| UPPDRAG NR               |     |           |       |       |      |
| 1755001                  |     |           |       |       |      |
| RTAD/KONSTR AV           |     |           |       |       |      |
| LP                       |     |           |       |       |      |
| ANSVARIG                 |     |           |       |       |      |
| 170102                   |     |           |       |       |      |
| ELEKTROSKANDIAHUSET      |     |           |       |       |      |
| VÅNING 1TR               |     |           |       |       |      |
| PLAN                     |     |           |       |       |      |
| SKALA                    |     |           |       |       |      |
| A1=1:100                 |     |           |       |       |      |
| A3=1:200                 |     |           |       |       |      |
| NUMMER                   |     |           |       |       |      |
| A30-10                   |     |           |       |       |      |
| BET                      |     |           |       |       |      |