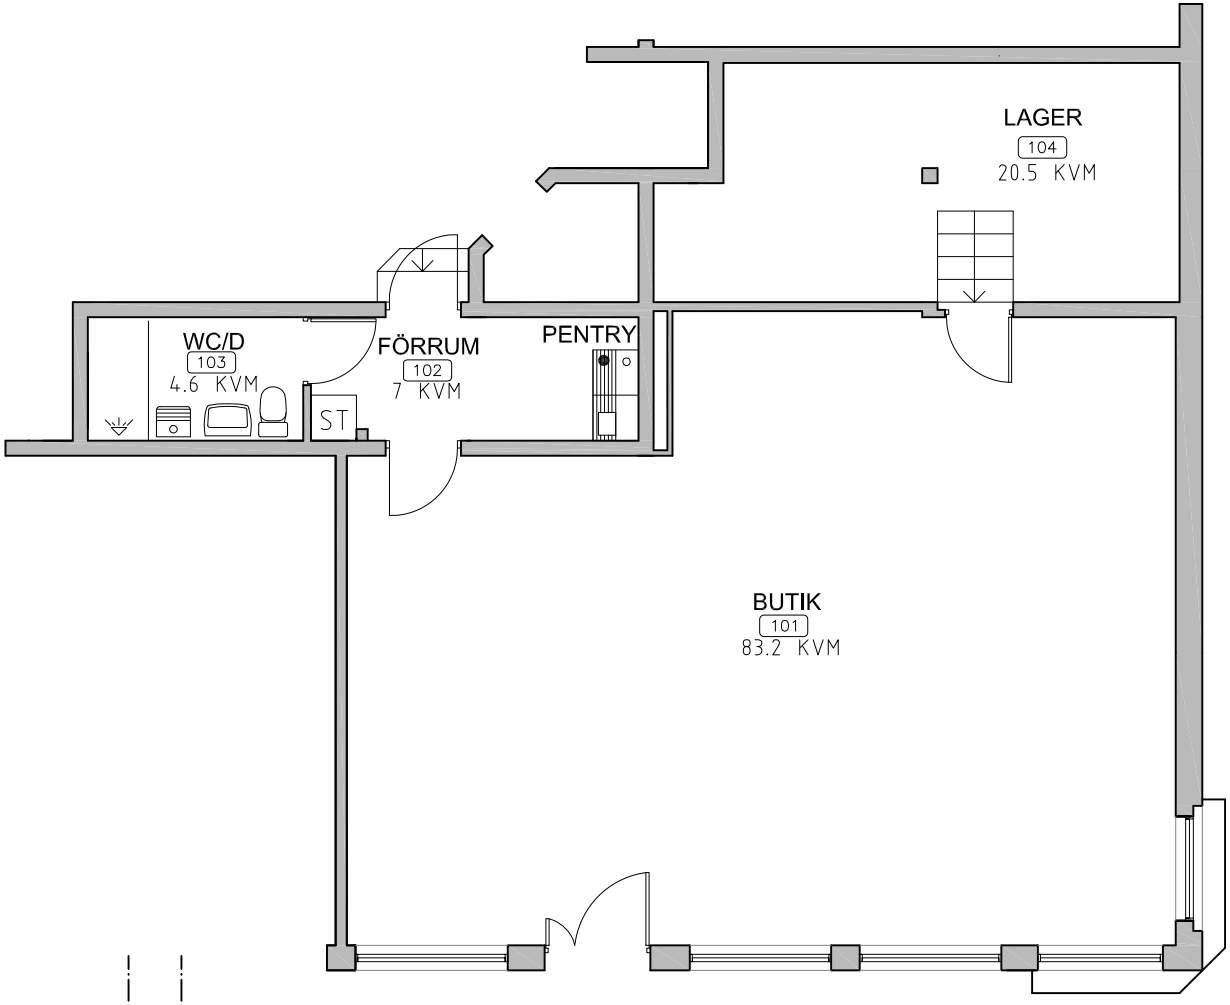

Plan 1

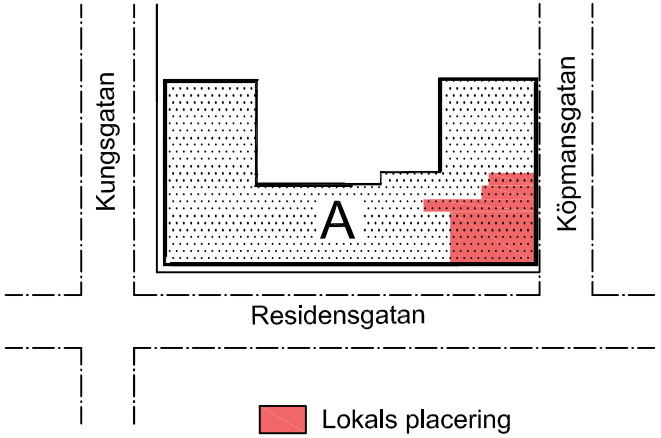

Residensgatan 13	
LOA	KVM
PLAN 0	----
PLAN 1	118
TOTALT AREA	118

0 1 2 3 4 5 10M

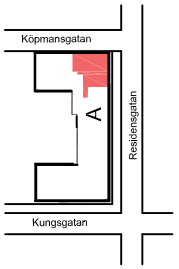

123 RUMNUMMER
5-123 NYCKEL NUMMER

RELATIONSRITNING

Rev.	DATUM	Beskrivning

PROJEKTTITEL
RESEDAN 14

KOMMUN
VÄNERSBORG

NIKLASBERG FASTIGHETER
Dr selbergs väg 5
462 54 Vänersborg
Tel: +46 702 78 44 28
Växel:+46 521-655 00
Fax:+46 521-627 00

BYGGHÖJD	TOMT KOD:	OMRÅDE
RITAD AV		DATUM:
PROJEKTNUMMER:	SKALA: 1:100 / A4	

RITNING TITEL:
RELATIONS RITNINGAR LOKAL 123

IDENTIFIERING:	BLOCK:
A-008	HUS A

CAD Ref.: RS A-Ritningar 160209.dwg