
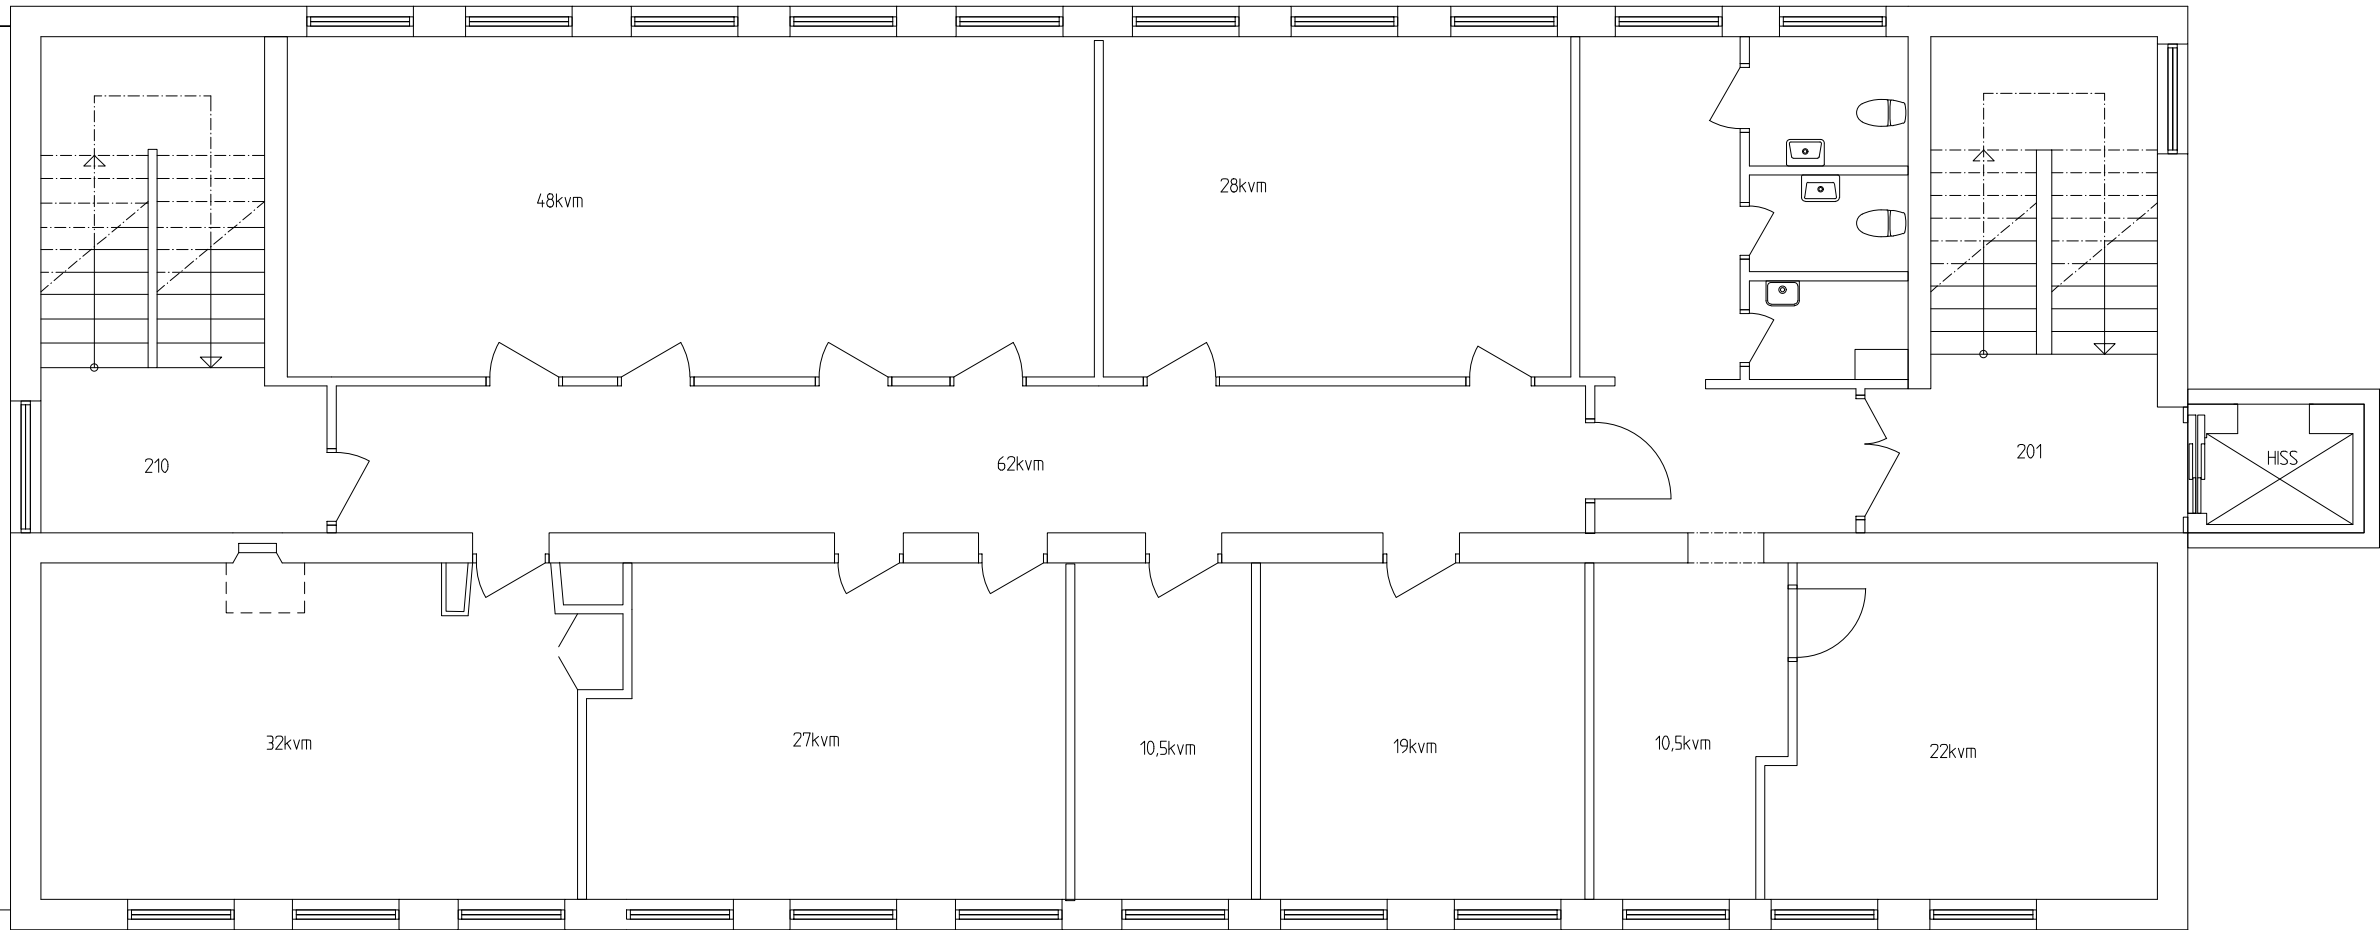



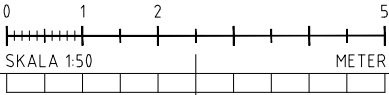

BET	ANT	ÄNDRINGEN AVSER	SIGN	DATUM
RELATIONSRTNING				
BYGGNAD 2804 KARLSKOGA				
				
UPPDRAG NR 15-334	RITAD AV S KARLSSON		GRANSKAD AV	
DATUM 2016-02-10	ANSVARIG			
BYGGNAD 2804 PLAN 1 TR.				
SKALA A3 1:100 A1 1:50	NUMMER		I BET	