



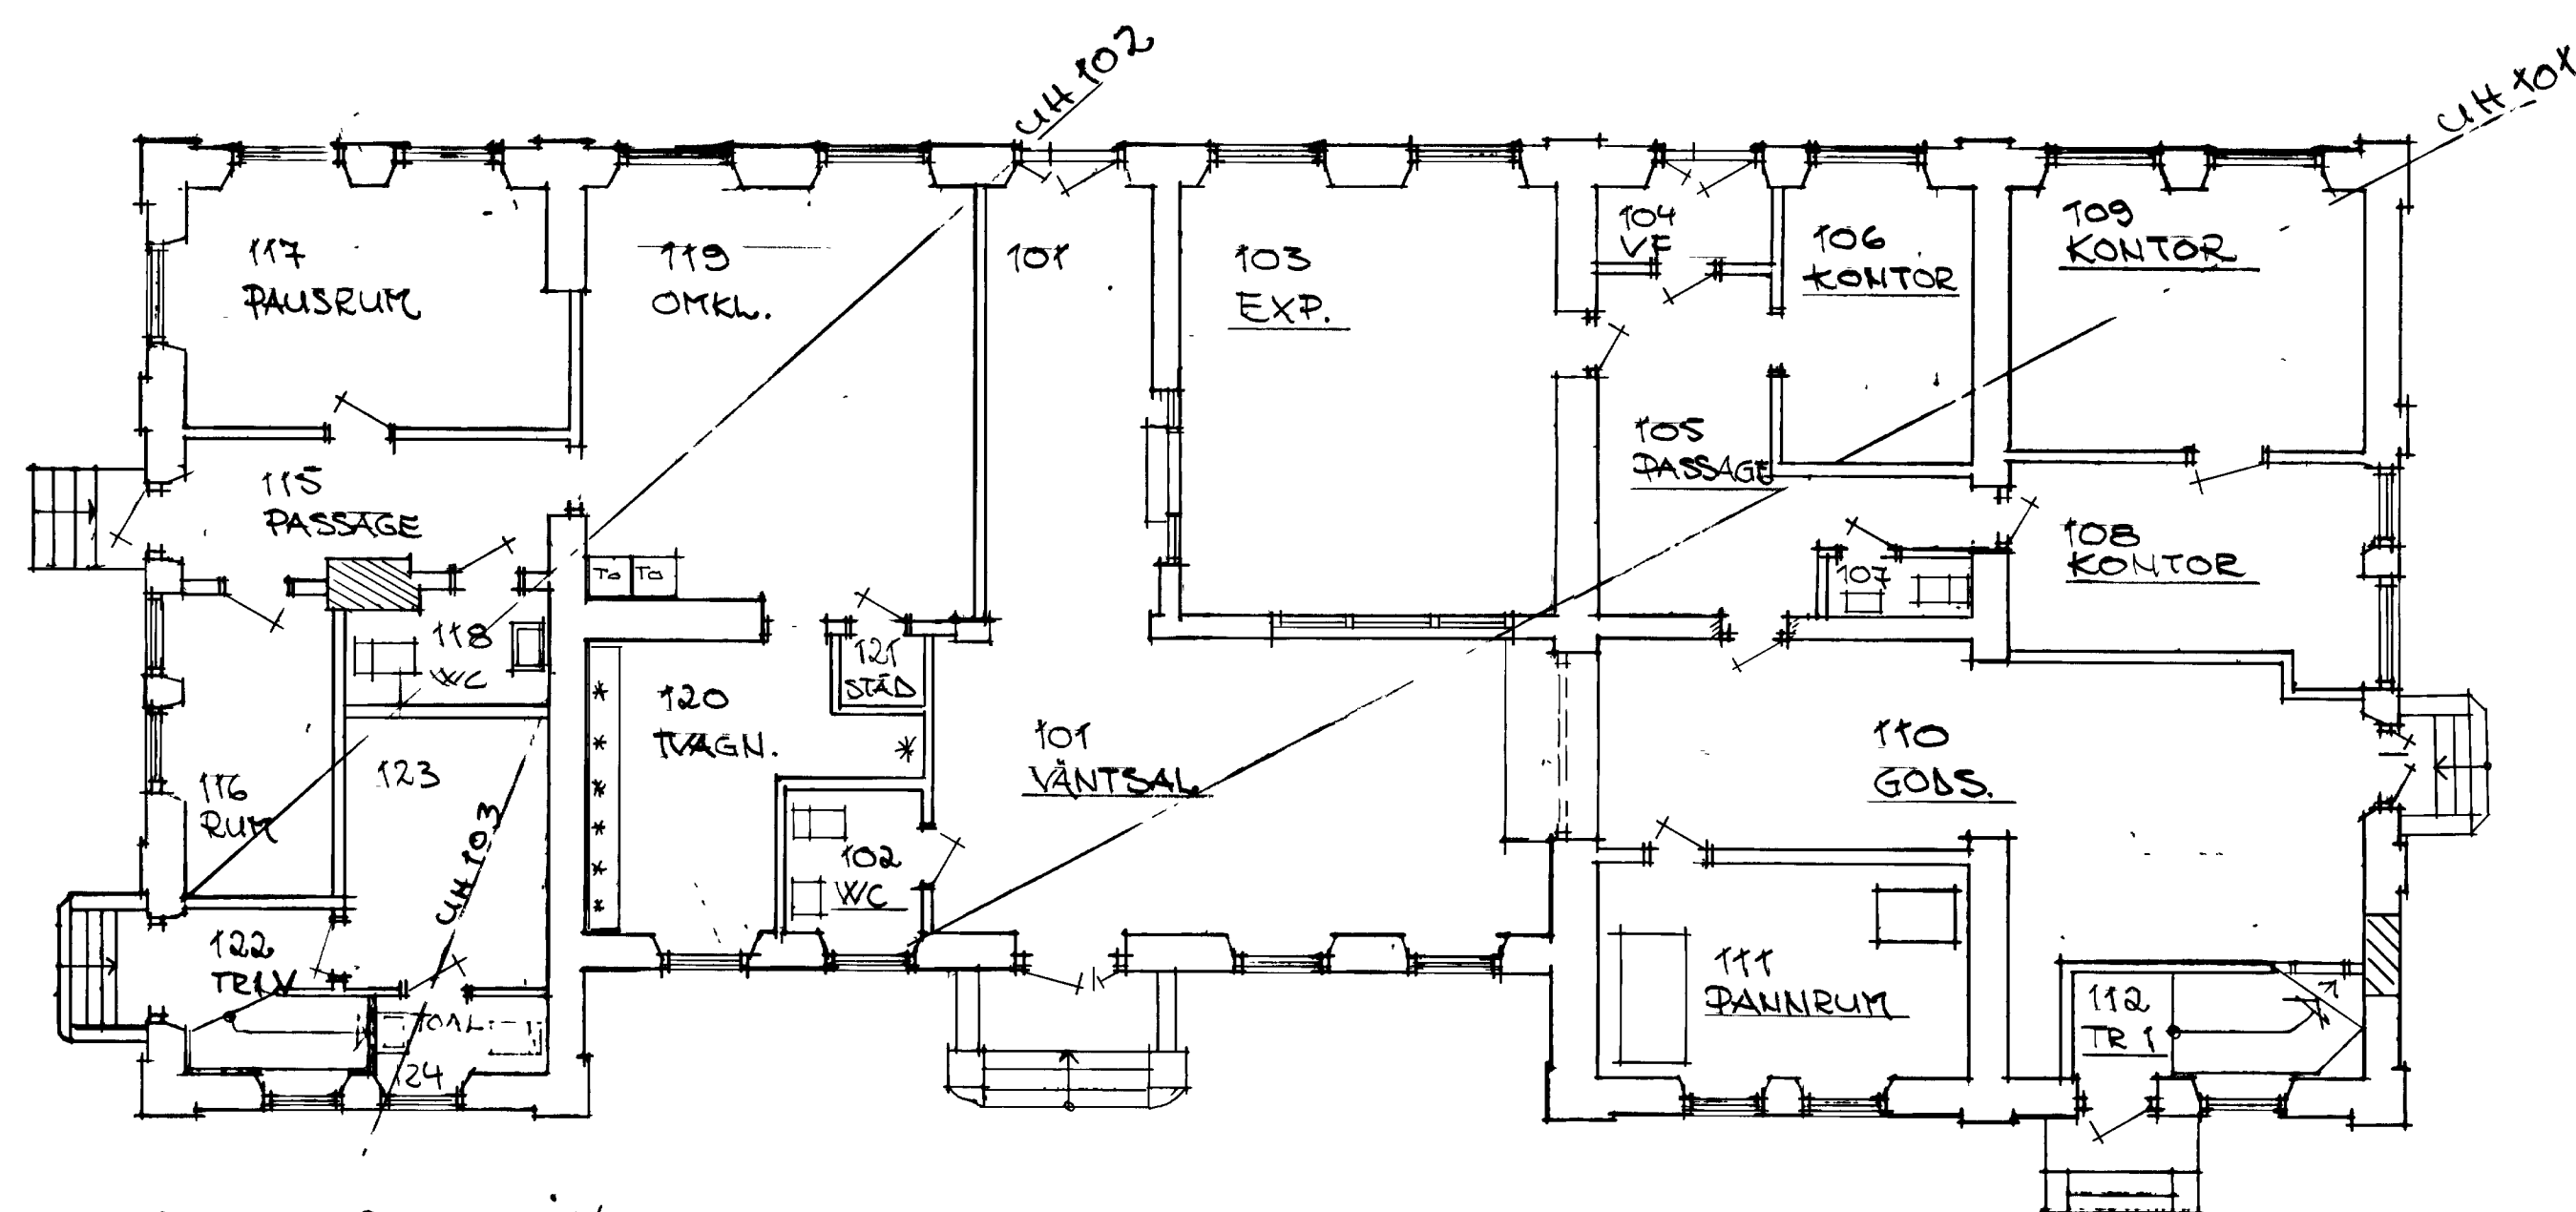

PLAN BOTTEN VÄN.

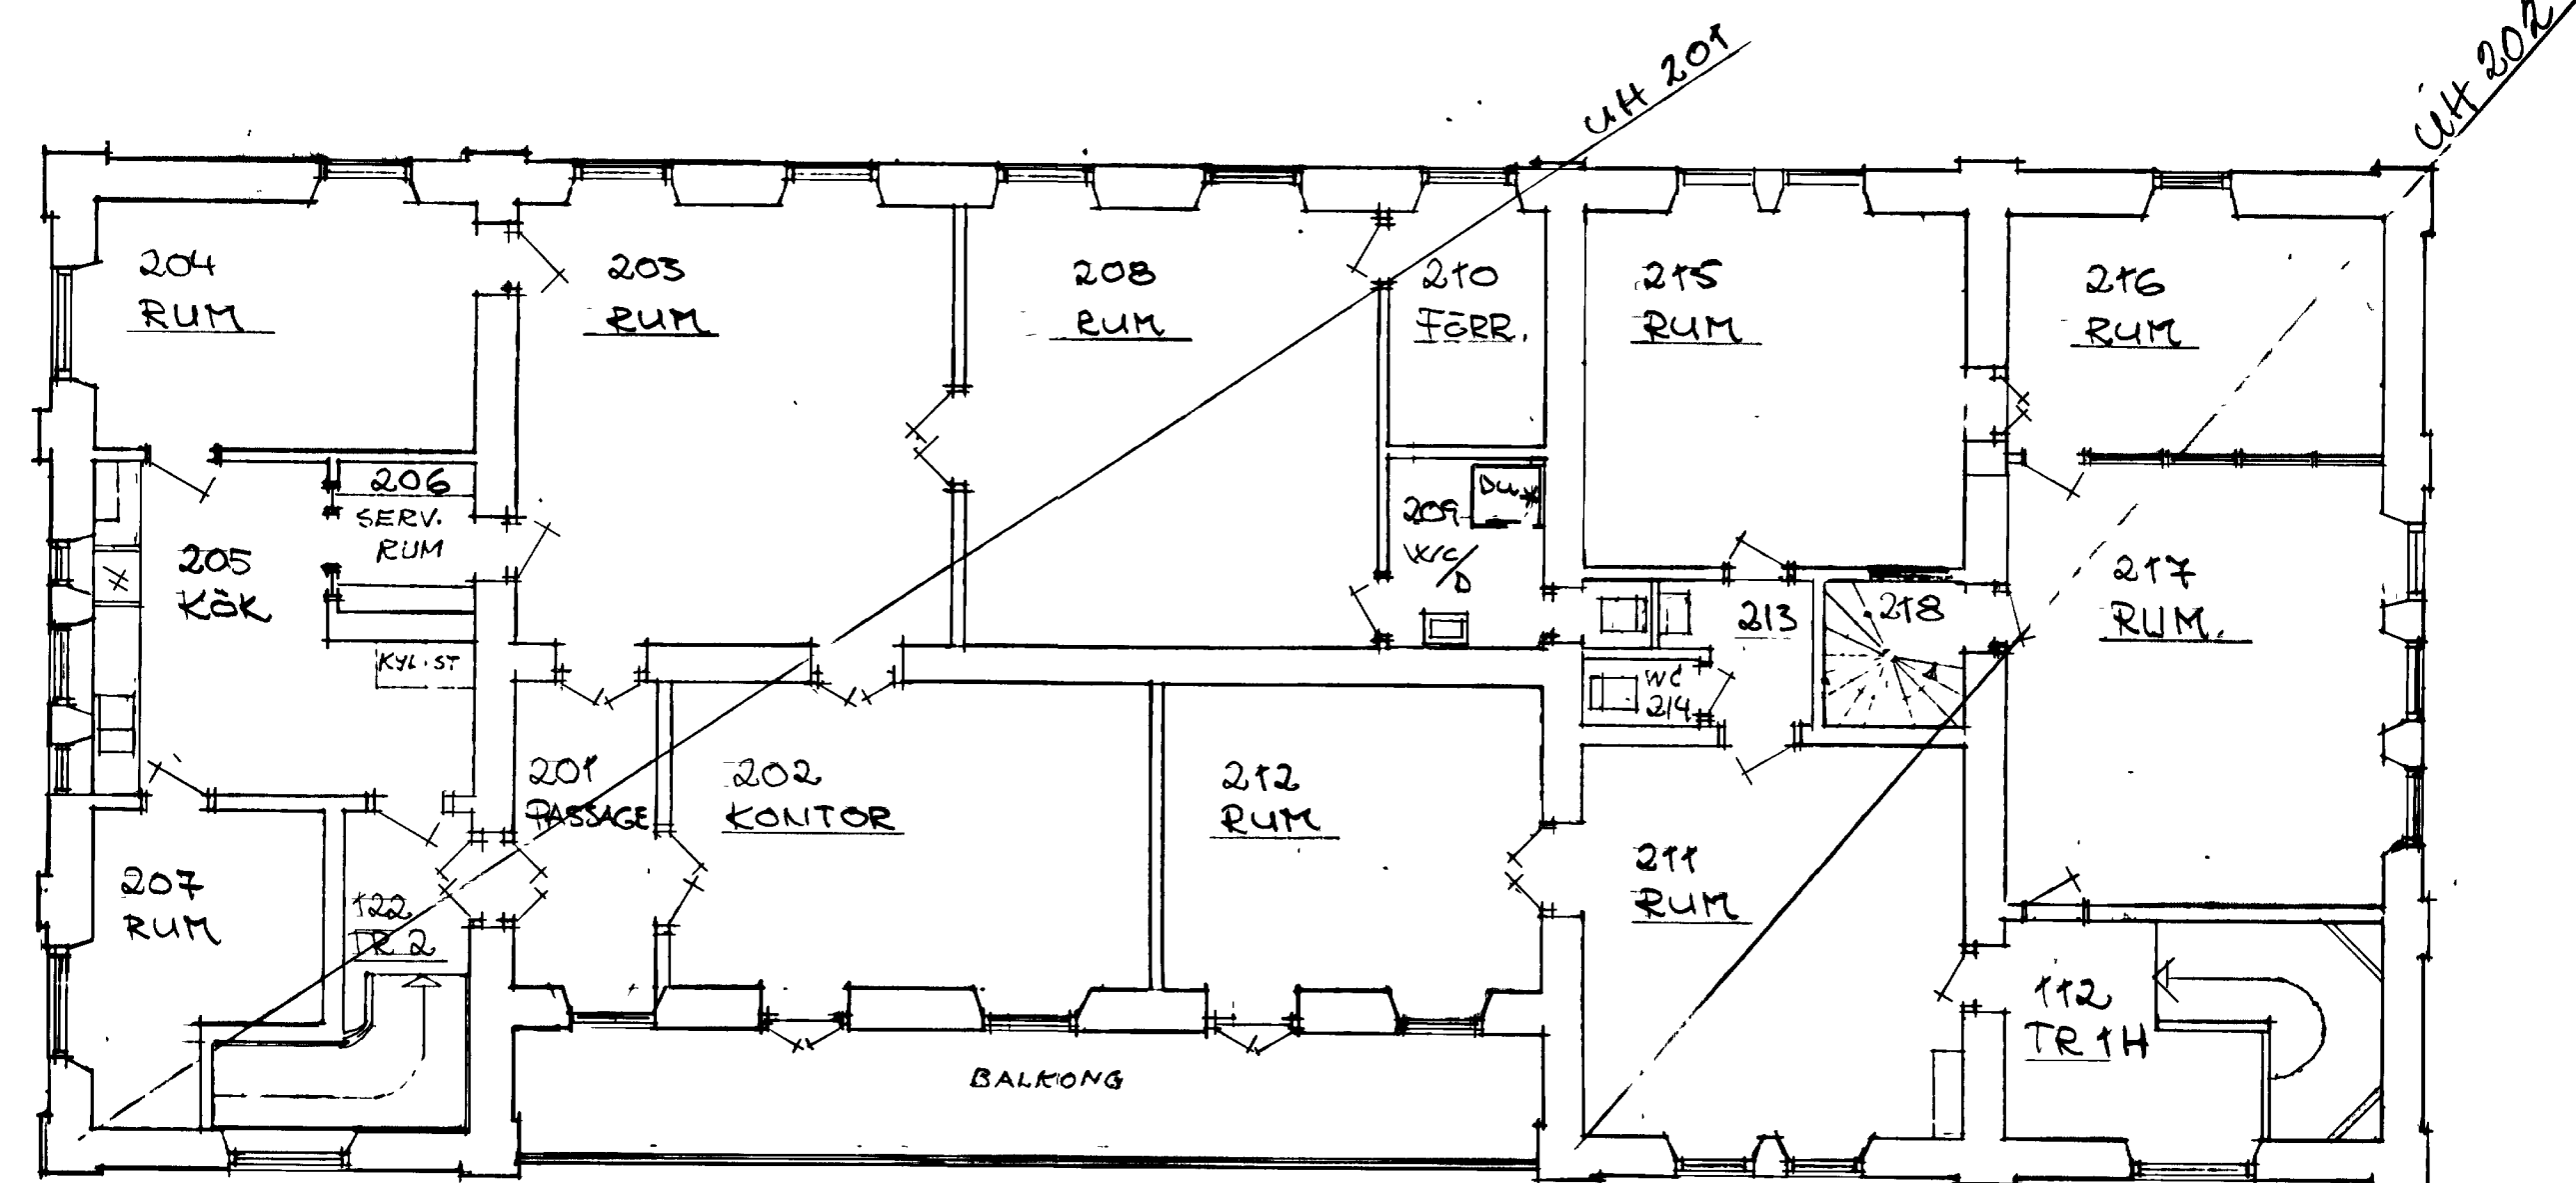

PLAN VÅNING 1TR.




FASAD MOT ÖSTER



FASAD MOT SÖDER



FASAD MOT VÄSTER

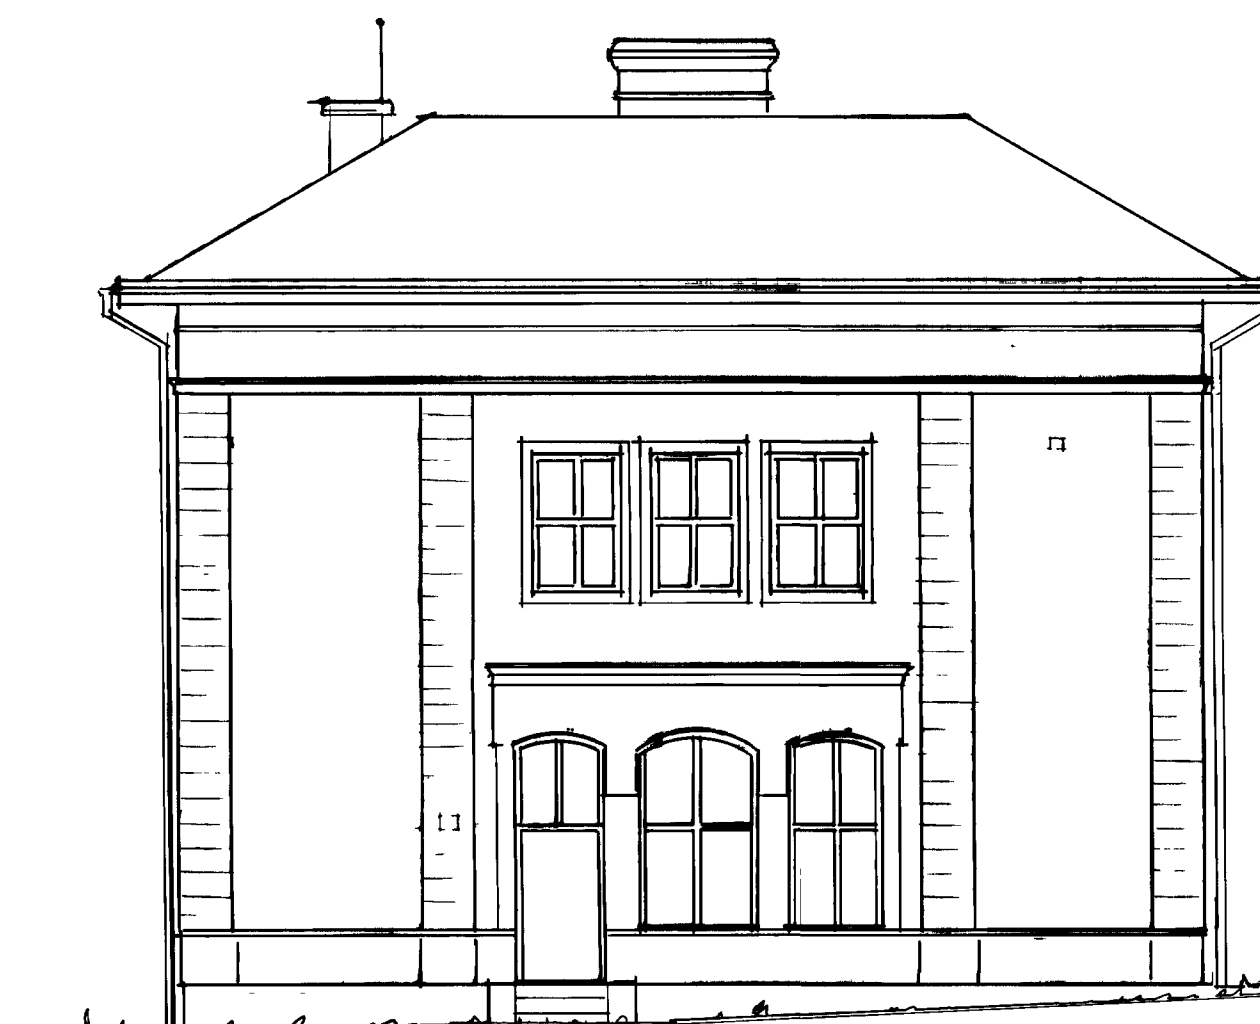

FASAD MOT NORR

RELATIONSRTNING SYSTEM TEMP

000359

FB FLYGFÄLTBYRÅN

JÄRNVÄGSSTATIONEN
BOX 135 462 22 VÄNERSBORG
TEL 0521-67370, FAX 67766



FASTIGHETSDIVISIONEN
REGION VÄST
GÖTEBORG

RTIO KONSTR GRANSKAD UPPDRAGSNUMMER
Pw 2201 039:1

DATUM/ANSVARIG 930210

SKALA 1:100

REG ANT REGISTRERINGEN AVSER SIGN DATUM
Obs! Denna ritning får ej användas för beställning eller utförande utan att här ovanför vara försedd med texten "Arbetsritning"

21108 REGION/FO 21
FILIPSTAD STATION 1

50014/250
PLANER OCH FASADER

REG