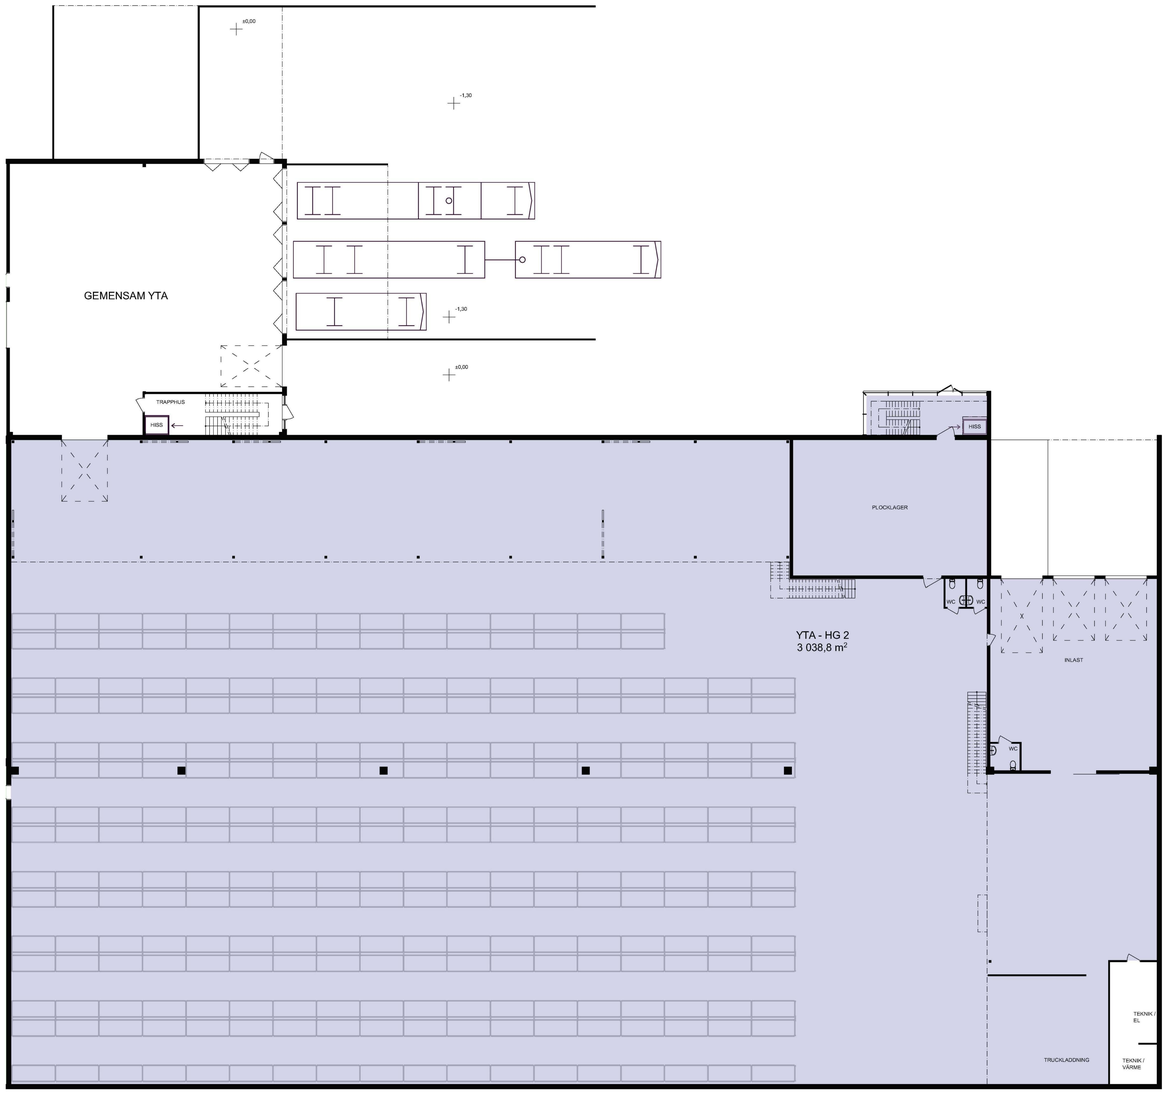


SKALA 1:200

0 1 2 5 10 15 20
METER

OBS.
DETALJINMÄTNING ÄR EJ UTFÖRD, VISS AVVIKELSE KAN FÖREKOMMA.
UNDERLAG FRÅN:
BIARK - BYGGKONSULT
2007-03-20
A-100-01-10

ALLMÄNNA ANVISNINGAR OCH FÖRESKRIFTER

SAMTLIGA MÄTT ANGES I MILLIMETER

RITNINGARS STATUS

RITNINGAR SKALL, FÖR ATT VARA GÄLLANDE PÅ BYGGARBETSPLATSEN ELLER FÖR ATT ANVÄNDAS FÖR BESTÄLLNING AV SNICKERIER, INREDNING M M, VARA FÖRSEDD MED BENÄMNING "BYGGHANDLING".

OBS! SAMTLIGA MÄTT KONTROLLERAS PÅ PLATS INNAN TILLVERKNING SKER. ENTREPRENÖREN SKALL FÖRSÄKRA SIG OM ATT HEN ERHÅLLIT DEN SENASTE VERSIONEN AV RITNINGEN INNAN ARBETE PÅBÖRJAS. VID EVENTUELLA OKLARHETER; KONTAKTA ARKITEKTEN.

- HG 2 **TOTALT ~ 3 948 m²**

PLAN 1 (LAGER ~ 3 039 m²)

PLAN 2 (LAGER ~ 538 m²)
(KONTOR ~ 371 m²)

TOTALT (LAGER ~ 3 577 m²)
(KONTOR ~ 371 m²)

GEMENSAM YTA ~ 315 m²

BET	ANT	ÄNDRING AVSER	DATUM	SIGN

RELATIONSHANDLING

Kv. ROSERSBERG 11:82
SIGTUNA KOMMUN


Mileway

A	VIZ Arkitektkontor AB	tel.nr. 08 - 55 69 19 00
K		
VVS		
Sp		
E		
B		

UPPDRAG NR	RITAD AV	HANDLÄGGARE
	J. JOHANSSON	A. LINDQVIST
DATUM	ANSVARIG	
2020-10-19		A. LINDQVIST

Planritningar; Hyresgästritningar
Plan 1 (Alt 2)

SKALA	NUMMER	BET
A1 - 1:200 A3 - 1:400	A-49.1-001	

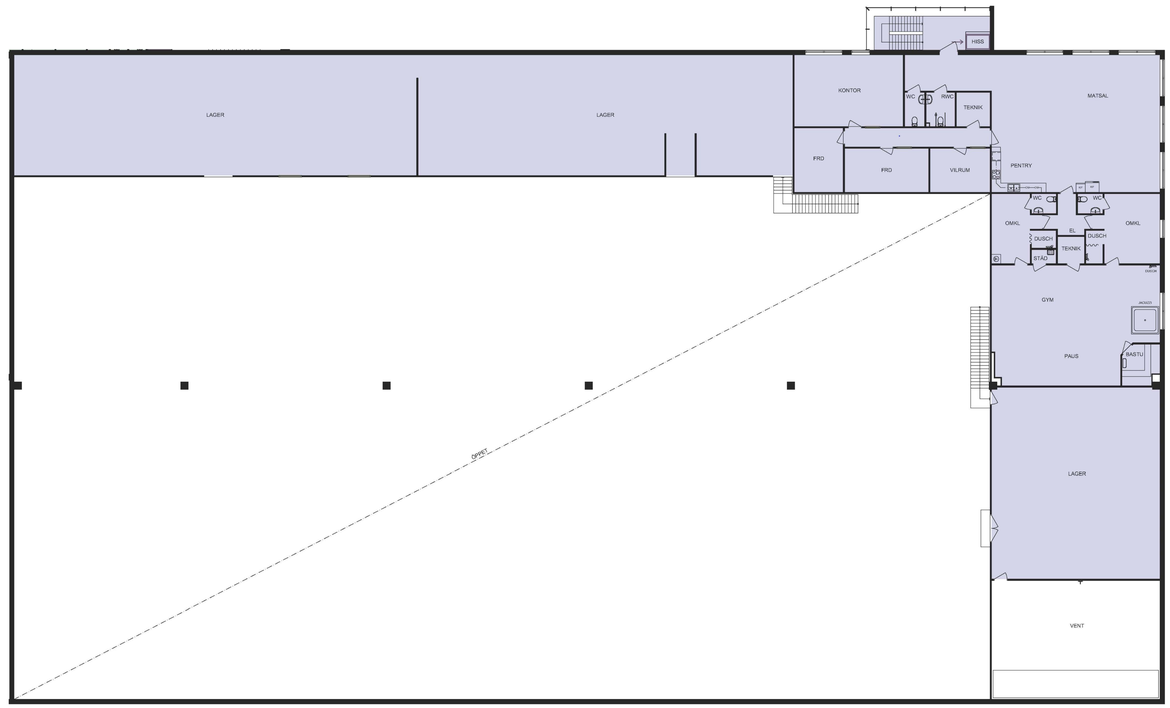

SKALA 1:200

0 1 2 5 10 15 20
METER

OBS.
DETALJINMÄTNING ÄR EJ UTFÖRD, VISS AVVIKELSE KAN FÖREKOMMA.
UNDERLAG FRÅN:
BIARK - BYGGKONSULT
2007-03-20
A-100-01-10

ALLMÄNNA ANVISNINGAR OCH FÖRESKRIFTER

SAMTLIGA MÅTT ANGES I MILLIMETER

RITNINGARS STATUS

RITNINGAR SKALL, FÖR ATT VARA GÄLLANDE PÅ BYGGARBETSPLATSEN ELLER FÖR ATT ANVÄNDAS FÖR BESTÄLLNING AV SNICKERIER, INREDNING M M, VARA FÖRSEDD MED BENÄMNING "BYGGHANDLING".

OBS! SAMTLIGA MÅTT KONTROLLERAS PÅ PLATS INNAN TILLVERKNING SKER. ENTREPRENÖREN SKALL FÖRSÄKRA SIG OM ATT HEN ERHÅLLIT DEN SENASTE VERSIONEN AV RITNINGEN INNAN ARBETE PÅBÖRJAS. VID EVENTUELLA OKLARHETER; KONTAKTA ARKITEKTEN.

- HG 2 **TOTALT ~ 3 948 m²**

PLAN 1 (LAGER ~ 3 039 m²)

PLAN 2 (LAGER ~ 538 m²)
(KONTOR ~ 371 m²)

TOTALT (LAGER ~ 3 577 m²)
(KONTOR ~ 371 m²)

GEMENSAM YTA ~ 315 m²

BET	ANT	ÄNDRING AVSER	DATUM	SIGN

RELATIONSHANDLING

Kv. ROSERSBERG 11:82
SIGTUNA KOMMUN

Mileway

A	VIZ Arkitektkontor AB	tel.nr. 08 - 55 69 19 00
K		
VVS		
Sp		
E		
B		

UPPDRAG NR	RITAD AV	HANDLÄGGARE
	J. JOHANSSON	A. LINDQVIST
DATUM	ANSVARIG	
2020-10-19		A. LINDQVIST

Planritningar; Hyresgästritningar
Plan 2 (Alt 2)

SKALA	NUMMER	BET
A1 - 1:200 A3 - 1:400	A-49.1-002	