


VÅNING 1, VERKSTADSGATAN 4

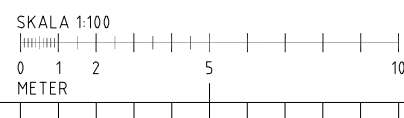

BRANDCELLSGRÄNSER ÄR
BEDÖMDA UTFRÅN VERKSAMHETEN.
ÄR EJ INVENTERADE PÅ PLATS.

URSPRUNGLIGA
RELATIONSHANDLINGAR
UPPRÄTTADE AV:
PROJEKTENGEMANG
2017-06-12

FÅR EJ BETRAKTAS SOM
UPPMÄTNINGSRITNING DÅ
DETALJMÄTNING EJ ÄR
UTFÖRD.
VISSA ÄVVIKELSER KAN
FÖREKOMMA.
-CAD-RITNING UPPRÄTTAD
ENLIGT BEFINTLIGT ÄLDRE
HANDRITAT UNDERLAG.

BET	ANT	ÄNDRINGEN AVSER	SIGN	DATUM
RELATIONSHANDLING				
KONTROLLANTEN 9, ÖREBRO				
Mileway				
RUDBECKSGATAN 7 702 11 ÖREBRO TEL: 0319-167000 www.projektengemang.se				
UPPDRAG NR 432079	RITAD AV CK	HANDLÄGGARE M WIJK		
DATUM 2017-11-03	ANSVARIG			
KONTROLLANTEN 9 VERKSTADSGATAN 4				
VÅNING 1				
SKALA A1: 1:100 A3: 1:200	NUMMER A-40.1-2010	BET		