


METER

0


20M

40M


60M

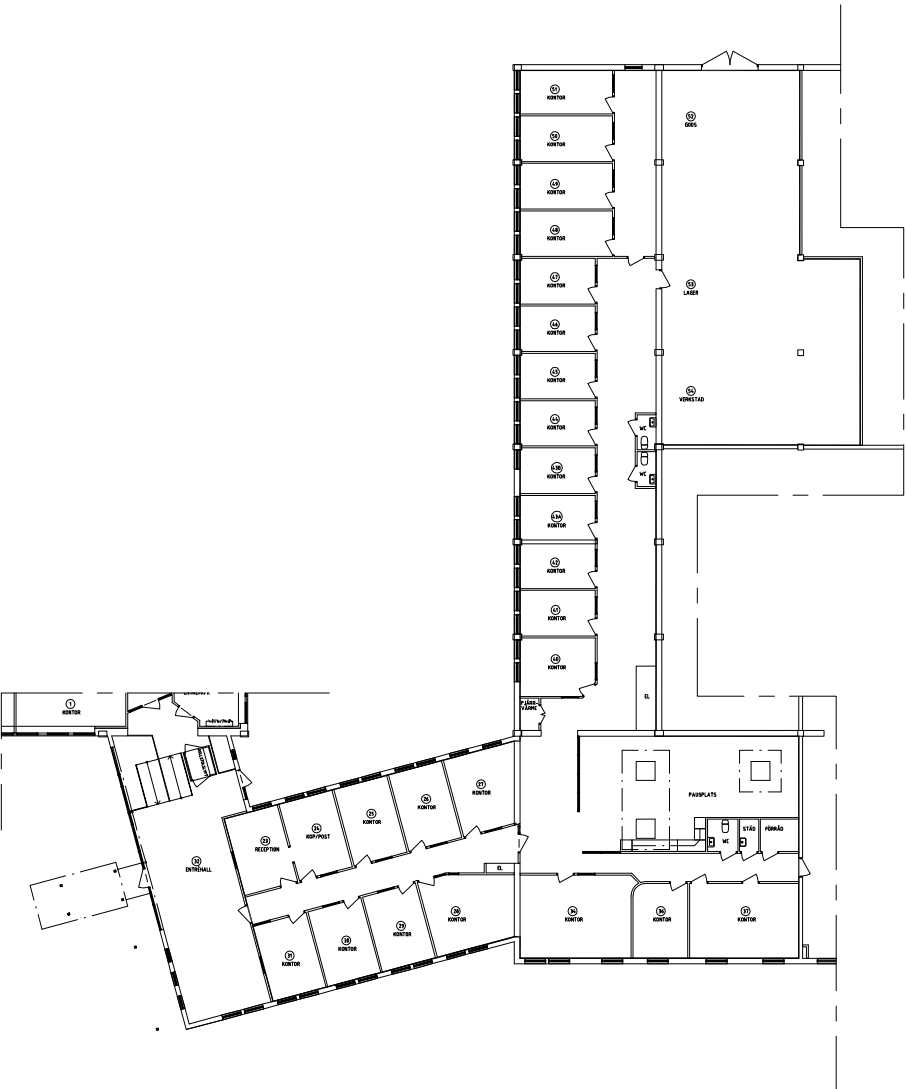


PLAN 2, BV

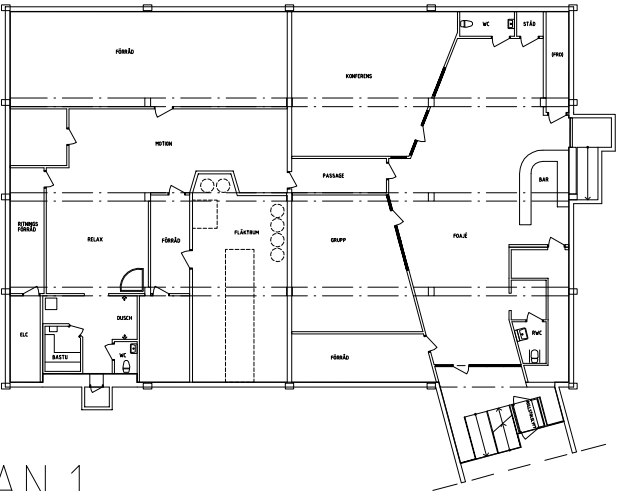

PLAN 1

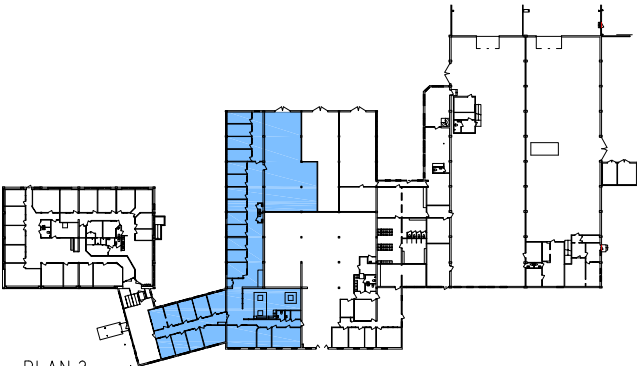

PLAN 2

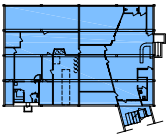

PLAN 1

FÅR EJ BETRAKTAS SOM
UPPMÄTNINGSRITNING DÅ
DETALJMÄTNING EJ ÄR
UTFÖRD.
VISSA AVVIKELSER KAN
FÖREKOMMA.

Mileway projekt engagemang RUDBECKSGATAN 7 702 11 ÖREBRO TEL:019-167400 www.projektengagemang.se	RELATIONSRTNING			DATUM	REV DATUM
	PLAN 1 & 2, LOKAL 1			2014-02-07	
	UPPDRAG NR 381025	RITAD/KONSTR AV LG	HANDLÄGGARE L GEORGIS	ANSVARIG	
KV JÄRNMALMEN 1 BRAVIDA-HUSET ÖREBRO				SKALA 1:400	
				NR A-49.1-211	BET