


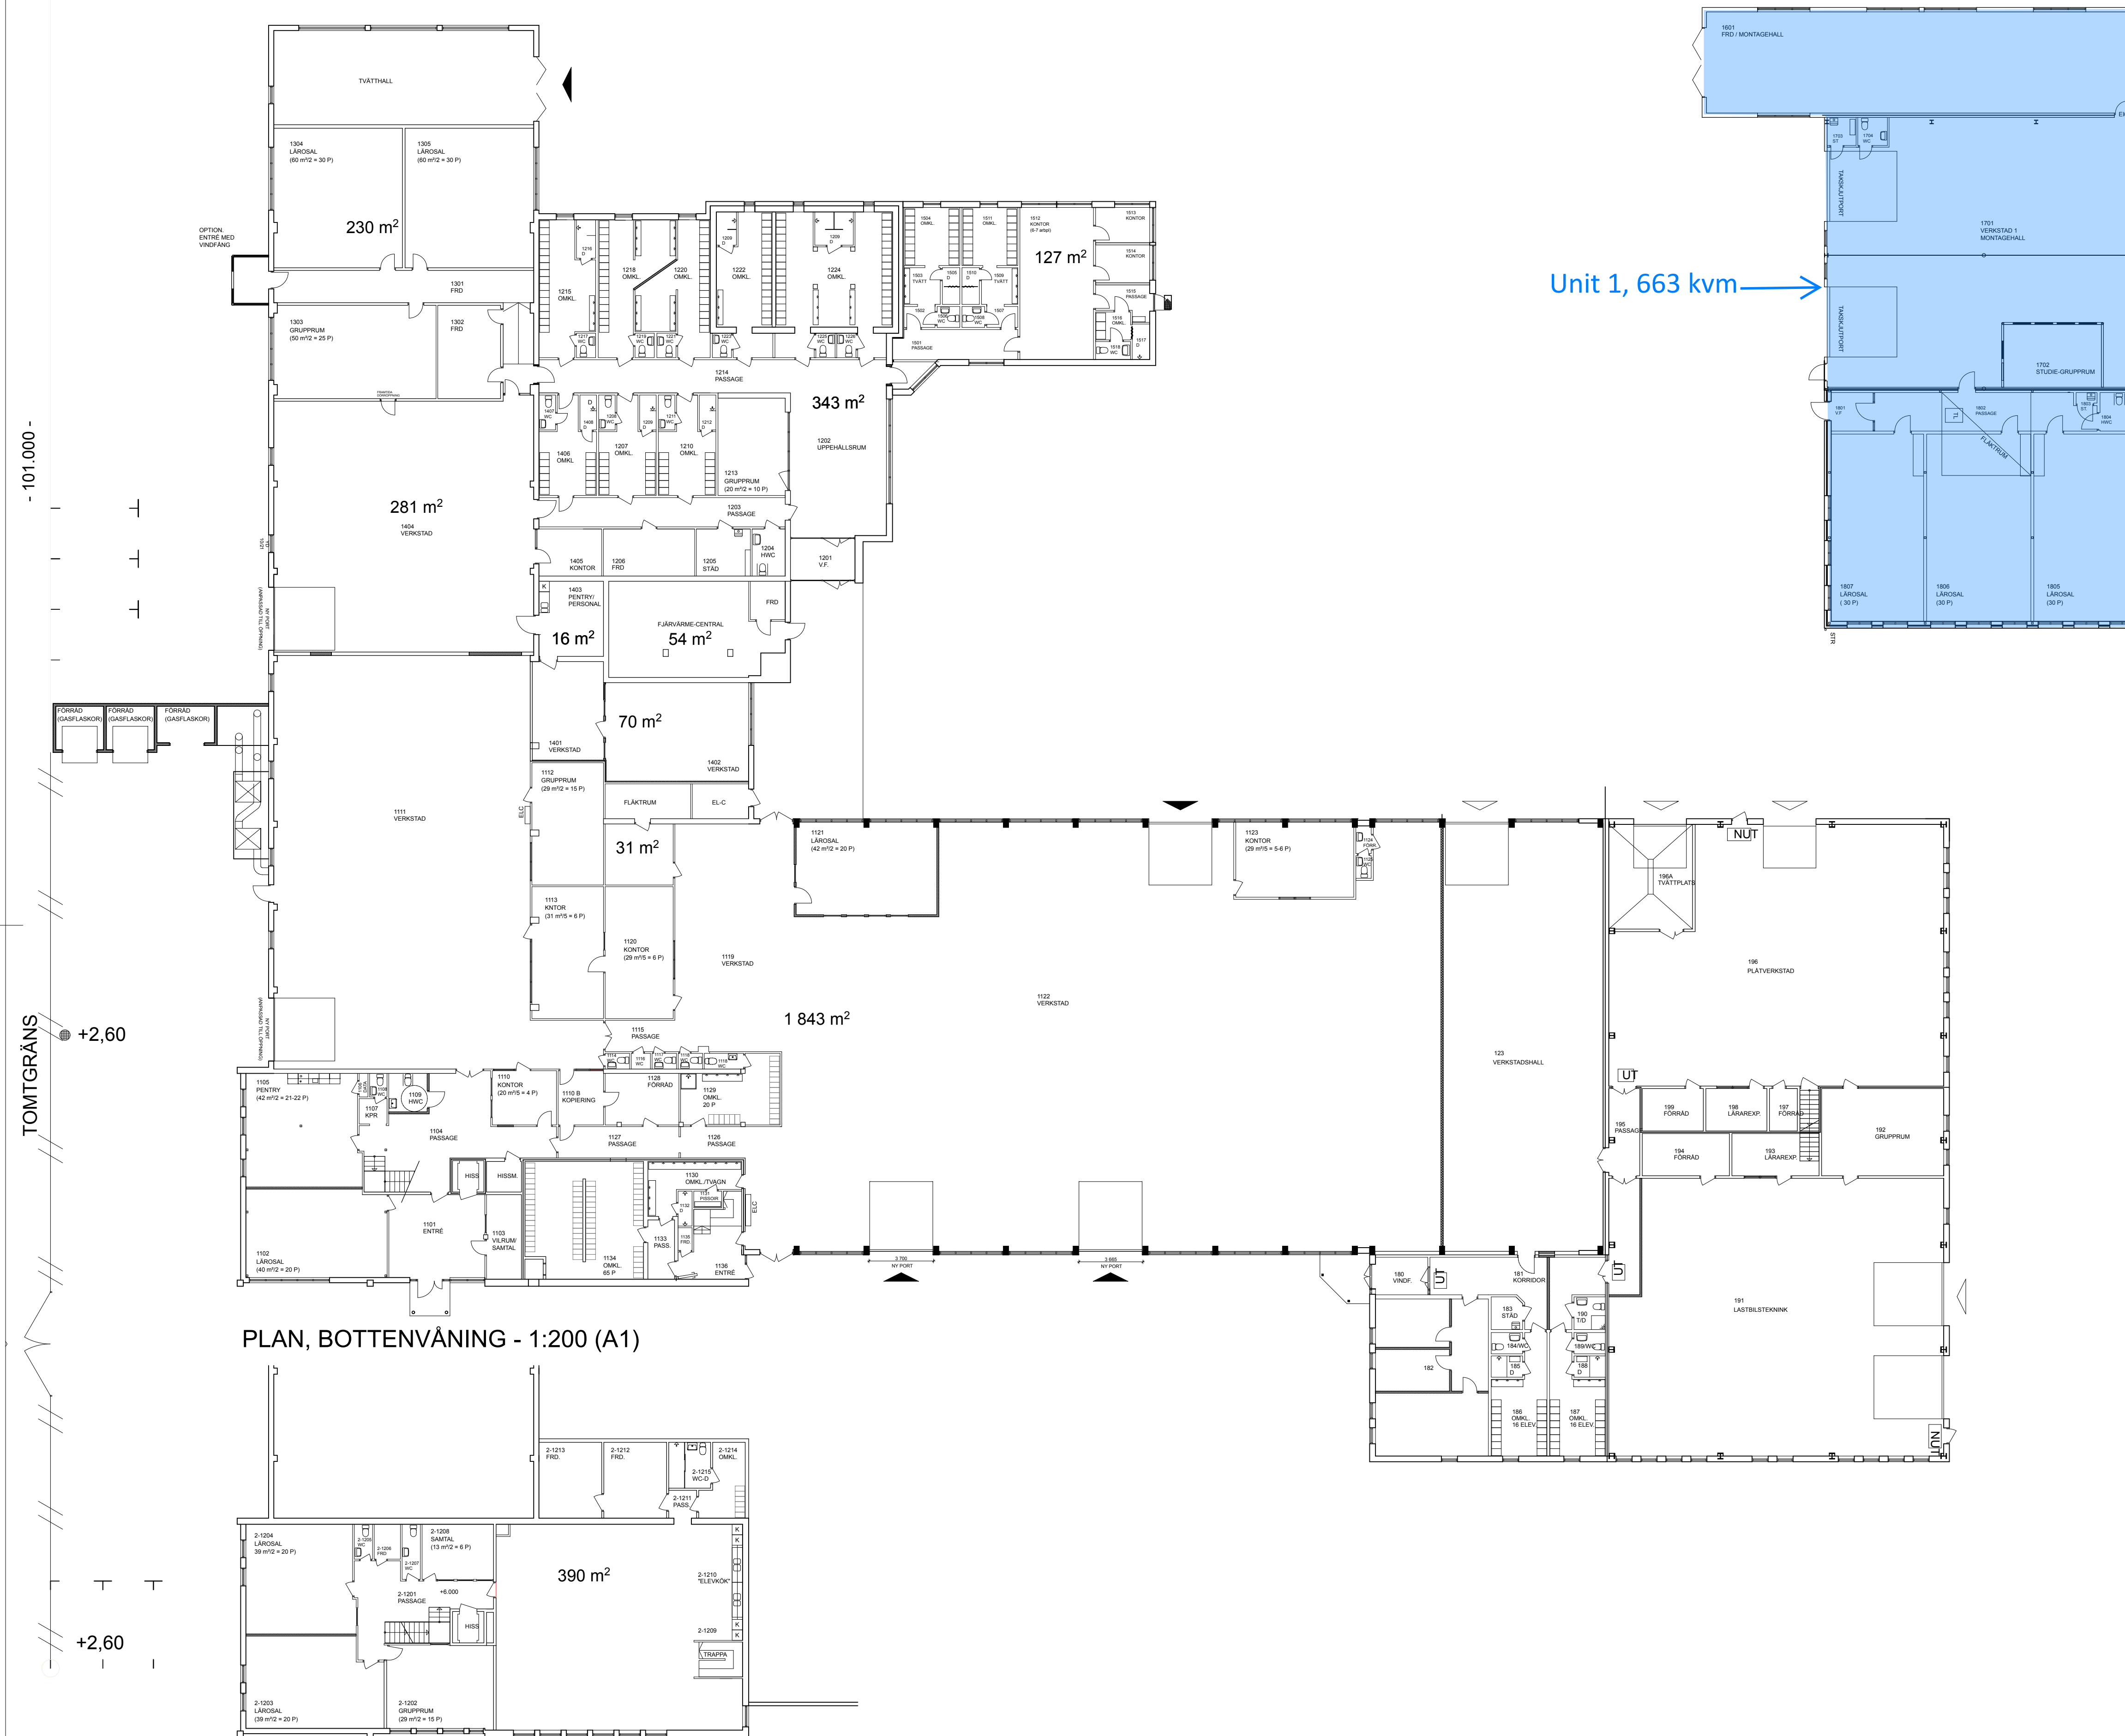

A		LOKAL MED YTA 1 843 m ²	ASR	2022-11-17
BET	ANT	ÄNDRINGEN AVSER	SIGN	DATUM
INFORMATIONSHANDLING				
KV. KULLEN 5, MALMÖ				
Roskildsvägen 5A, 211 47 Malmö, Sweden Tel +46 (0)40 751 10 Fax +46 (0)40 30 08 70				
UPPDRAG NR		RITAD AV	HANDLÄGGARE	
		ASR	B. WALL	
DATUM		ANSVARIG		
2021-03-04		BORIS WALL		
YTREDOVISNING				
PLAN, BOTTENVÅNING, VÅNING 2				
SKALA	1:200 (A1)	NUMMER		BET
	1:400 (A3)	A-99.1-103		A