Hälsn. KD 30/12-03

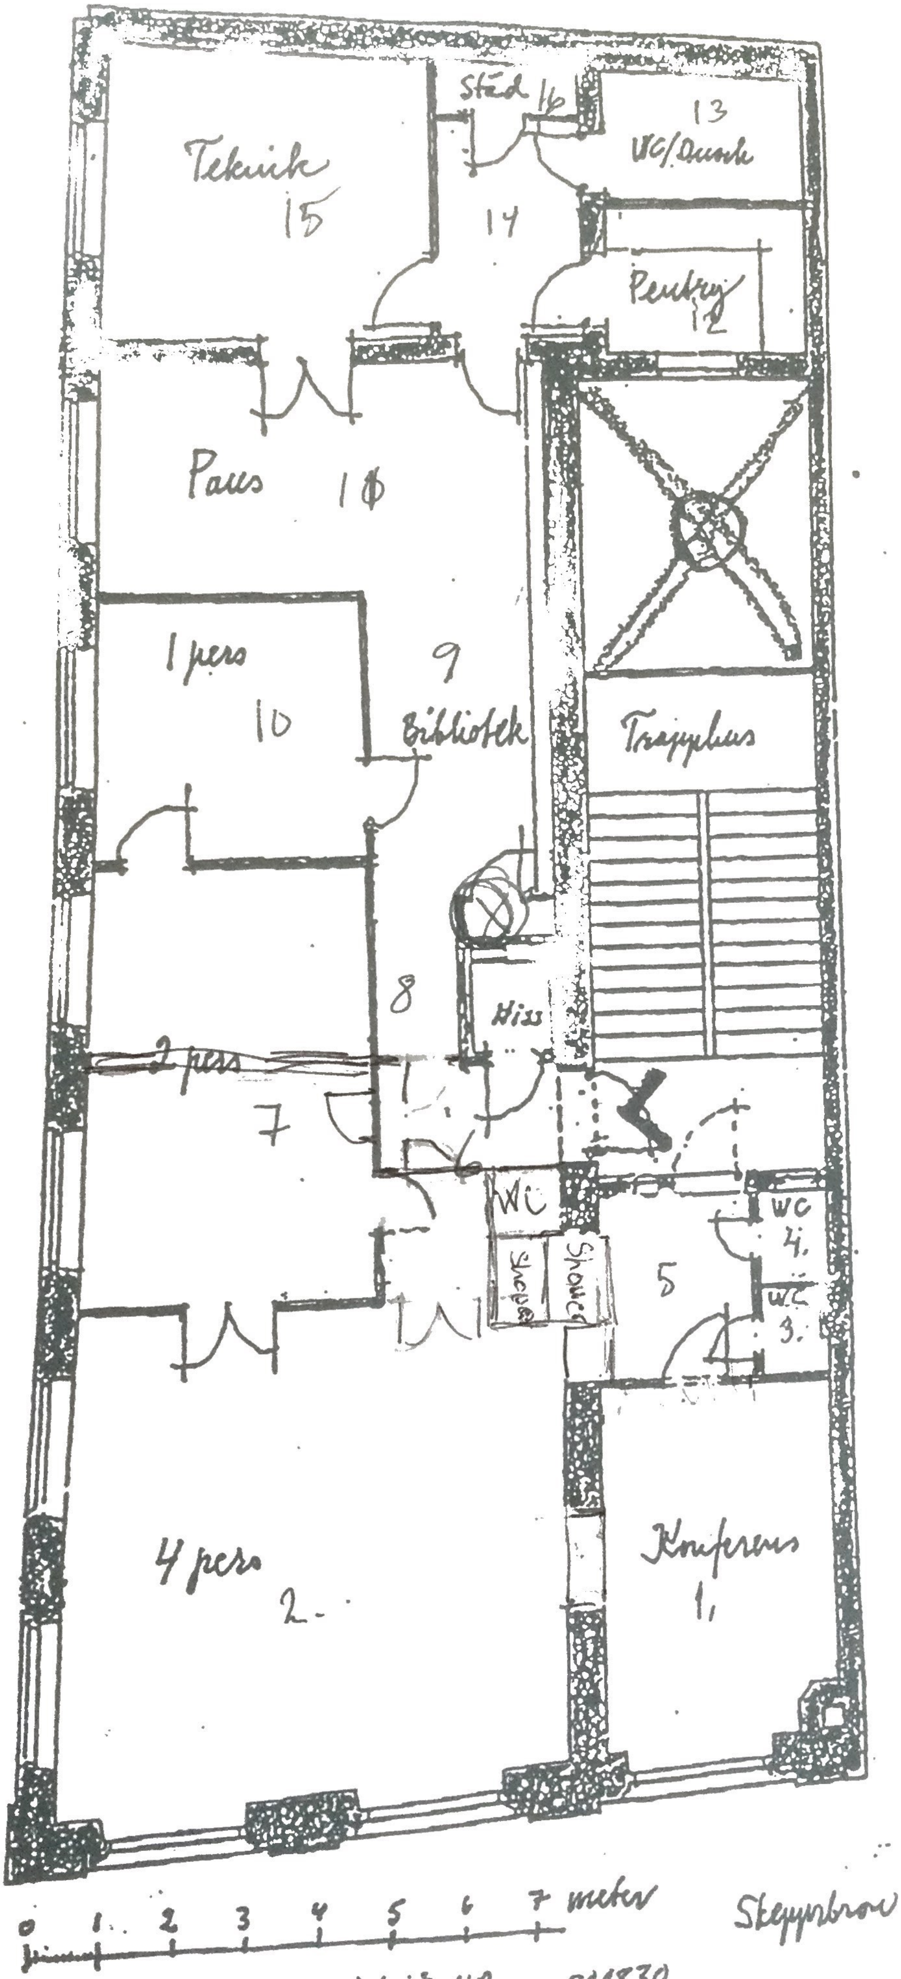

Skeppsbron 8, 2 tr

Trust Link BoN/[illegible] 000830

l computerizada
gnética
encional

osea
ntervencionista

Lost Fog. he
Perdido

Llámanos
o pide
cita online
928 29 71 5
www.vithas.
infolaspalmas@vithas

Hälsn. Ulf 30/12-03

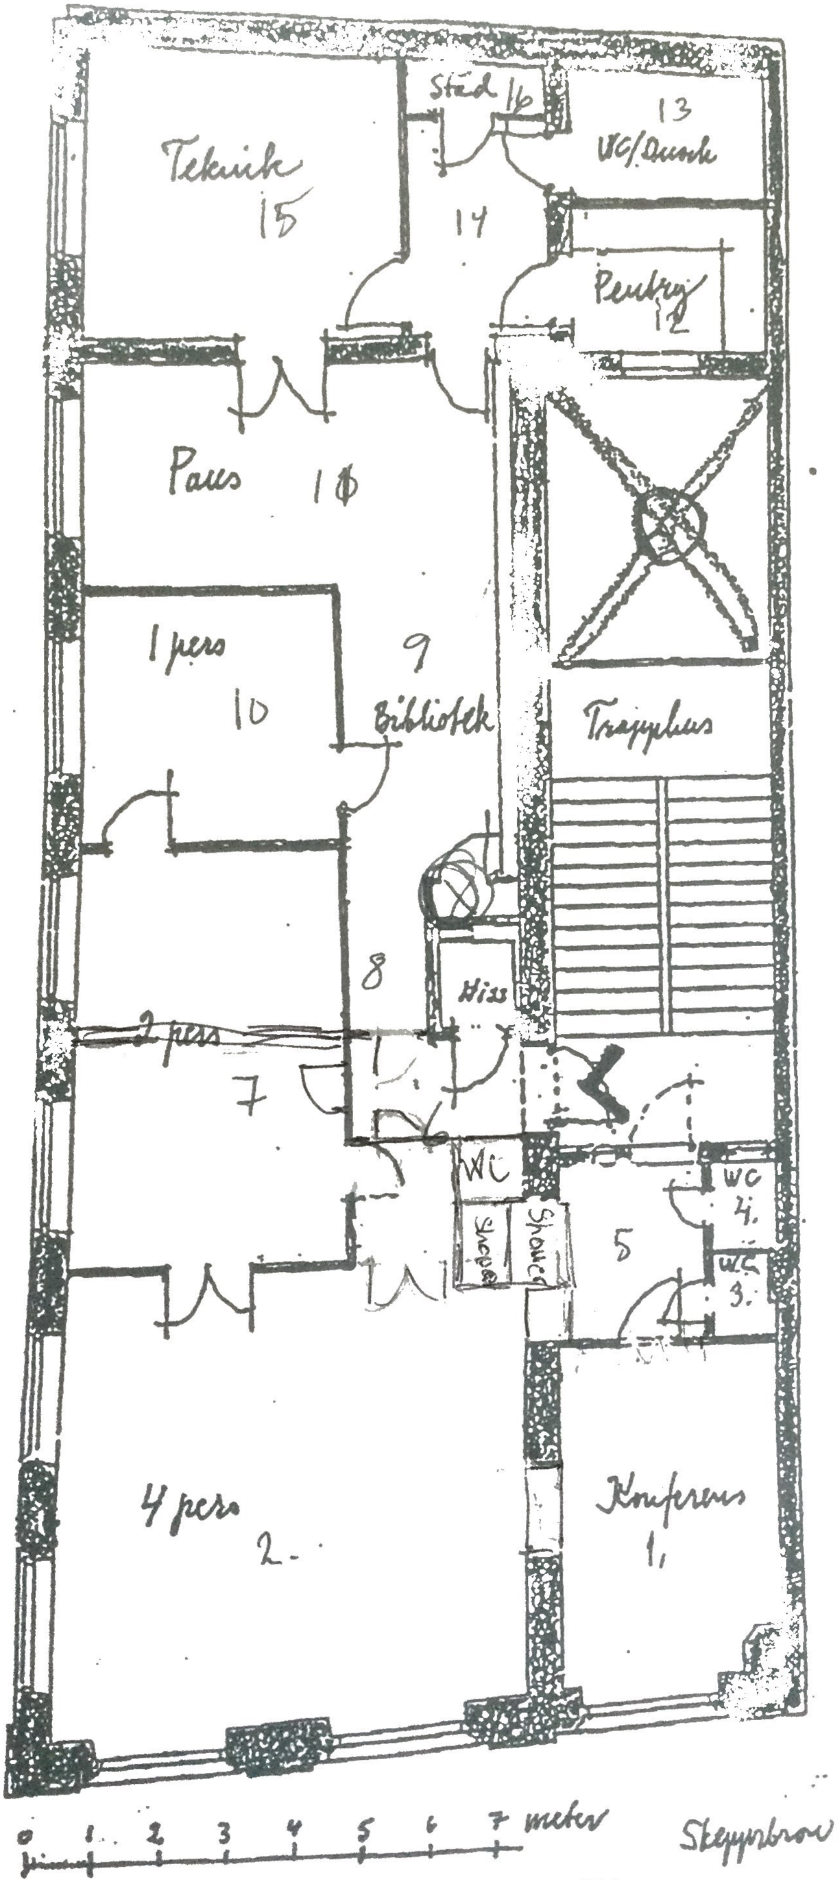

Skeppsbron 8, 2 tr

Trust Link B&N/NKG Nilsson 000830

Duaga

l computerizada
gnética
encional
osea
ntervencionista

[redacted]

Llámanos
o pide
cita online.
928 29 71 51
www.vithas.es
infolaspalmas@vithas.es

L342 K3

Last 'Yo he
Perdido

Bilaga

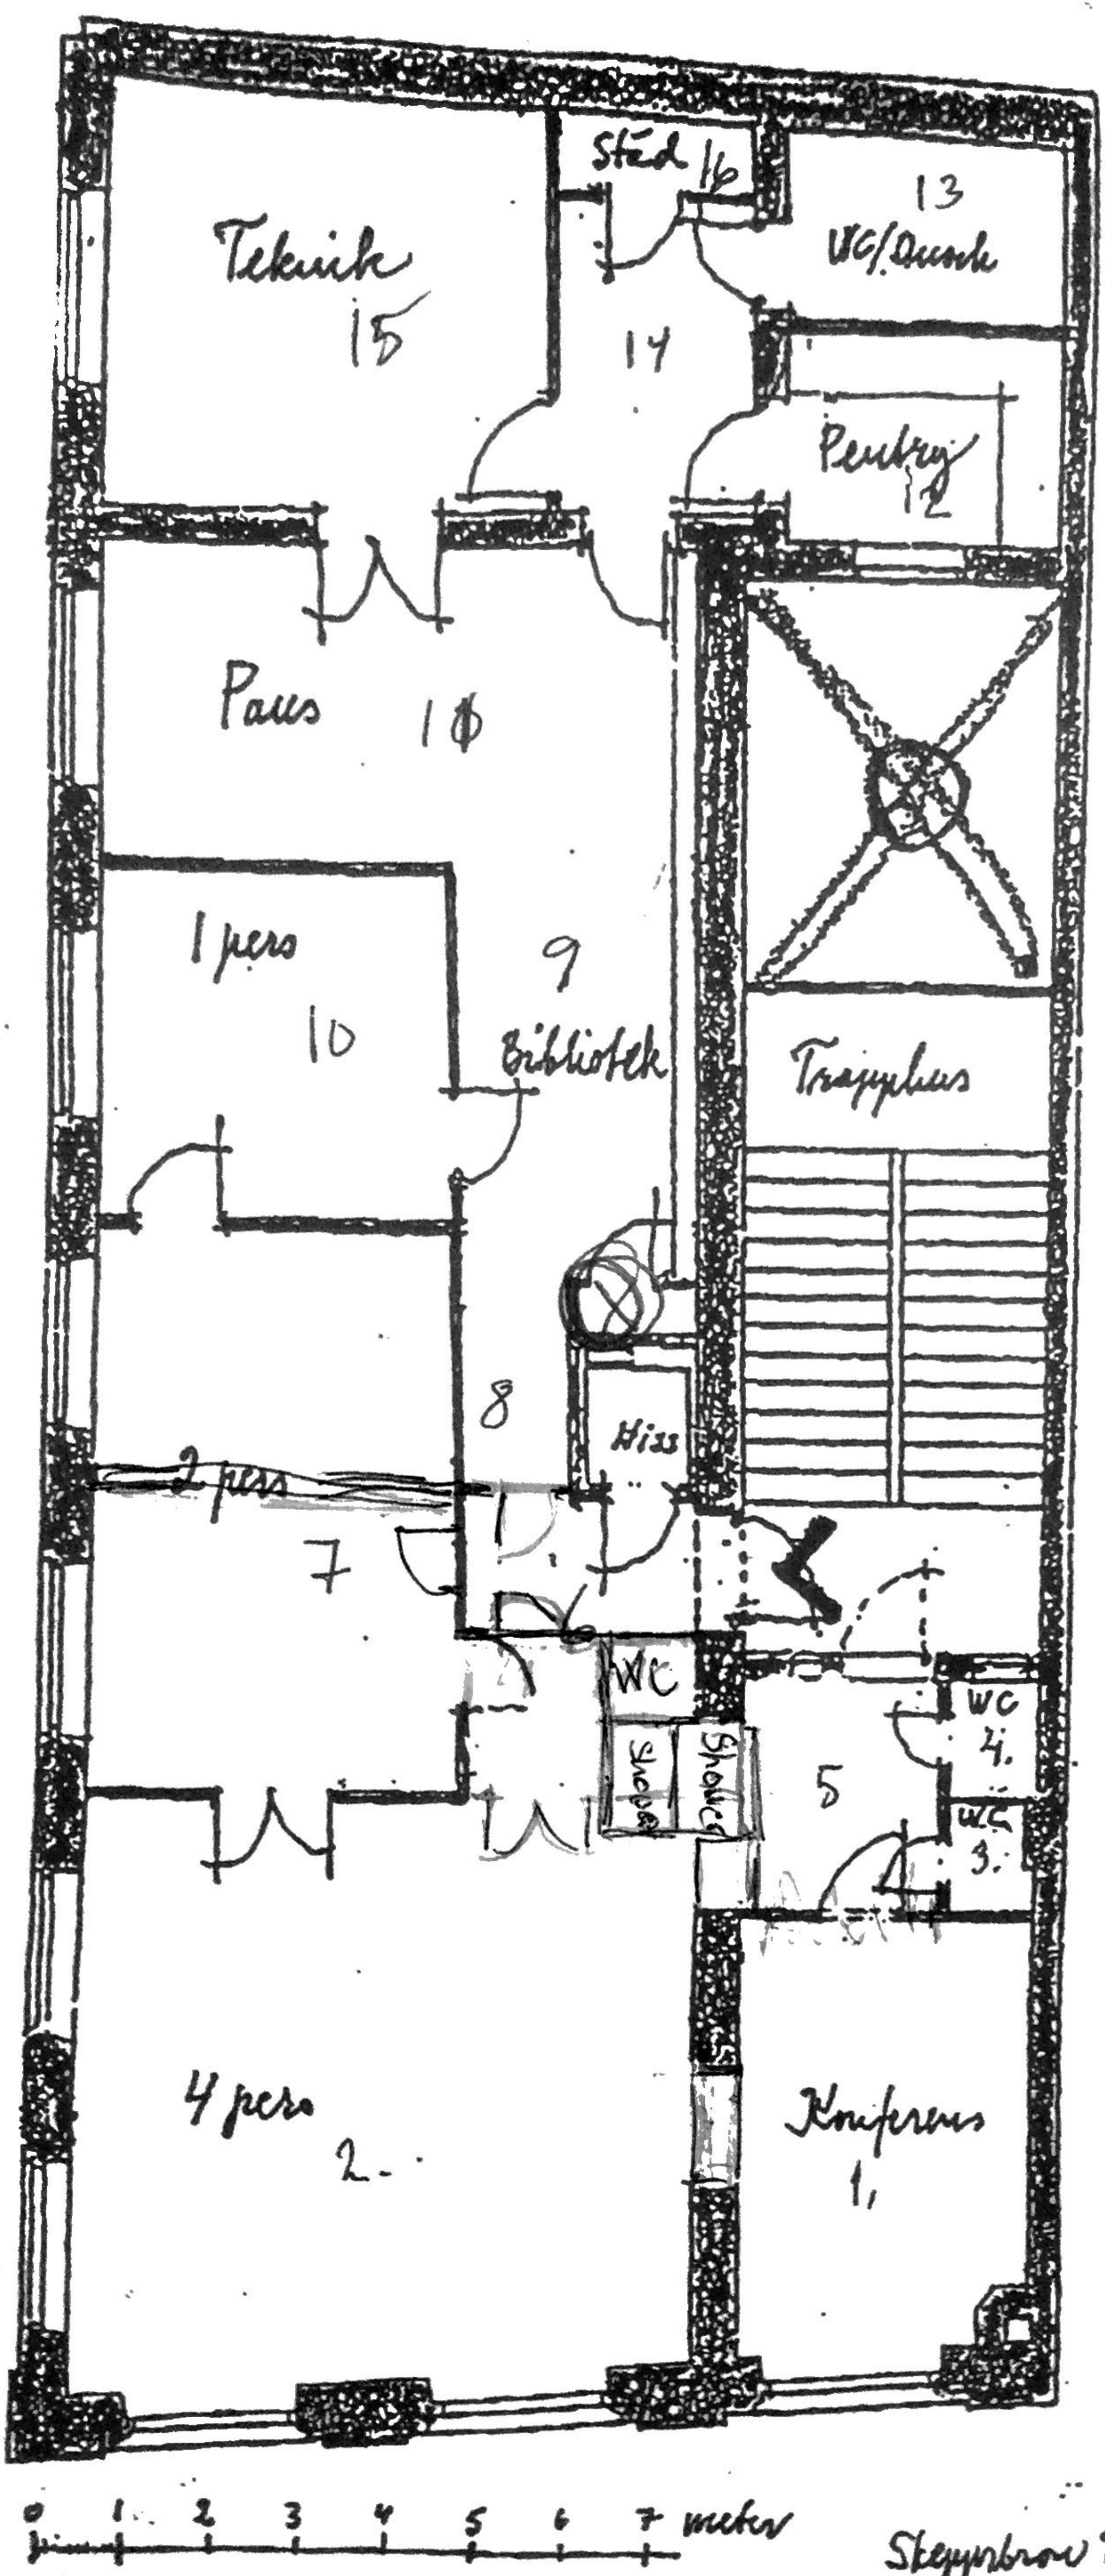

Skeppsbron 8, 2 tr

Trust Link B&N/[illegible] 000830