


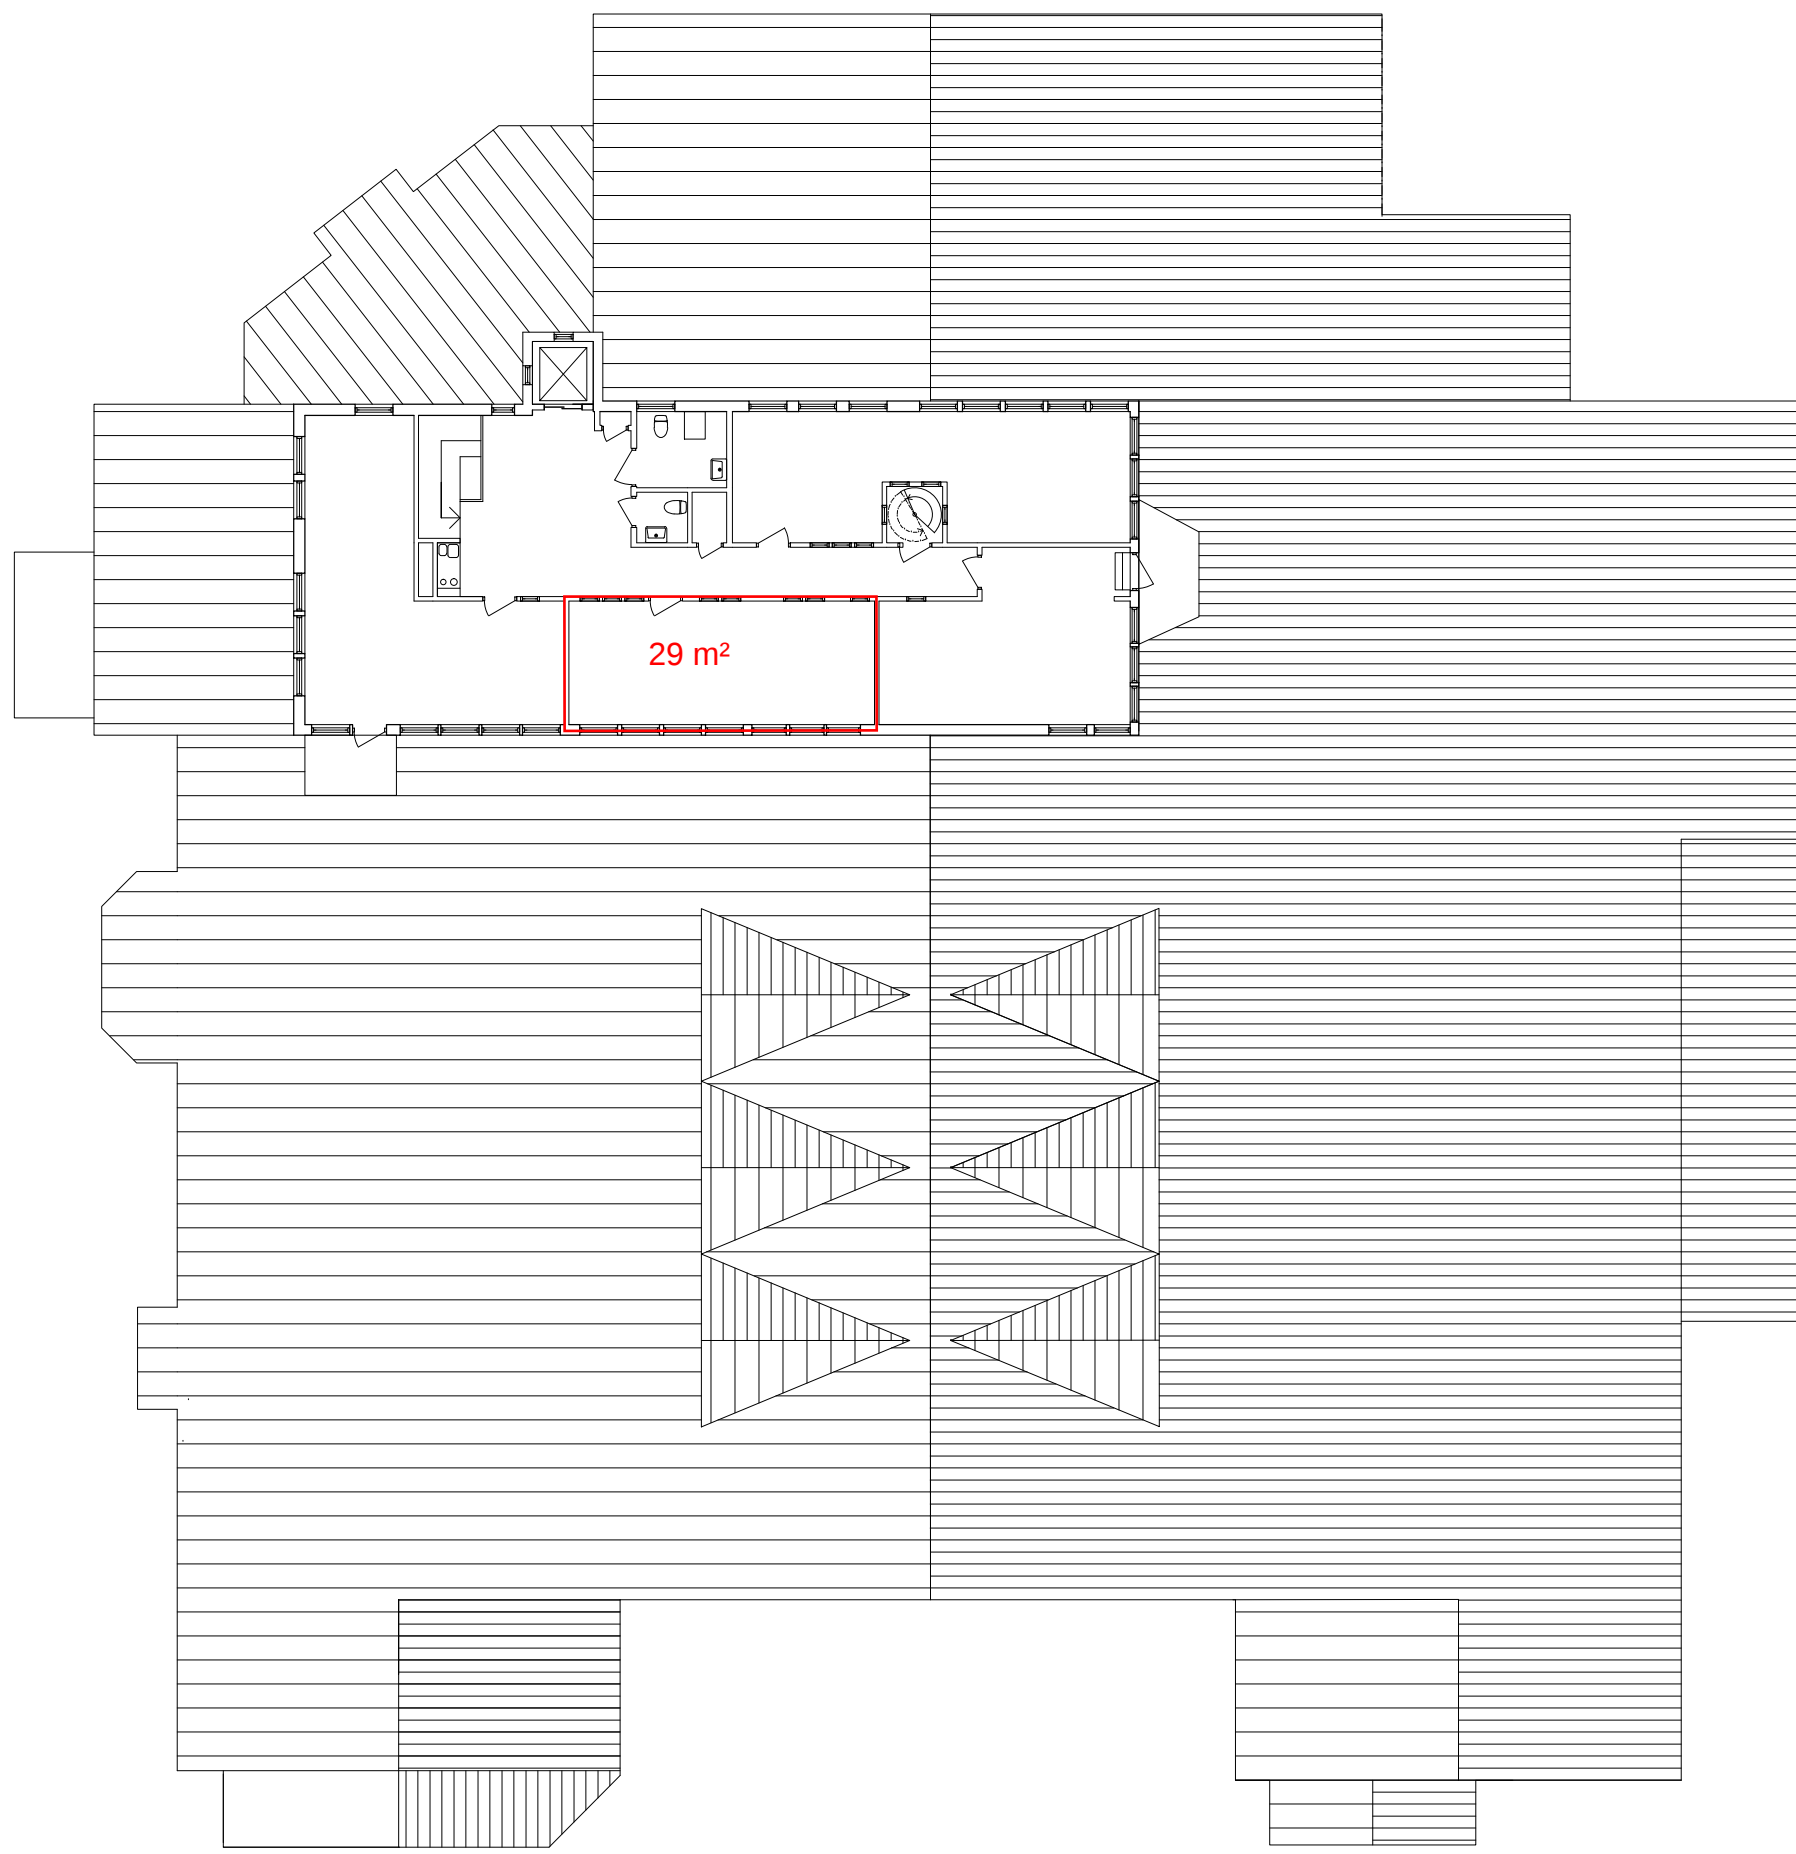

FÖRHANDSKOPIA 2019-04-11

RELATIONSHANDLING		BET	ANT	ÄNDRINGEN AVSER	DATUM	SIGN
 CASTENFORS ARKITEKTER AB Neglinge Center Vikingsg. 17 A 133 33 Saltsjöbaden www.castenfors.se		Sune Carlssons Båttvarv Uppmätning				
RITAD/KONSTR AV		UPPDRAGET NR		Plan 4		
DRIT/DATUM Saltsjöbaden 2019-04-xx		KOD/TYP/POS		RITNINGSNUMMER A4		1:200 (A3) 1:100 (A1) ANDR BET