


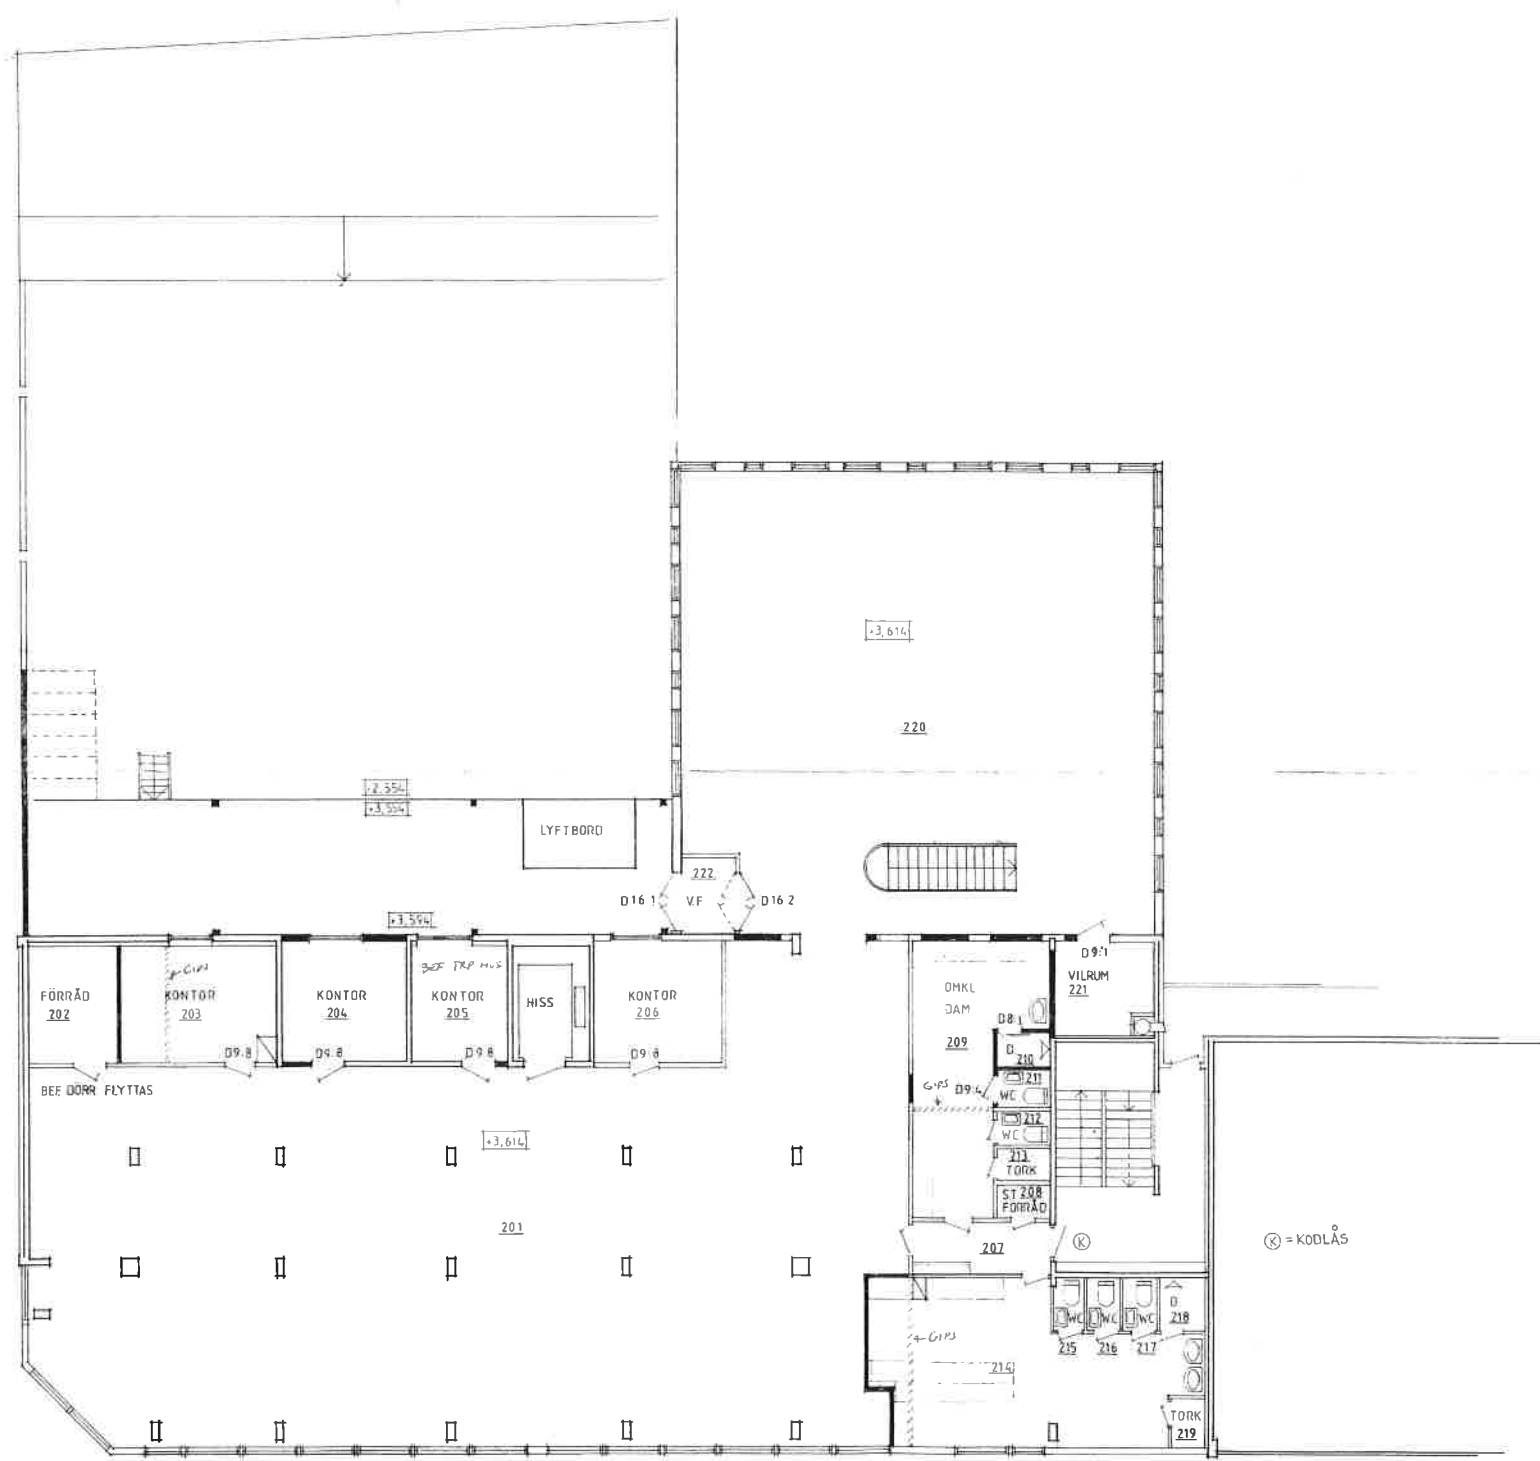

Rev. ritn. godkänd o fastställd
Datum 4/10/91
Byggnadsinspektör

9242

Anders Törnqvist Arkitektkontor Ronnebygatan 15, 292 00 Karlskrona Tel: 0454 156 66		Kv: KNUT 19 POSTEN OM- OCH TILLBYGGNAD PLAN 2		RONNEBY	
Skala 1:100		Datum 1991 01 18		A 2	
MC	A.T.	90008	A 2	1991 01 18	A

ARBETSRITNING