


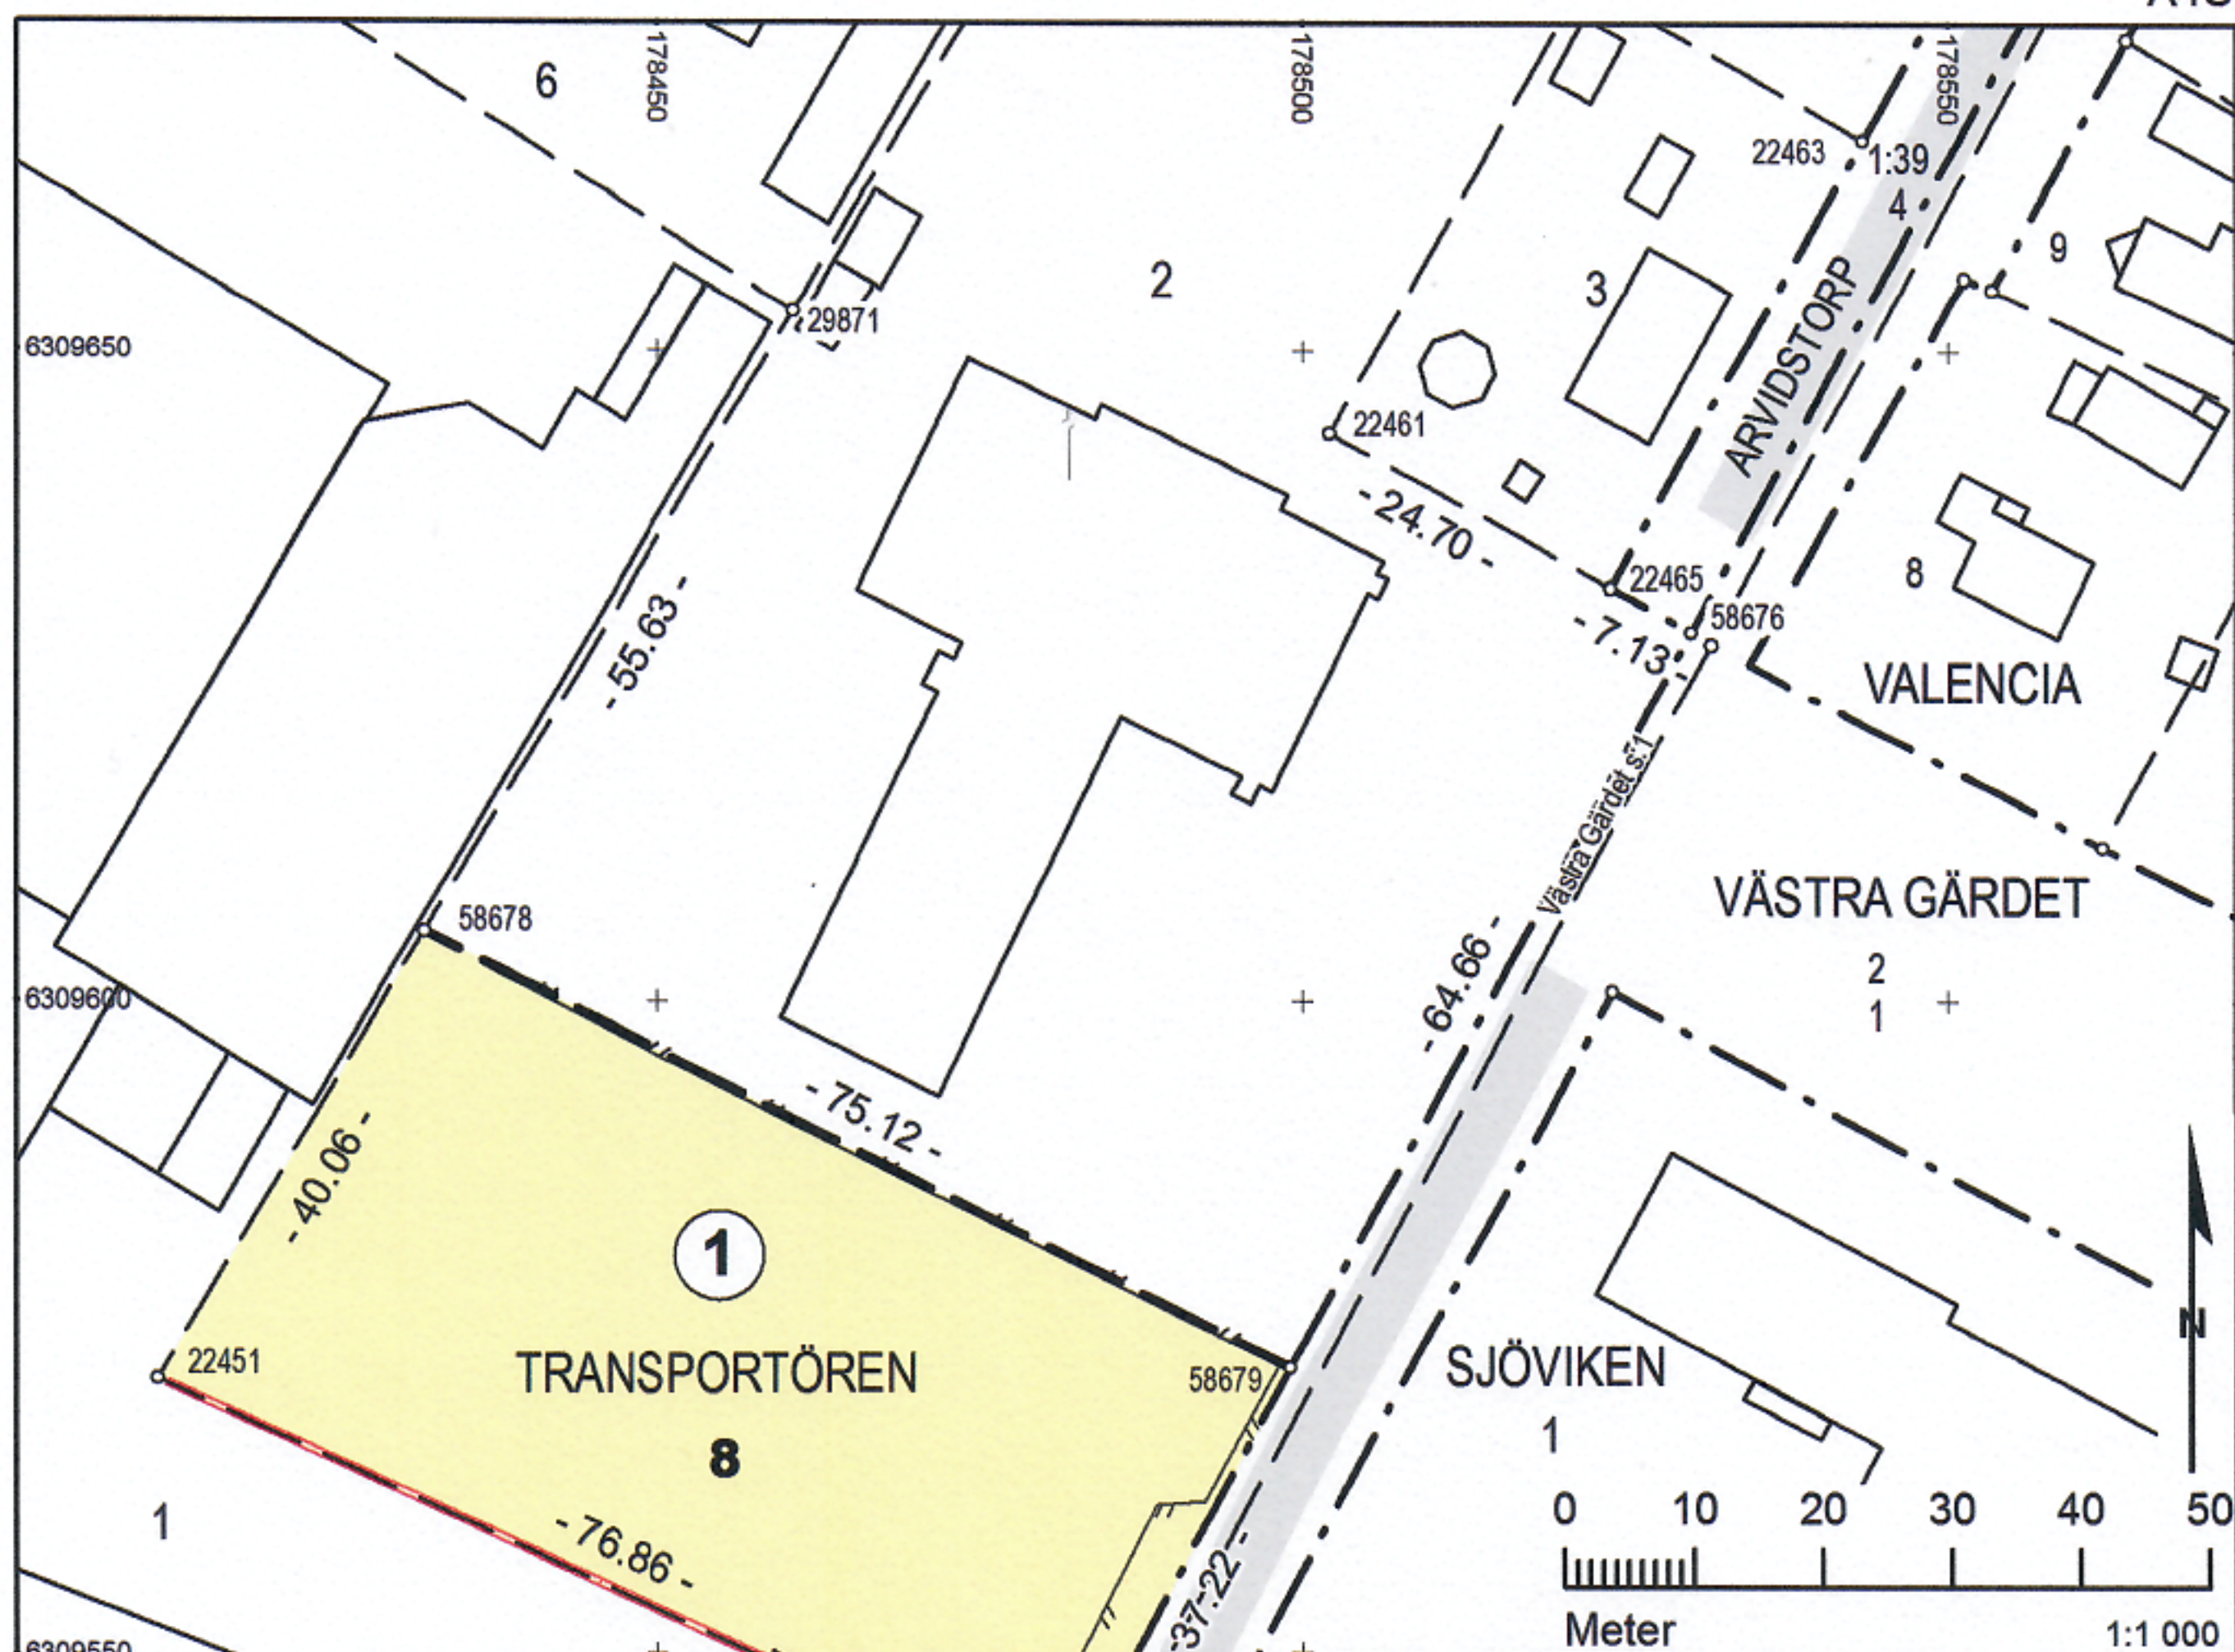

Nybildad fastighet figur 1 = Transportören 8.  
Ny gräns: 58678-58679.

### Teckenförklaring

- 1 Figur
- BERGA Trakt
- Byggnad
- Cykelväg/Parkväg
- Bilväg
- — — Fastighetsgräns, gällande
- - - - - Kvarterstraktgräns, gällande
- - - - - Traktgräns, gällande
- - - - - Fastighetsgräns, blivande
- $\frac{1:2}{3}, \frac{1:2}{3}$  Fastighetsbeteckning, gällande
- 1:2** Fastighetsbeteckning, blivande
- o Gränspunkt
- Staket
- Stenmur, mittlinje

Beskrivning, se aktbilaga BE1.

För det tekniska innehållet och kartarbetet svarar Kerstin Fischer.

Rättigheter och samfälligheter kan vara ofullständigt redovisade utanför avstyckat område.

Förrättningskartan innehåller detaljer med olika kvalitet.

### Teknisk beskrivning

#### Koordinatlista

| Pkt   | Norr         | Öst        | Markering                             |
|-------|--------------|------------|---------------------------------------|
| 22451 | 6 309 571,04 | 178 411,26 | Ej återfunnen, beräknad               |
| 22461 | 6 309 643,61 | 178 502,10 | Rör i gjutning                        |
| 22463 | 6 309 666,30 | 178 543,44 | Rör i gjutning                        |
| 22465 | 6 309 631,92 | 178 523,86 | Rör i gjutning, rubbat, transformerat |
| 29871 | 6 309 653,08 | 178 460,51 | Rör i mark                            |
| 58676 | 6 309 628,56 | 178 530,15 | Omarkerad punkt                       |
| 58677 | 6 309 539,20 | 178 481,21 | Ej återfunnen, beräknad               |
| 58678 | 6 309 605,38 | 178 431,88 | Rör i mark, ny                        |
| 58679 | 6 309 571,84 | 178 499,09 | Spik i asfalt, ny                     |

Koordinatkvalitet: Inre och yttre 0,05m

Koordinatsystem: SWEREF 99 12 00

Framställd genom: Nymätning

Mätmetod: Satellitmätning NRTK-tjänst

### Förrättningskarta

Aktbilaga KA1

Ärendenummer: N21268

Orig.format: A4S

Upprättad år: 2021

Avstyckning från Transportören 2

Kommun: Falkenberg

Län: Halland

Förrättningslantmätare, se digital signatur