




FASAD MOT ÖST

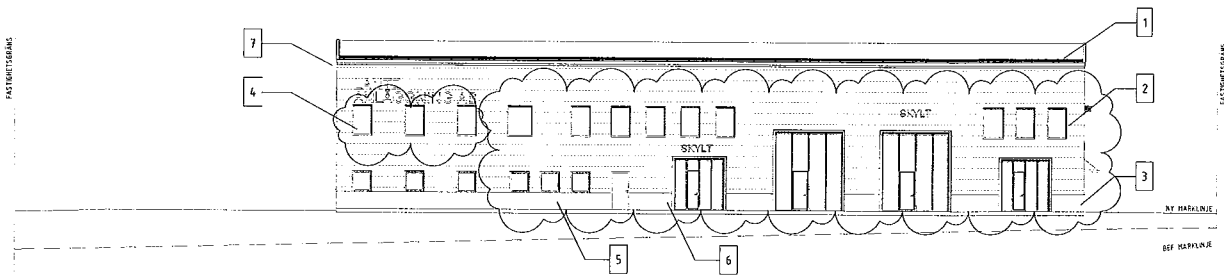

FASAD MOT VÄST

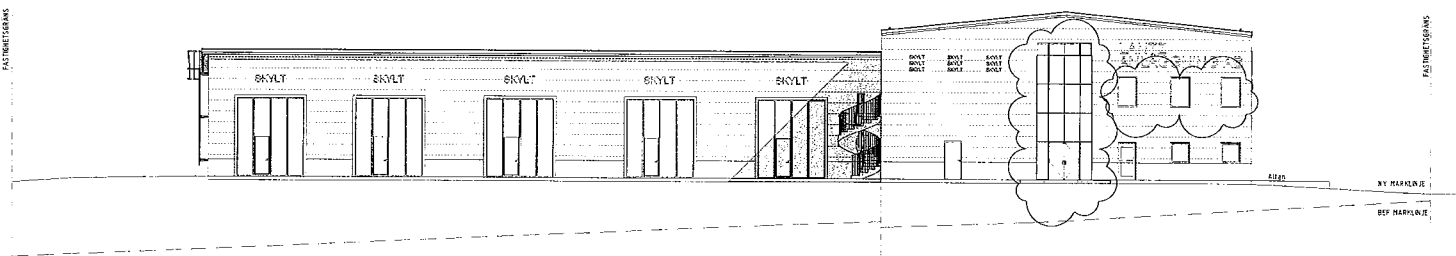

FASAD MOT NORR

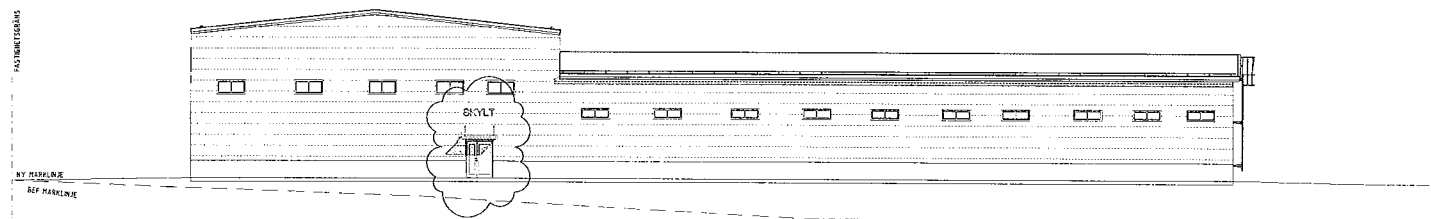

FASAD MOT SÖDER

FÖRKLARING

MÅTT ANGES I MILLIMETER.

----- BEFINTLIG MARKLINJE

NY MARKLINJE

1 = Papptak Svart
KULÖR: NCS S 9000-N

2 = YTTERVÄGG, Sandwichelement
KULÖR UTSIDA: RAL 9007 BLANK, NCS-S 6000-N (GRÅ)
KULÖR INSIDA: RAL 9002, NCS-S 1002-G50Y (VIT)

3 = YTTERVÄGG, BETONGSOCKEL
KULÖR: BETONG (GRÅ)

4 = FÖNSTER, PARTIER, ALUMINIUM
KULÖR: RAL 7016, NCS-S 8000-N (MÖRKGRÅ)

5 = STÅLDÖRRAR
KULÖR: NCS-S 8000-N (MÖRKGRÅ)

6 = PORTAR, LASTHUS
KULÖR: RAL 7016, NCS-S 8000-N (MÖRKGRÅ)

7 = PLÅTDETLJER, ODYL
KULÖR: RAL 7016, NCS-S 8000-N (MÖRKGRÅ)

HÄNVISNINGAR

FÖR ÖVRIG INFORMATION SE ANSÖKNINGSBLANKETT

A	Revideringar enligt Ändringsdokument	2022-03-25	K-M R
BET	ÄNDRINGEN AVSEER	DATUM	SIGN
BYGGLOVHANDLING			
SKOGMUR 3:11			
GÄVLE KOMMUN			
 KONTROLLBOLAGET			
☒	A KONTROLLBOLAGET NORR AB		
UPPERAGNR 2021378		RITAD/REVISER AV K-M R	HANDLAGGARE VL
DATUM 2021-12-03		ÄNDRING	
NYBYGGNATION AV LAGER/KONTOR FASADER			
FASADER			
SKALA A1 1:100 A3 1:200	NUMMER A-40-3-01		BET A

SKALA 1:200 (A3 1:400)

0 1 2 5 10 15 20
METER