



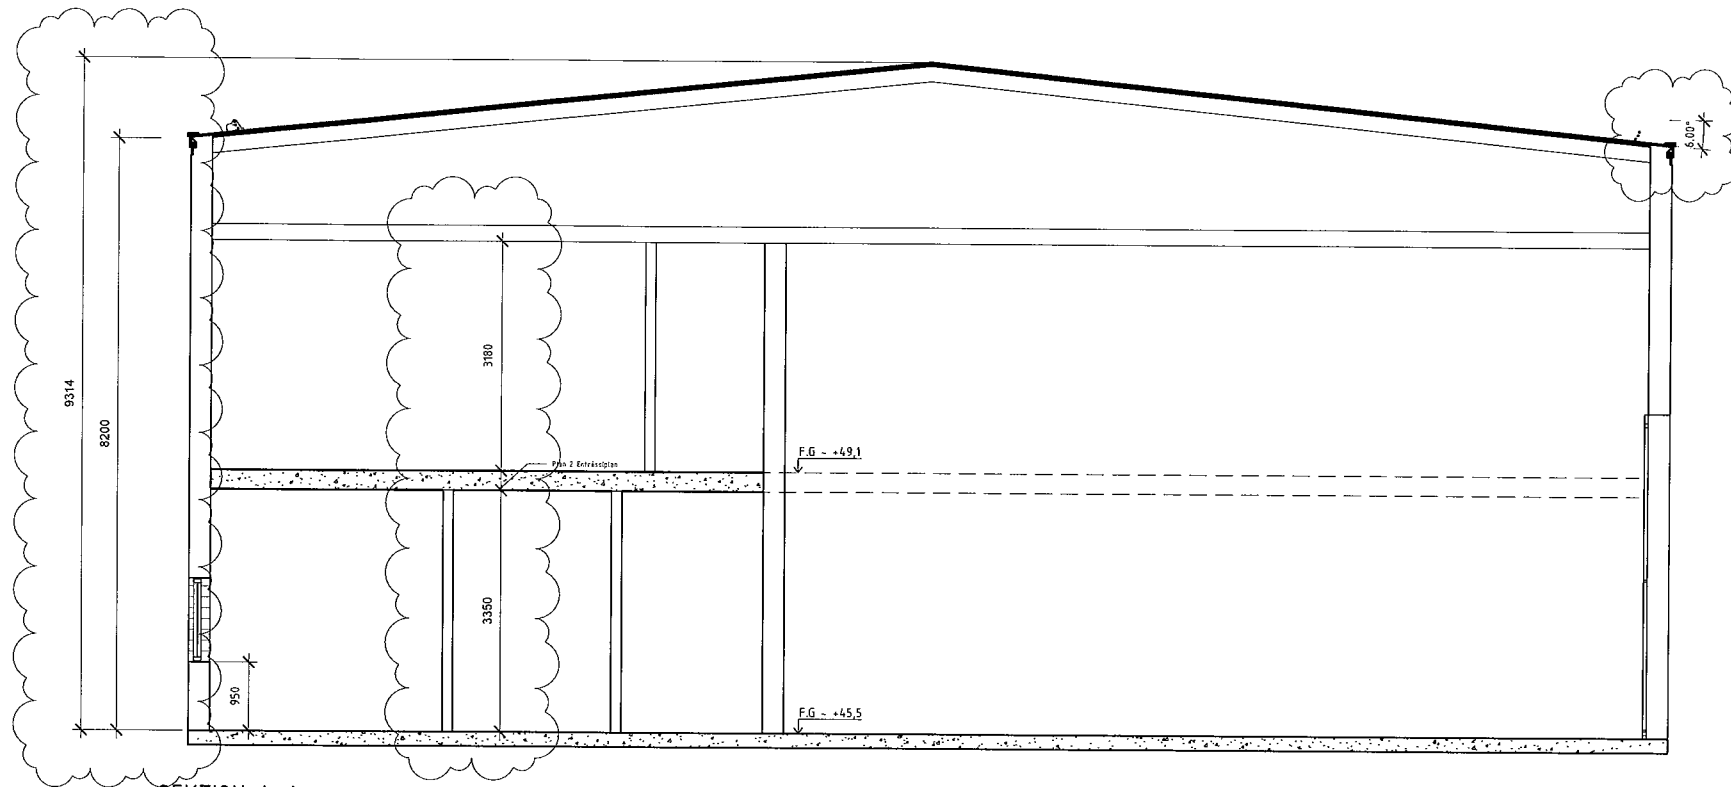


SEKTION A-A

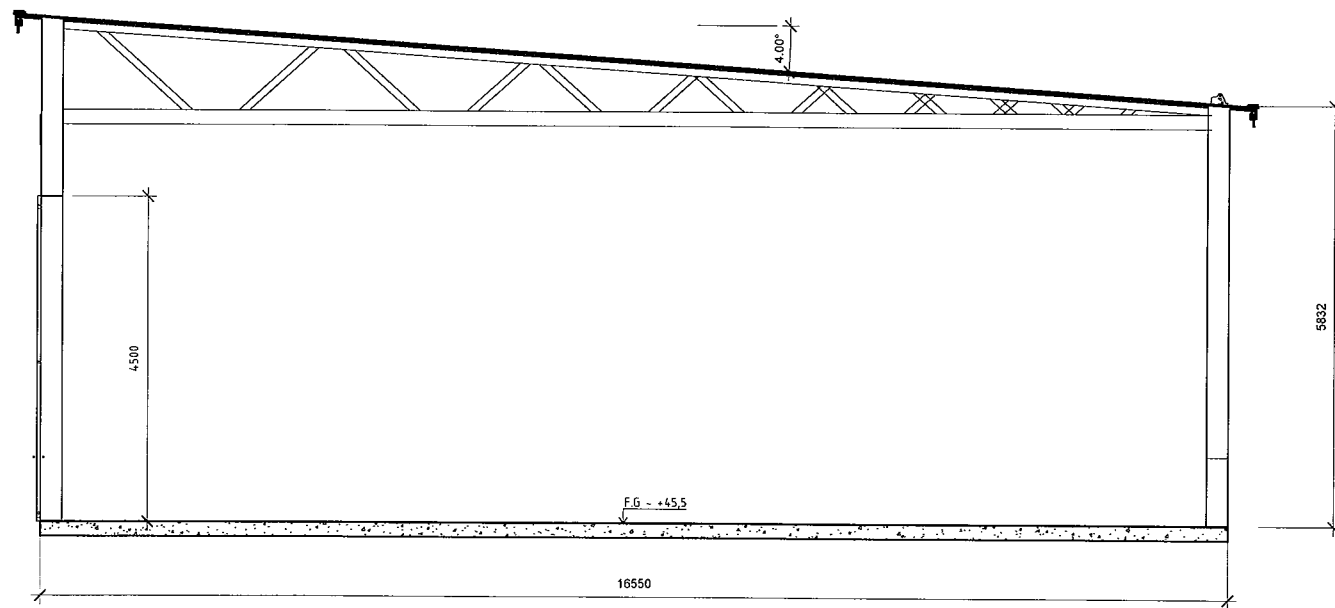

SEKTION B-B

SKALA 1:50 (A3 1:100)

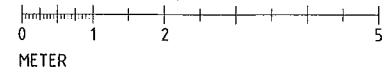

METER

A	Revideringar enligt Ändringsdokument	2022-03-25	K-M R
BET	ÄNDRINGEN AVSEER	DATUM	SIGN
BYGGLOVHANDLING			
SKOGMUR 3:11			
GÄVLE KOMMUN			
 KONTROLLBOLAGET			
☒ A	KONTROLLBOLAGET NORR AB		
UPPDRAGS NR	RITAD/KONTROLLER AV	HANDLAGGARE	
2021378	K-M R	VL	
DATUM	ANSVARIG		
2021-12-03			
NYBYGGNATION AV LAGER/KONTOR			
SEKTIONS-VY			
SEKTION A-A, B-B			
SKALA	NUMMER	SET	
A1 1:50	A-40-2-01	A	
A3 1:100			