



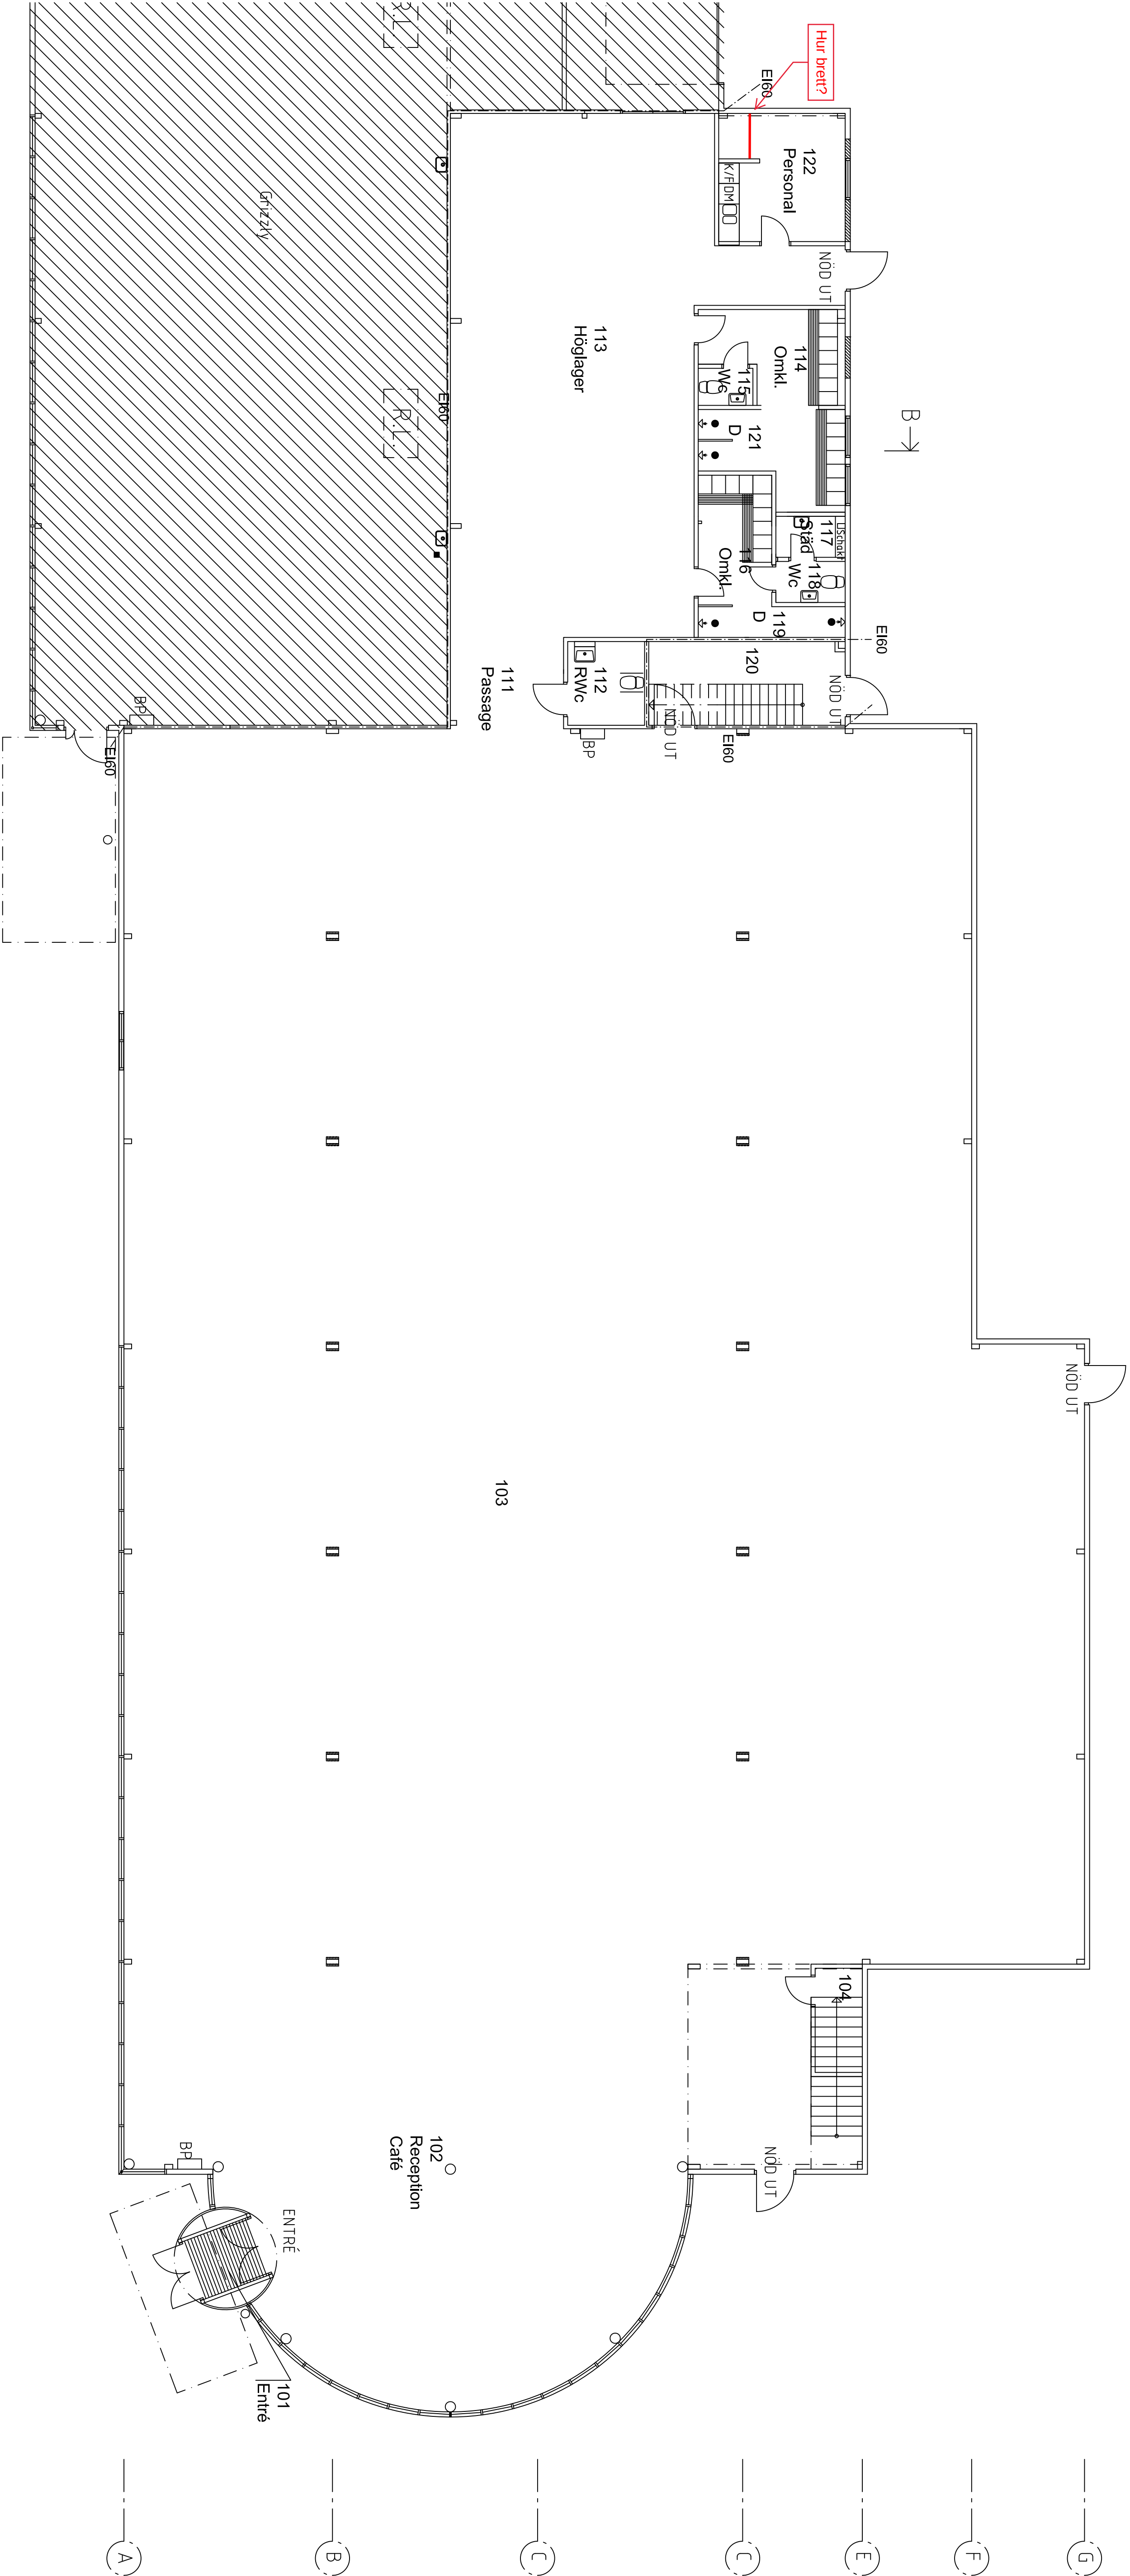


PLAN BV

B →

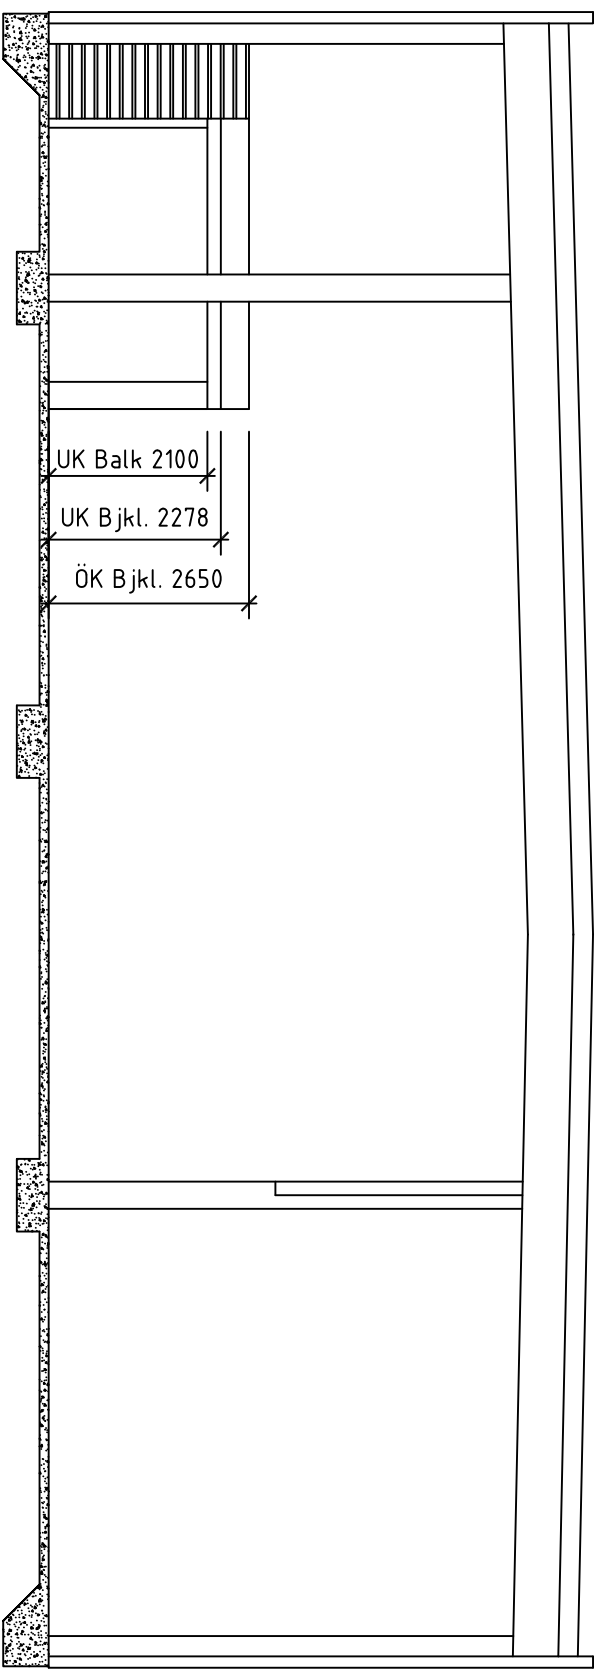

SEKTION NYTT ENTRESOL

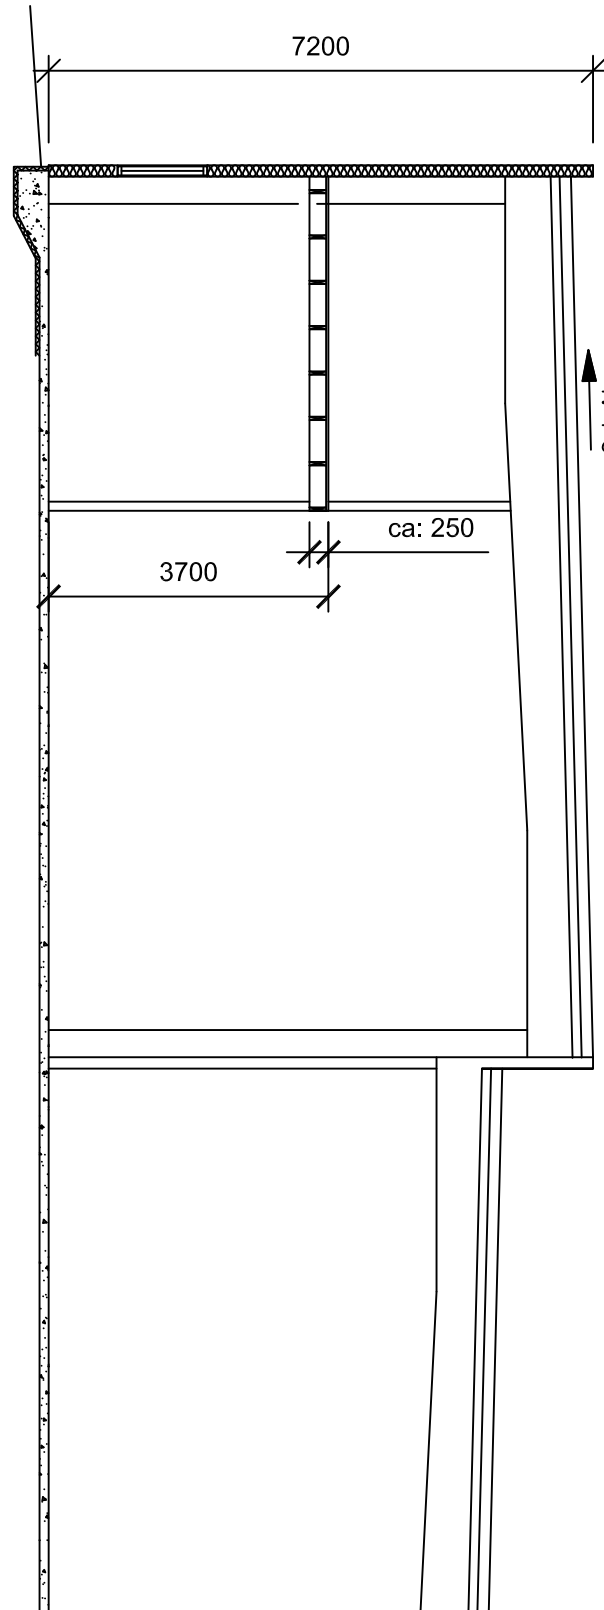

SEKTION B-B

|                          |  |  |  |   |  |  |  |
|--------------------------|--|--|--|---|--|--|--|
| RELATIONSRTNING 16-04-26 |  |  |  |   |  |  |  |
| ARBETSRTNING             |  |  |  |   |  |  |  |
| FÖRFÄGINGSUNDERLAG       |  |  |  | <div><div><div>PROJEKTANSÖKAN<br/>LARS POSTRUP</div></div><div>Projektkontroll<br/>Kontrollansökan 40<br/>553 16 Jönköping<br/>0705-400 757<br/>lars@plp.se</div></div> |  |  |  |
| BYGGLÖVSRTNING 16-02-18  |  |  |  | Amelec   |  |  |  |
| FÖRHANDSKOPIA            |  |  |  | Ombyggnad för Free Mov's<br>Planritning bottenplan samt sektion   |  |  |  |
| Jönköping 2016-01-15     |  |  |  | Skala 1:200 i A3   |  |  |  |
| RÖD M. KUNSTENHUS AV LP  |  |  |  | RITNINGSSKALA   |  |  |  |
|                          |  |  |  | A-4,0,0-100   |  |  |  |
|                          |  |  |  | SKALA 1:100   |  |  |  |
|                          |  |  |  | JUNE BET   |  |  |  |