


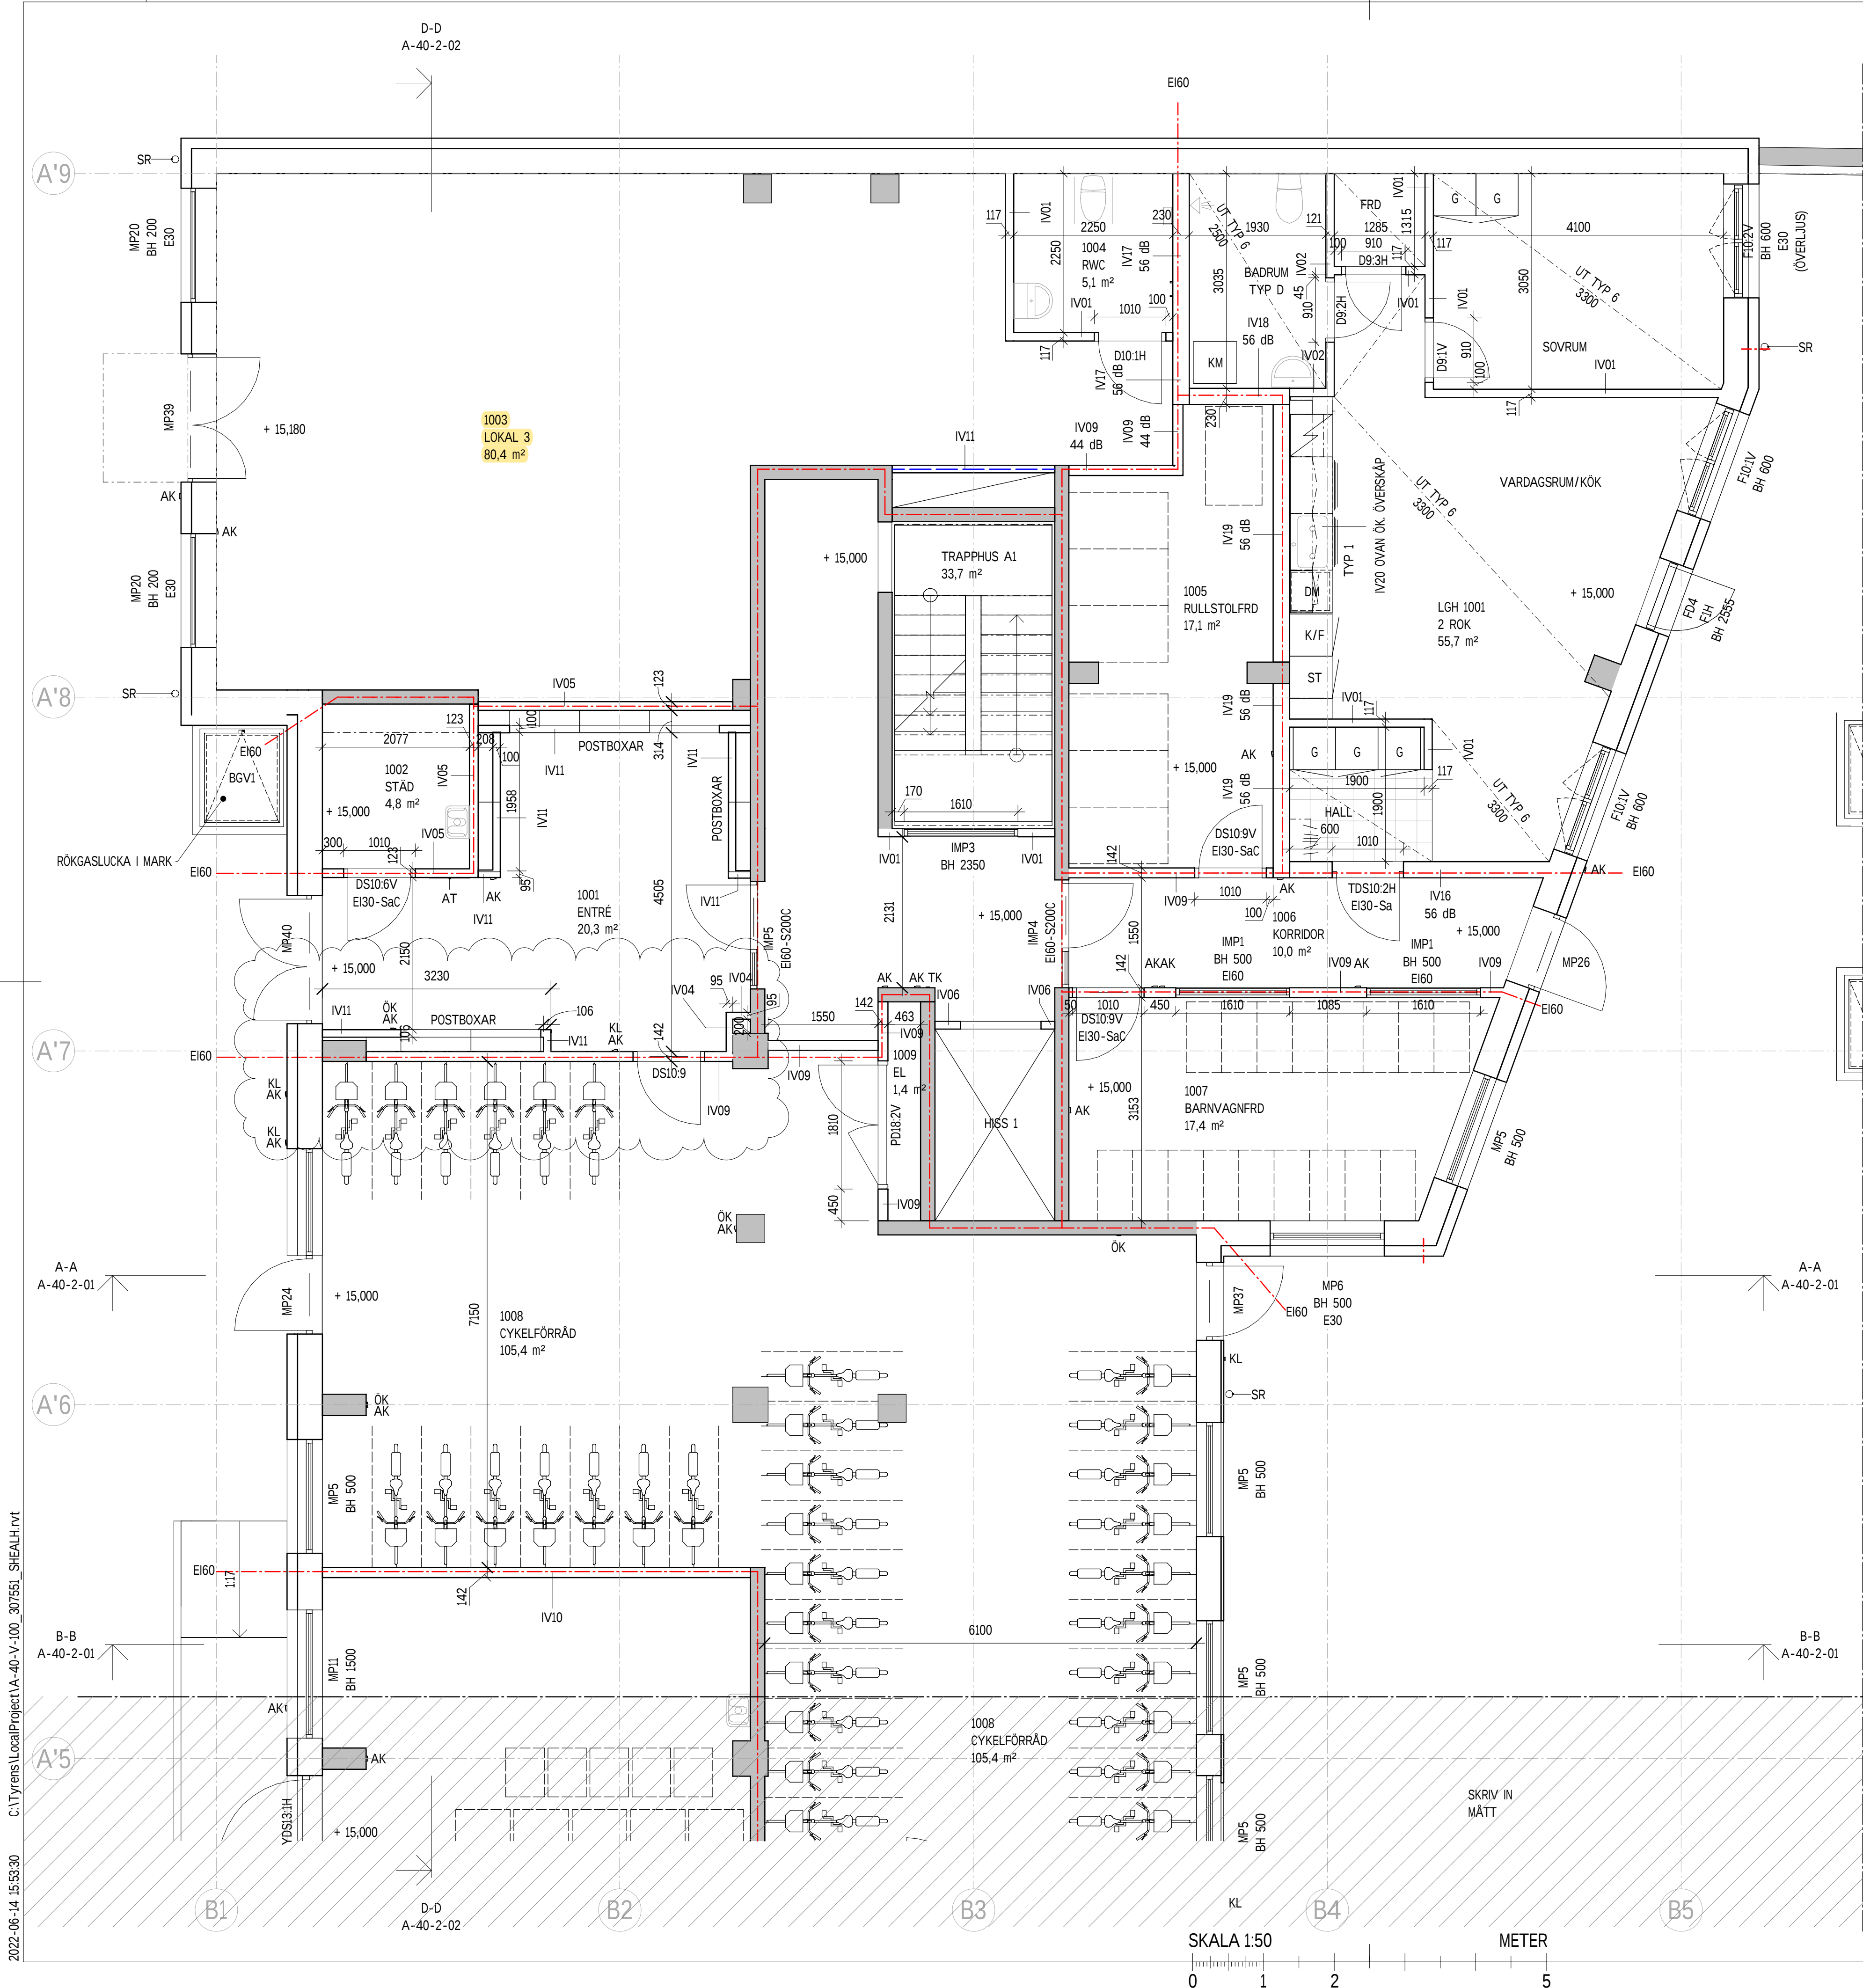

HÄNVISNINGAR

FÖRKLARINGAR, FÖRESKRIFTER OCH HÄNVISNINGAR ENLIGT
RITNING A-40-1-0001.

UTVÄNDIGA VERTIKALA DETALJER ENL. RITN. A-42-6-001 TILL
A-42-6-003

C	PM A-05	SAN	2022-06-14
B	PM A-03	AM/F.C	2022-03-17
A	PM A-02	AM/F.C	2021-12-02
BET	ÄNDRINGEN AVSER	SIGN	DATUM

BYGGHANDLING

X A	TYRÉNS AB	TEL. 010-452 20 00
K	STRUCTOR ESKILSTUNA AB	TEL. 016-10 07 70
KP	STRUCTOR ESKILSTUNA AB	TEL. 016-10 07 70
EL	INTEC	TEL. 010-204 09 00
V	SWECO SVERIGE AB	TEL. 08-695 60 00
VS	SWECO SVERIGE AB	TEL. 08-695 60 00
BR	BRANDPROJEKTERING AB	TEL. 010-177 55 07
LA	TYRÉNS AB	TEL. 010-452 20 00
VA	TYRÉNS AB	TEL. 010-452 20 00

UPPDRAG NR 307551	RITAD/KONSTR. AV T.E./F.C./E.S.	HANDLÄGGARE K. H. RANCH
DATUM 2021-09-24	GODKÄND AV/ANSV. KATARINA H. RANCH	BBR NR 28



FASTIGHETSNUMMER

Eskilshem 4:7, Eskilstuna

NYBYGGNAD BOSTÄDER, FÖRSKOLA OCH
LOKALER
HUS A, PLAN 10, DEL 1

SKALA A1 1:50 A3 1:100	NUMMER A-40-1-1101	BET C
------------------------------	-----------------------	----------

LOKALISERINGSFIGUR

