


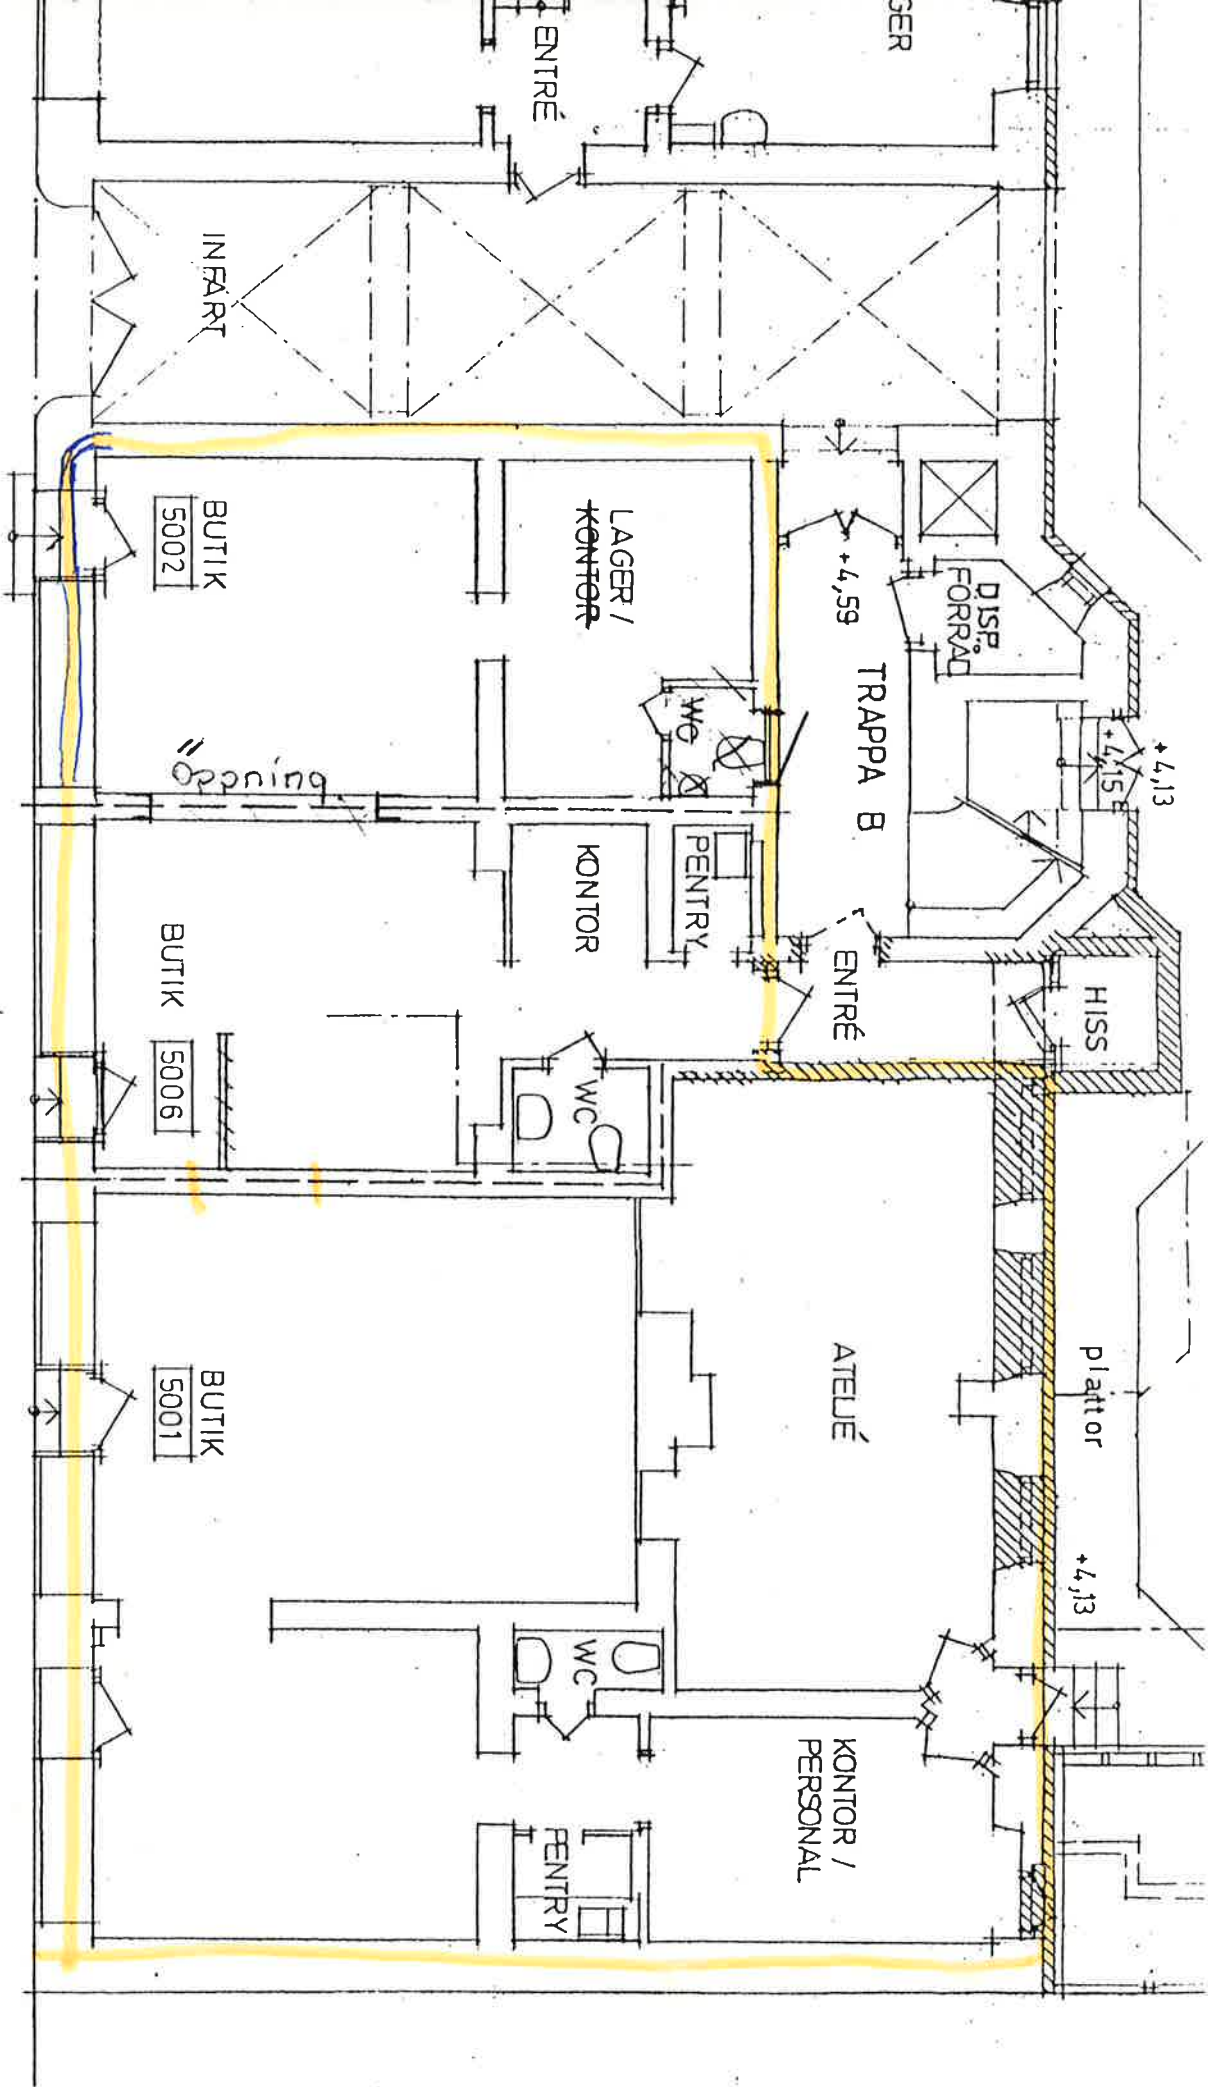

DROTTNINGGATAN

