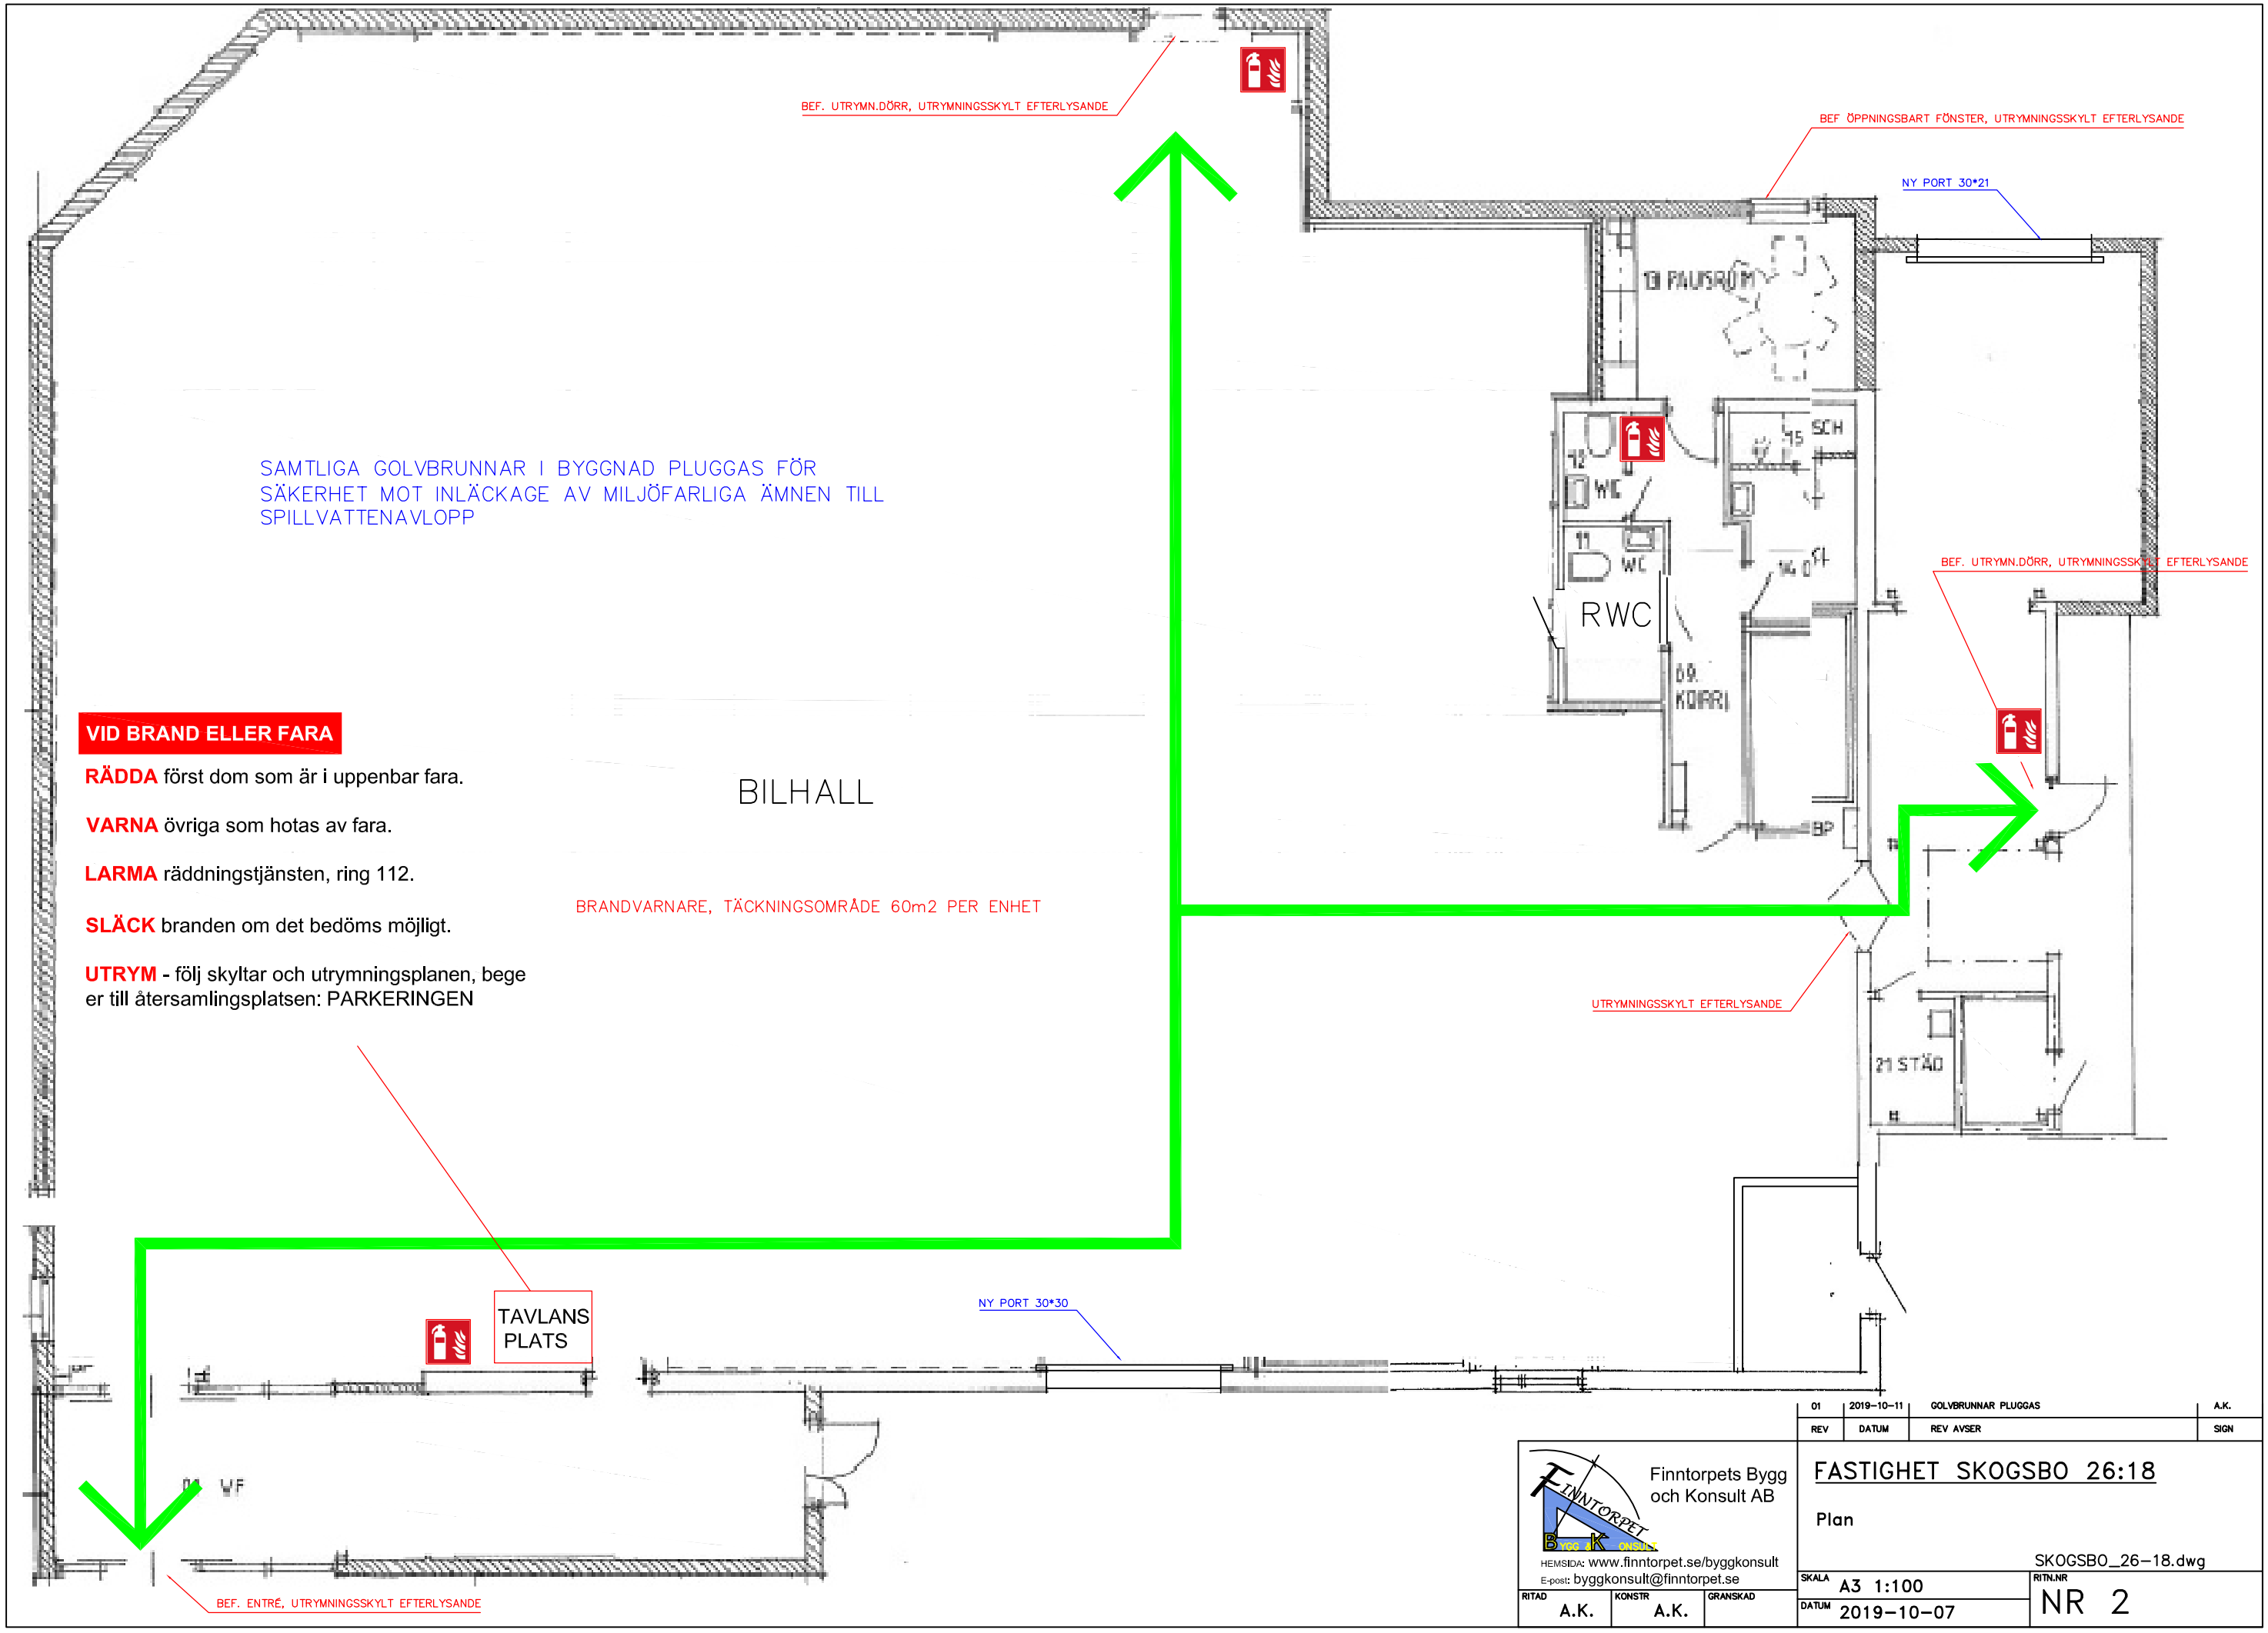

REV	DATUM	REV AVSER	SIGN
01	2019-10-11	GOLVBRUNNAR PLUGGAS	A.K.

Finntorpets Bygg och Konsult AB
HEMSIDA: www.finntorpet.se/byggkonsult
E-post: byggkonsult@finntorpet.se

RITAD	KONSTR	GRANSKAD
A.K.	A.K.	

FASTIGHET SKOGSBO 26:18

Plan

SKOGSBO_26-18.dwg

SKALA	RITN.NR
A3 1:100	NR 2
DATUM 2019-10-07	