


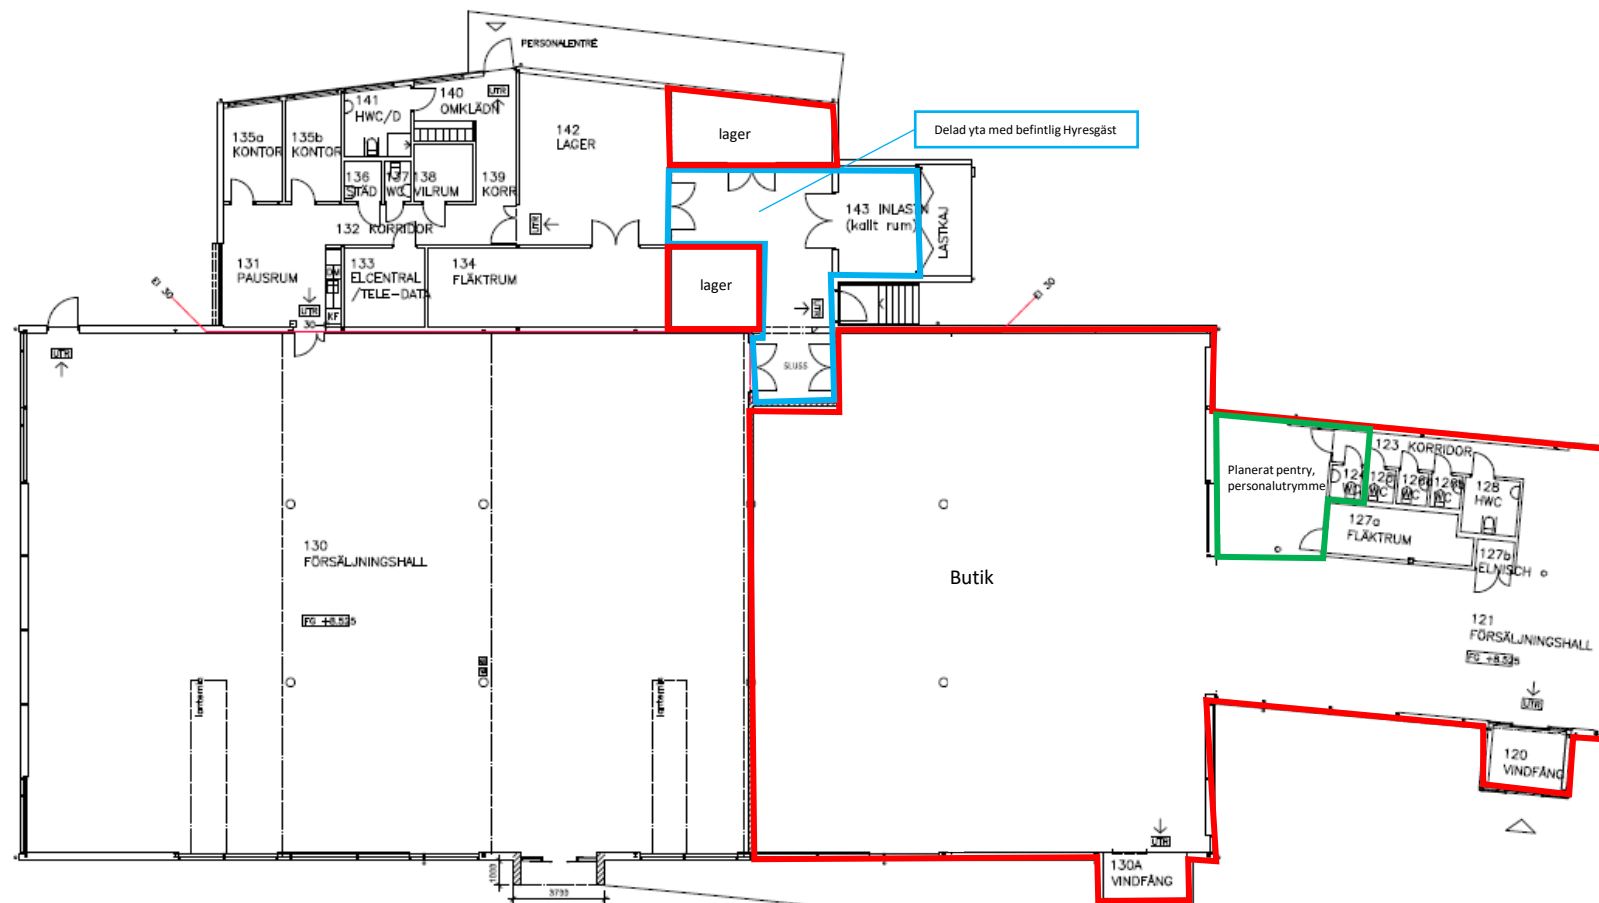

PLAN

Gång till ny entré, befintligstället ska bef.

OMBYGGNAD AV BUTIKSLOKAL
NY ENTRÉ

PLAN 1
1:200
1:100

A1

A1=FULL SKALA, A2=HALV SKALA