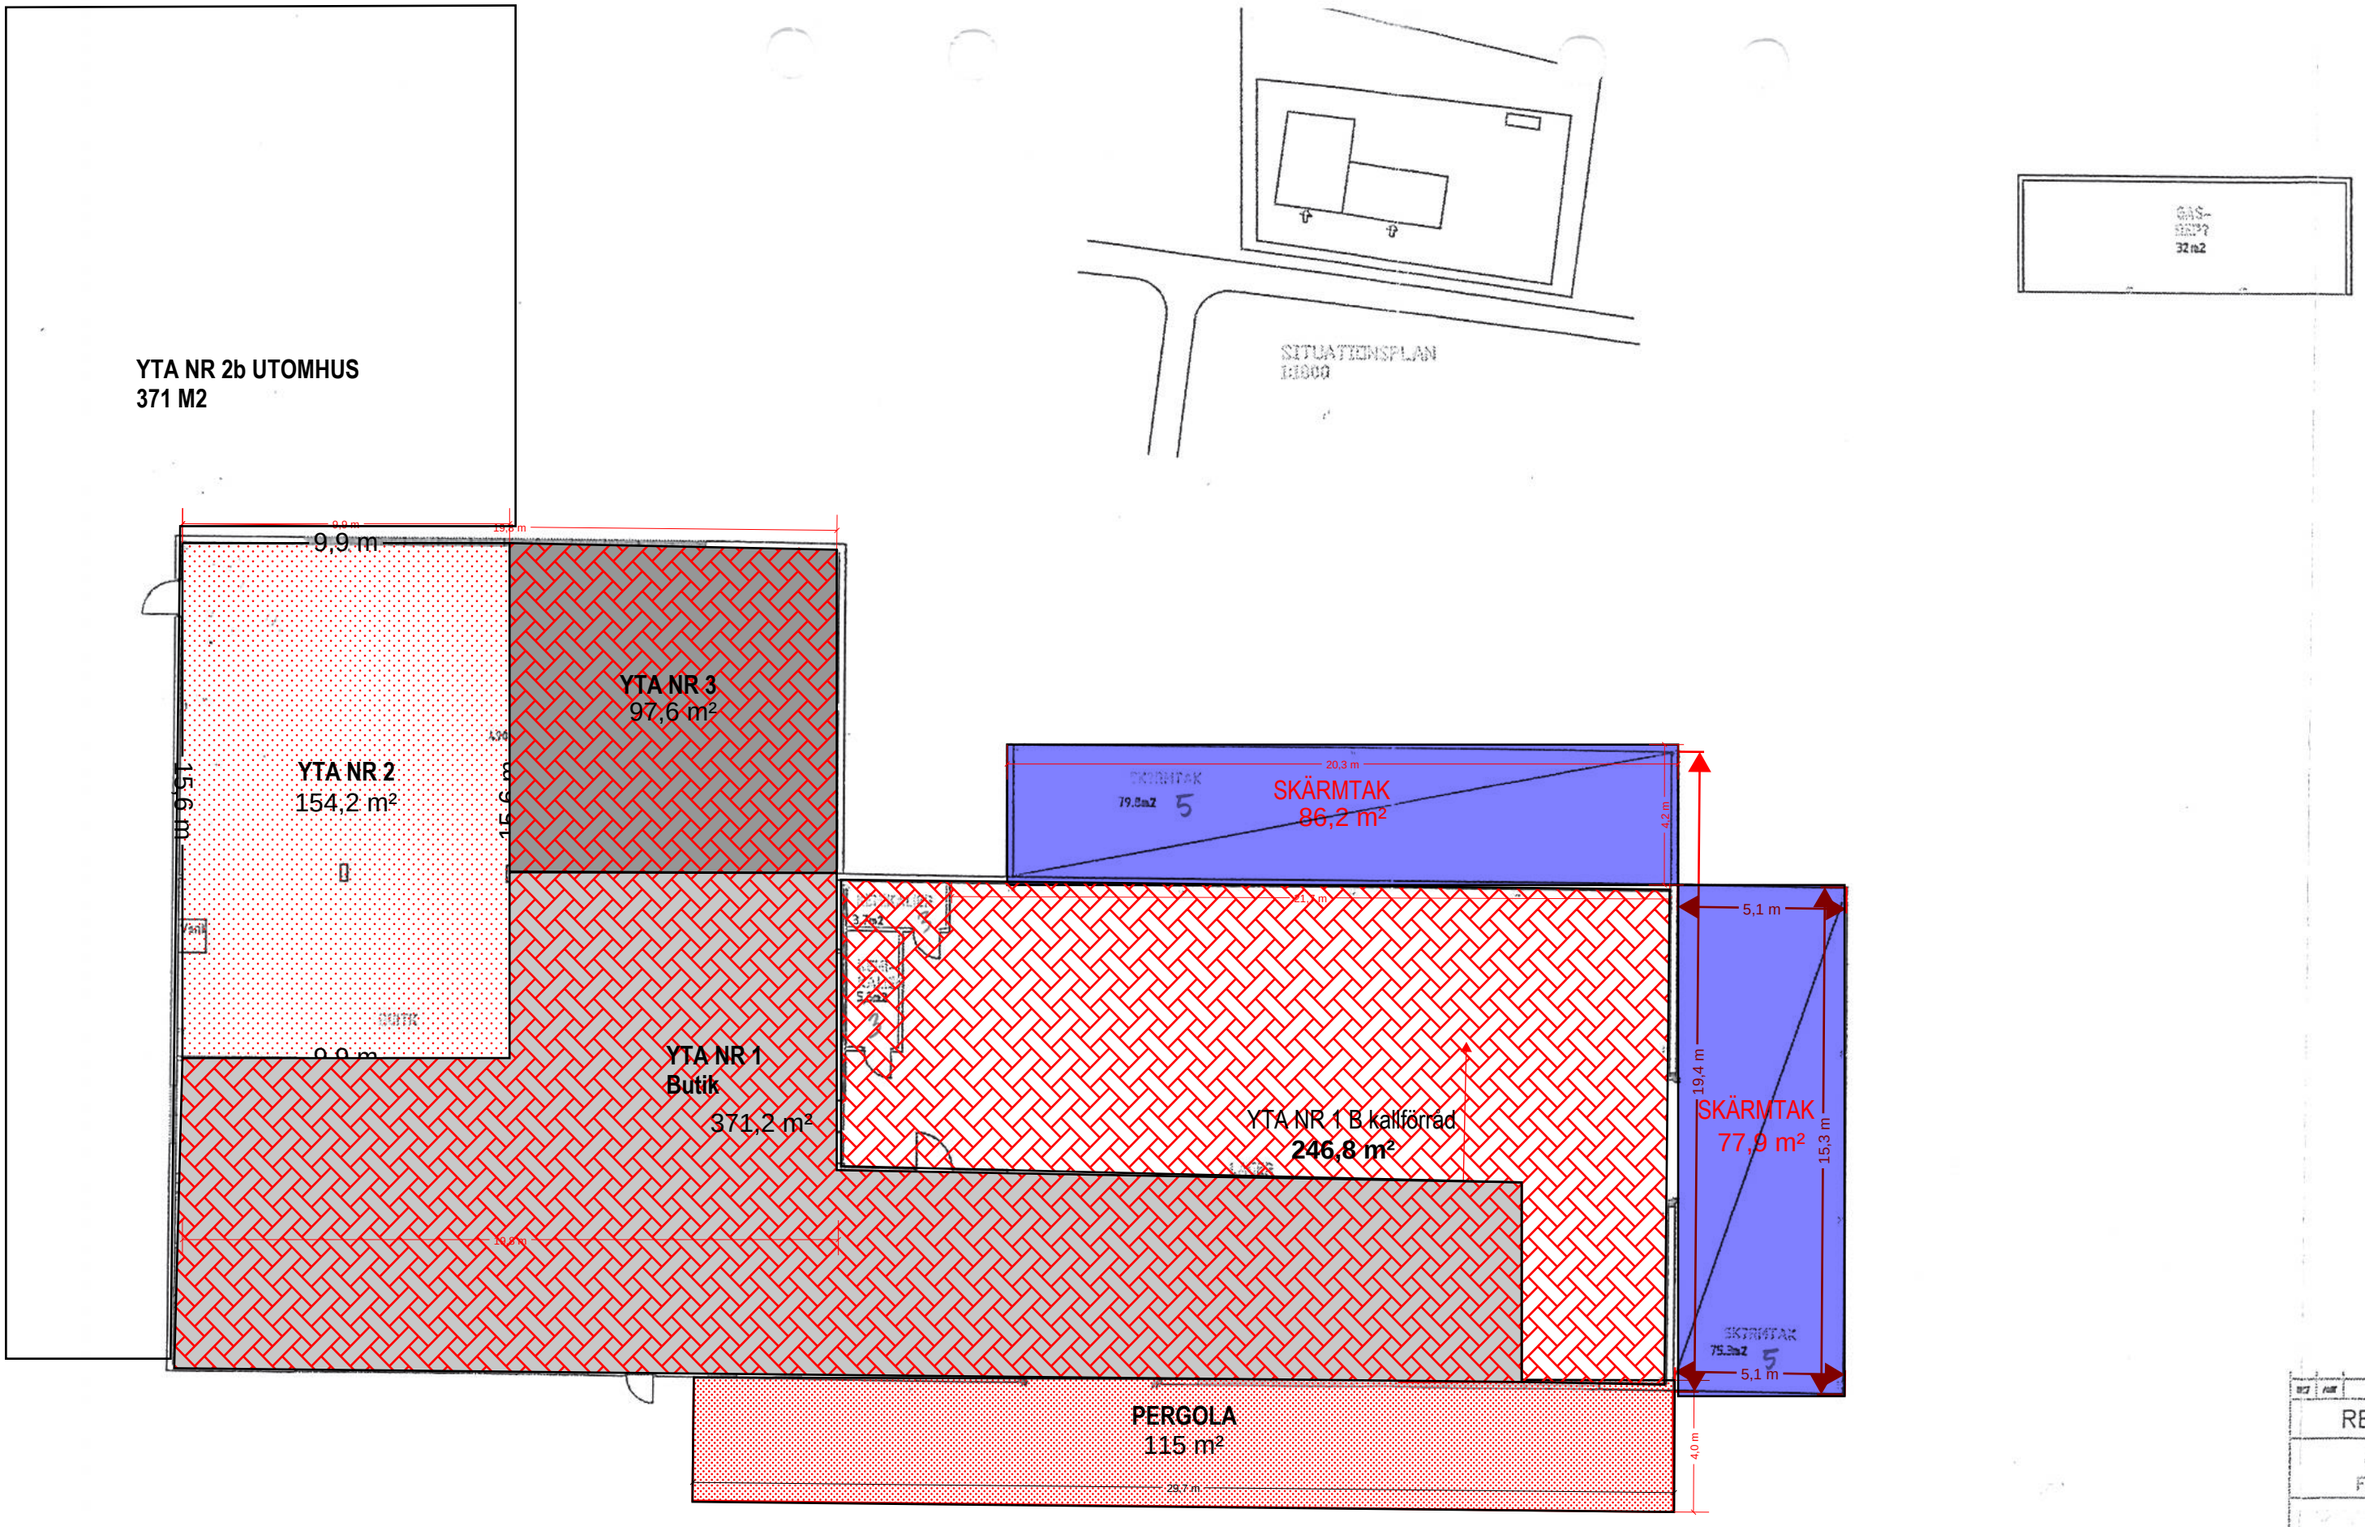

RELATIONSRITN

GRANNGÅRDE
FÄRGELANDA KOMM

LÖPNUMMER NR 1838	RITAD AV AA
DATUM 2005.09.27	ANSVARIG CJ

FÄRGELANDA
GATERSBYN 1:119
PLAN