


Yta för uthyrning

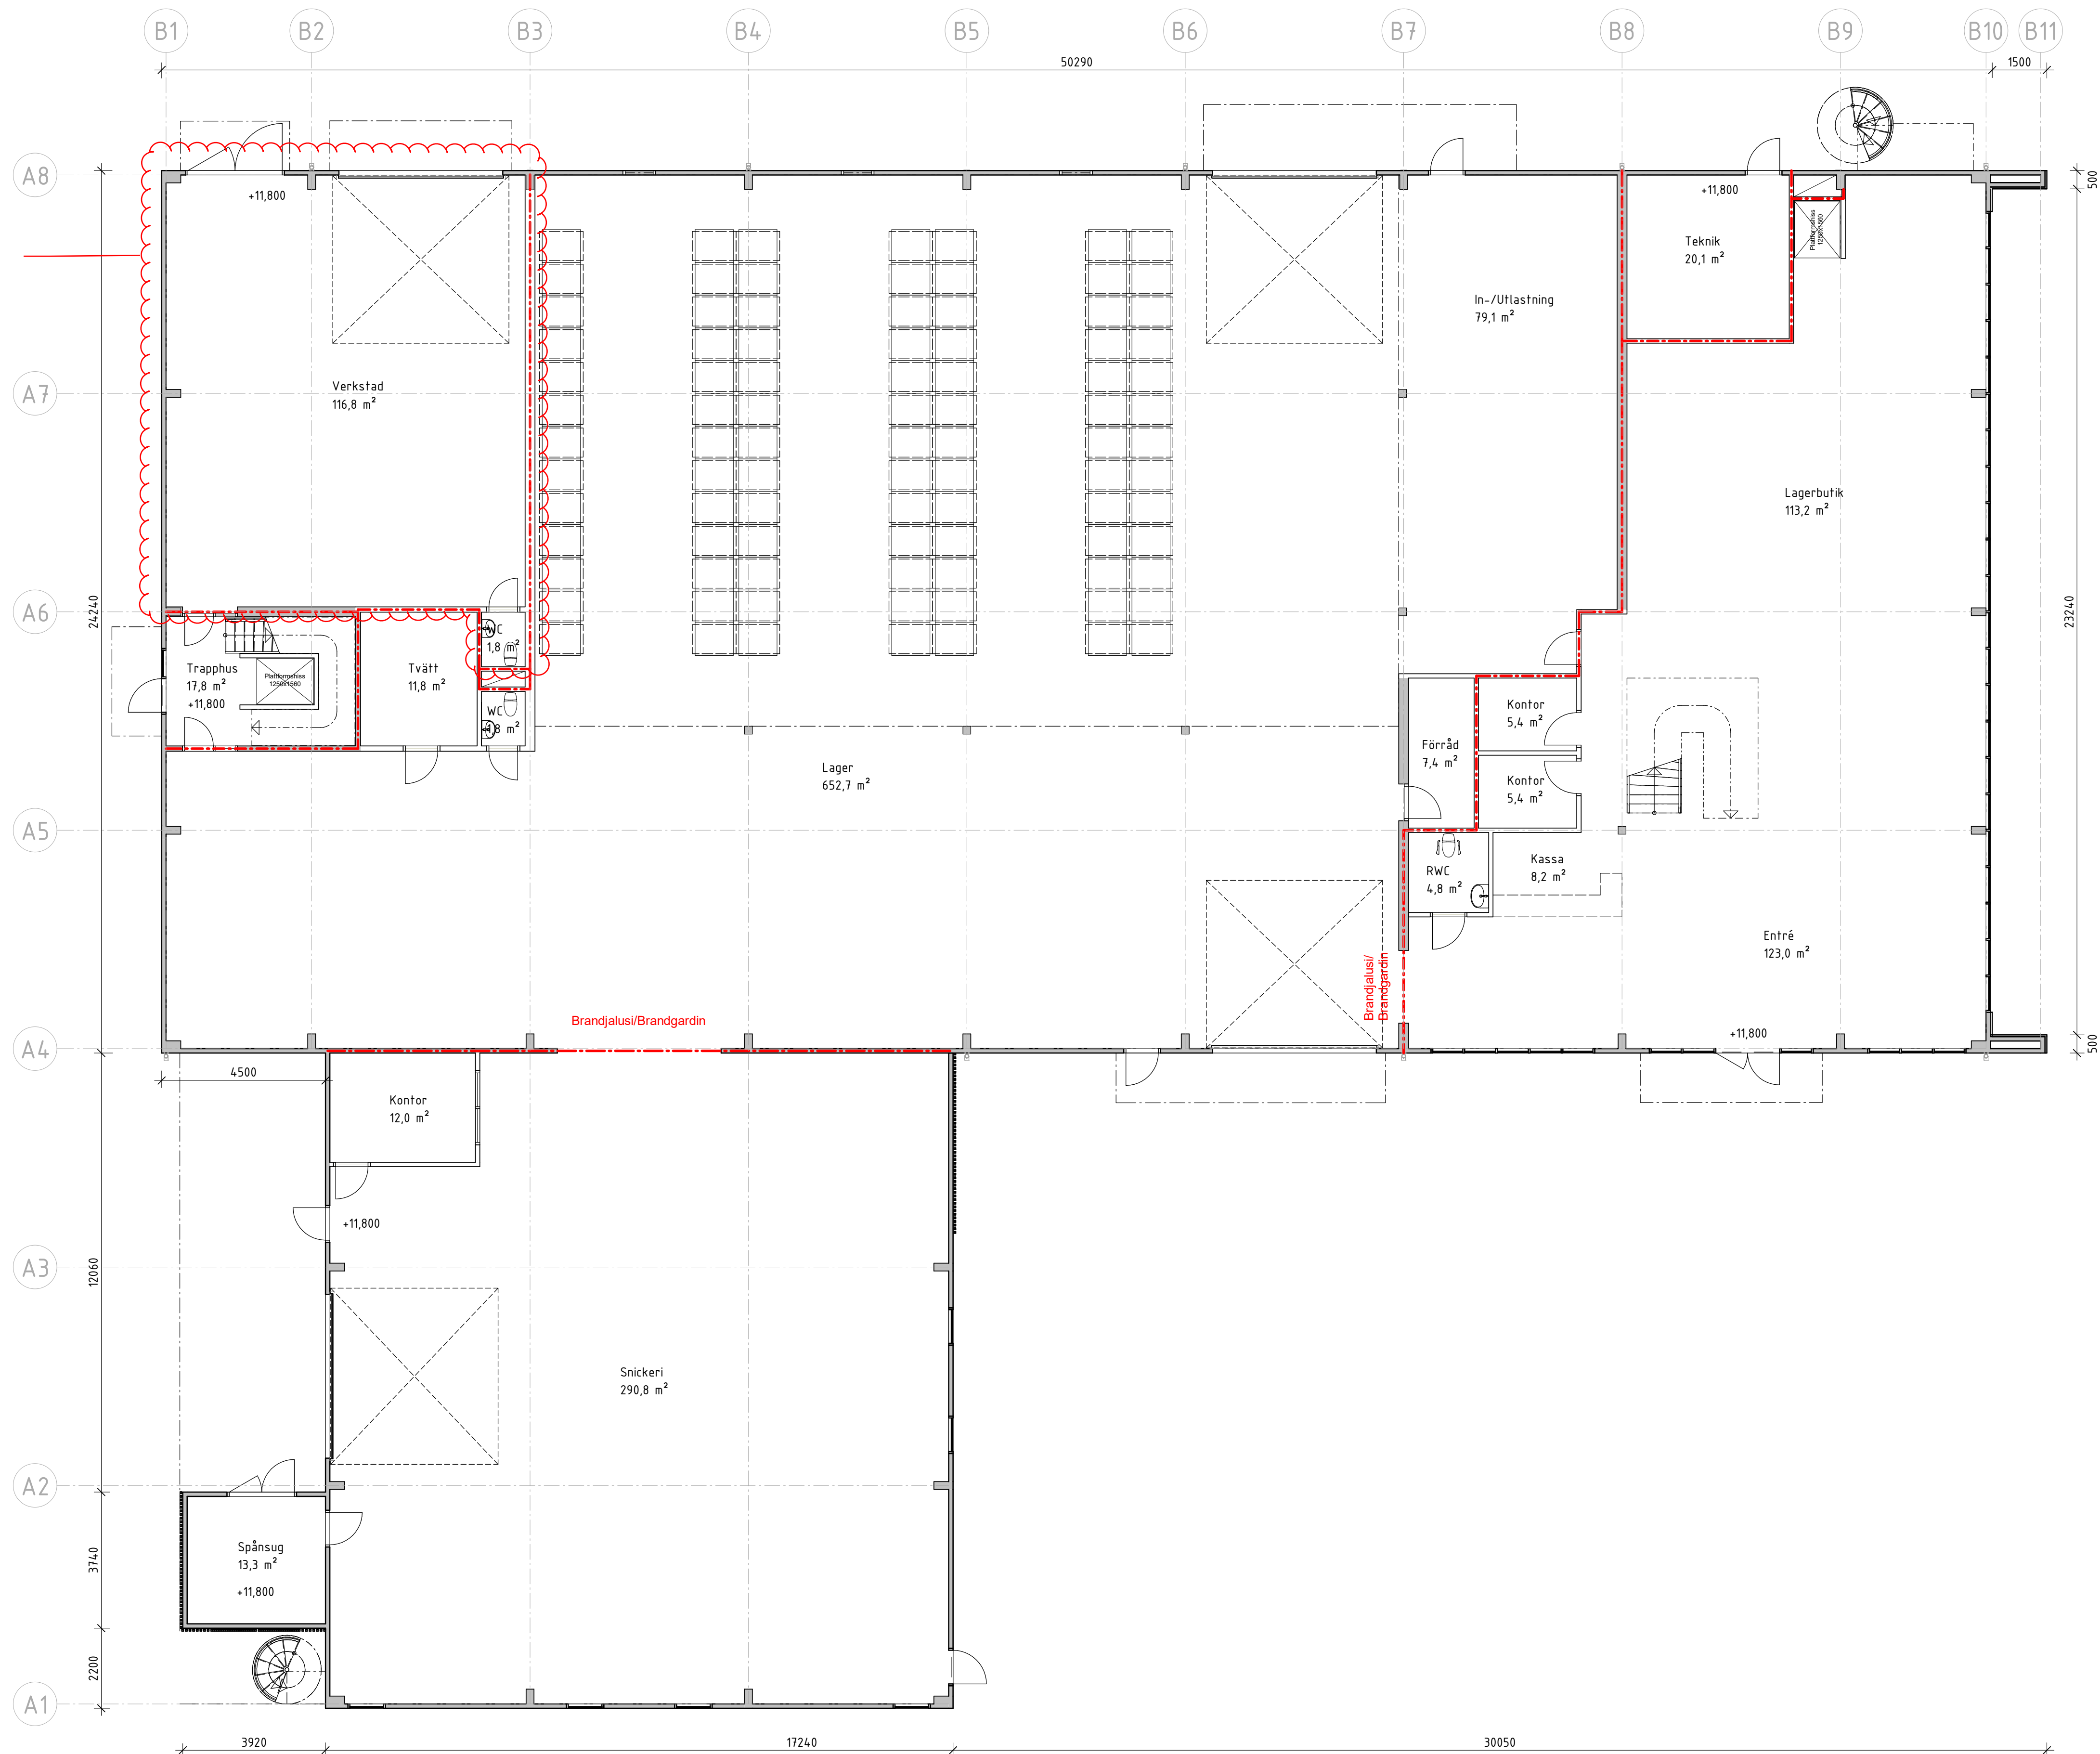

FÖRKLARINGAR

Mått anges i mm.
Plushöjder anges i meter och avser färdig yta, om ej annat anges.

- BRANDCELLSGRÄNS EI30
- BRANDCELLSGRÄNS EI60
- PAROC, BÄRANDE VÄGG
- LÄTTVÄGG

HÄNVISNINGAR

Sektion A-40-2-BL010
Fasader A-40-3-BL010 - BL020

BET	ÄNDRINGEN AVSER	DATUM	SIGN
BYGGLOVSHANDLING			
archinova DESIGN MEETS FUNCTION			
SNICKERIPORTALEN FYRISLUND 13:2, UPPSALA			
☒ A	Archinova AB	tel. 072-32 92 500	
UPPDRAG NR 202006	RITAD/KONSTR. AV SEWAHJ	HANDLÄGGARE SEWAHJ	
DATUM 2020-08-17	ANSVARIG Jenni Wahlstrand		
NYBYGGNAD AV INDUSTRILOKAL PLAN 1 Översiktsplan			
SKALA A1 1:100 A3 1:200	NUMMER A-40-1-BL010	BET	

