


Yta för uthyrning

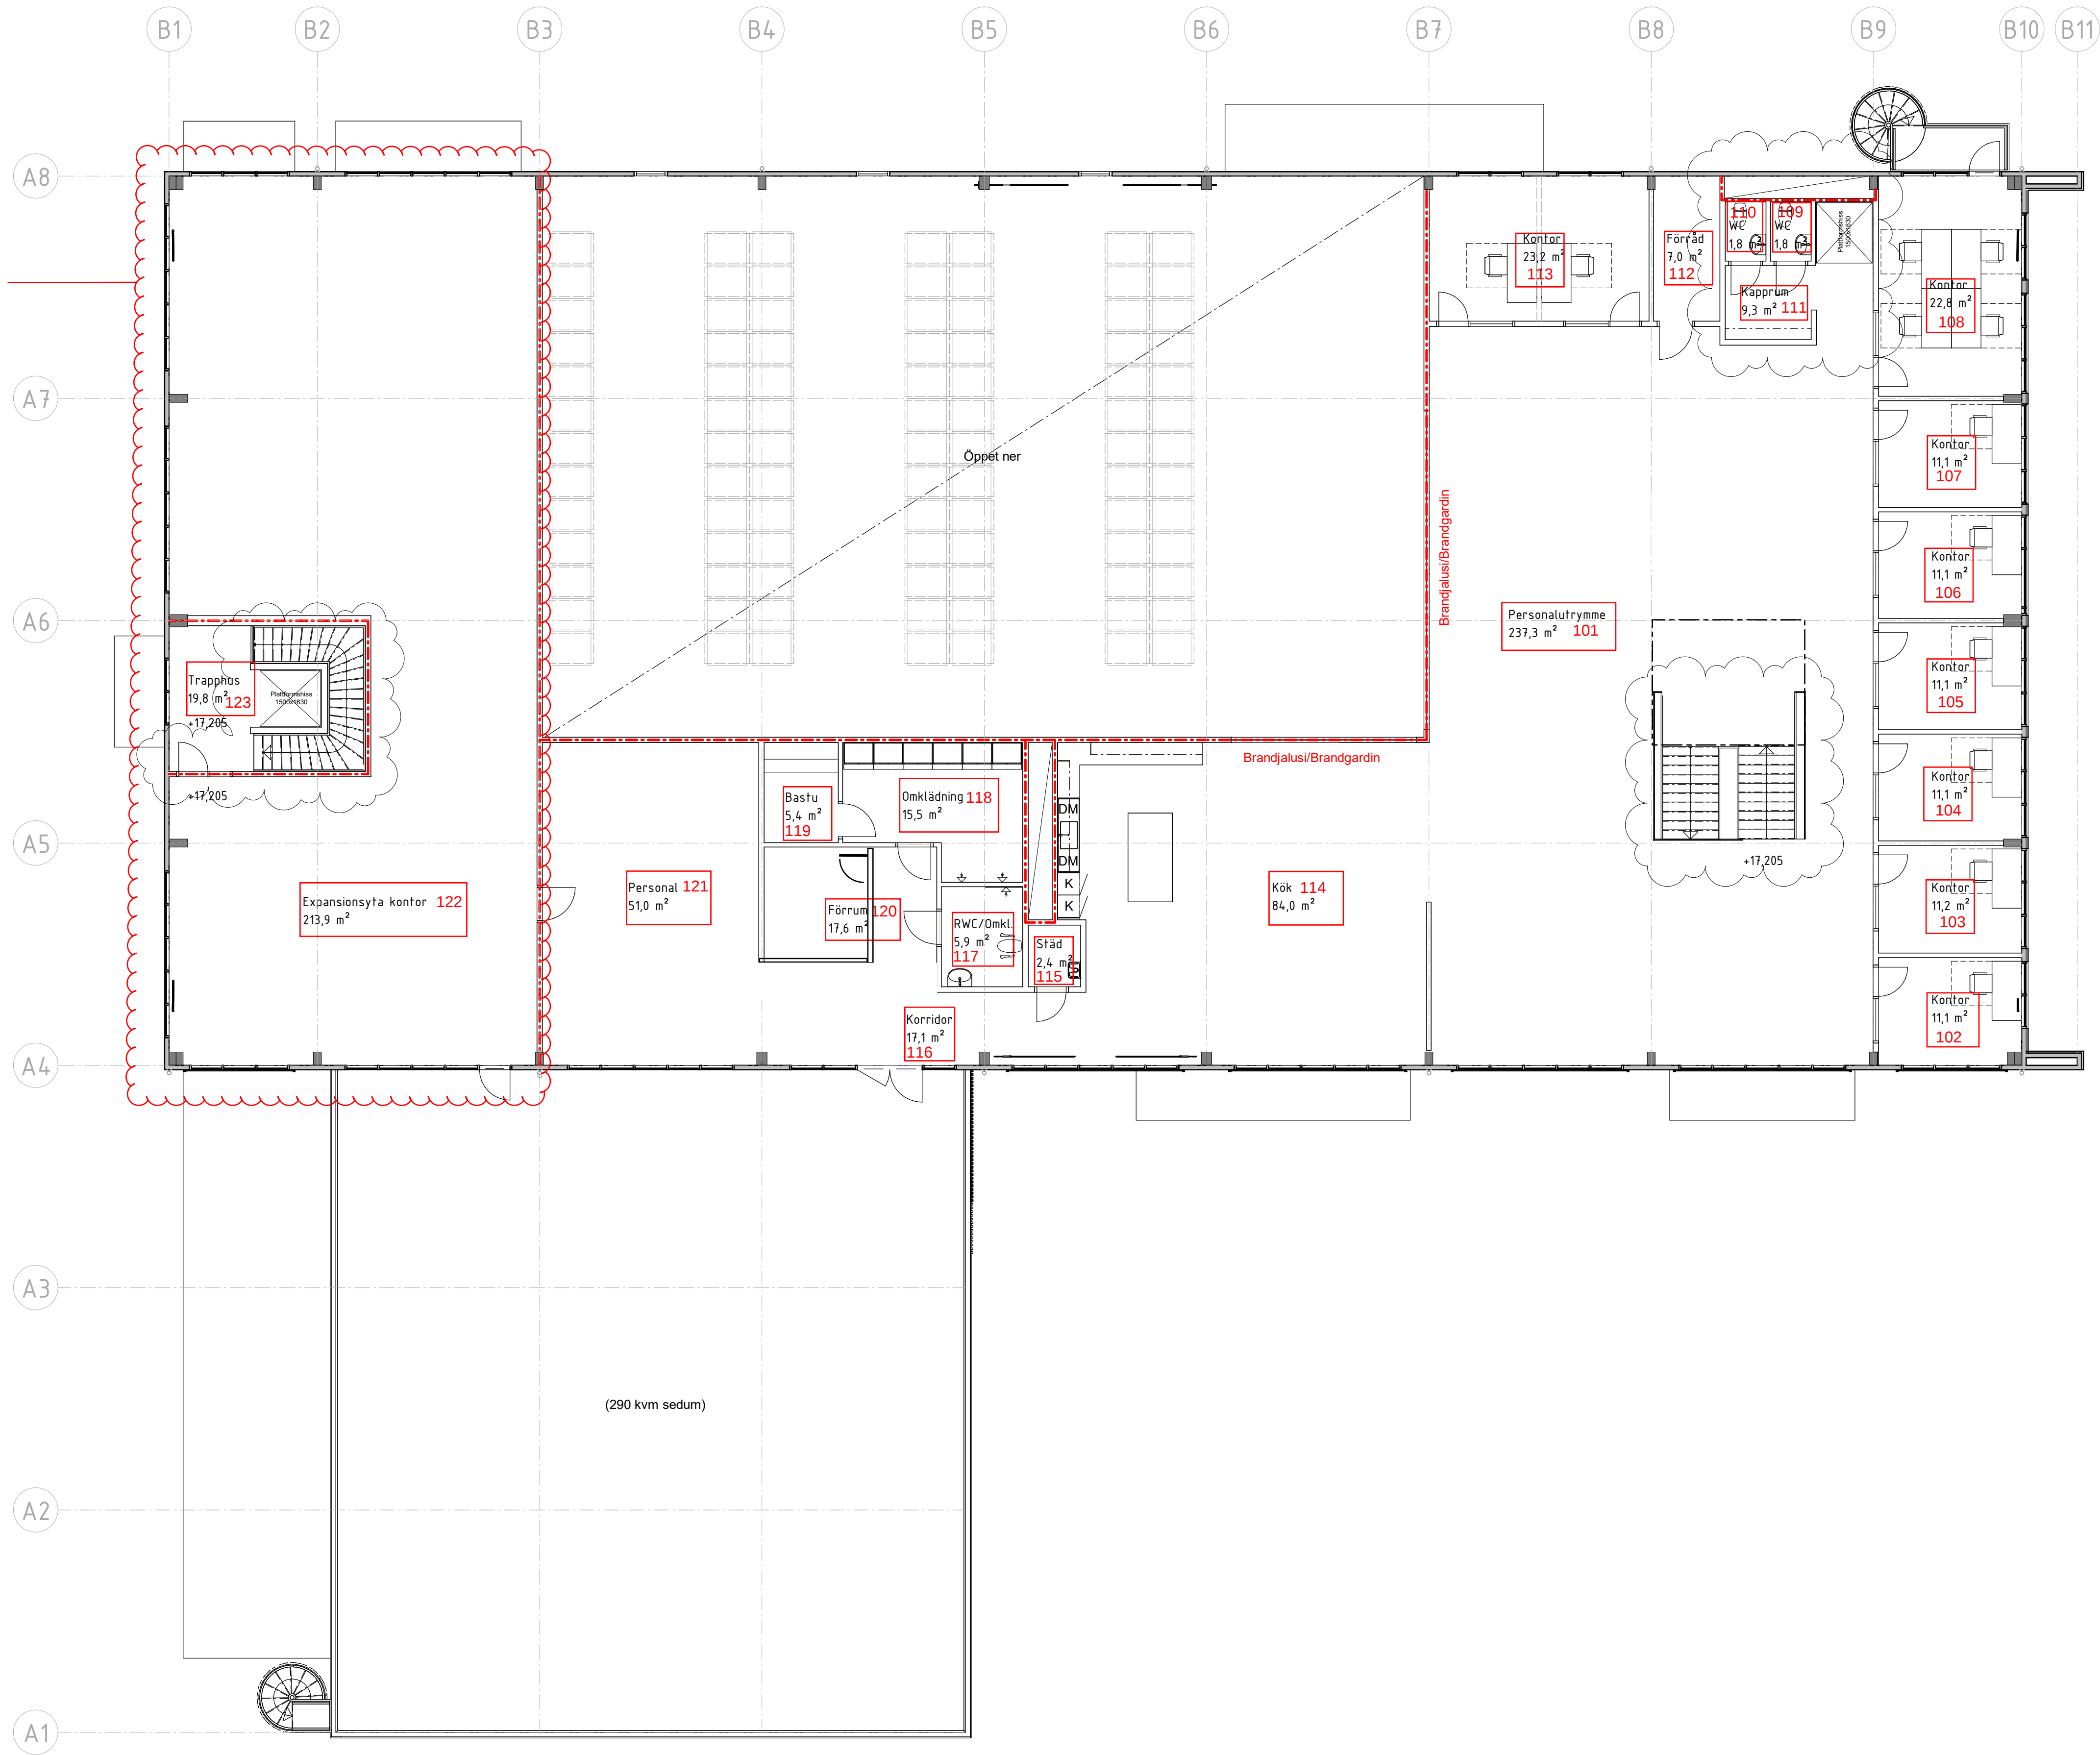

FÖRKLARINGAR

Mått anges i mm.

Plushöjder anges i meter och avser färdig yta, om ej annat anges.

- BRANDCELLSGRÄNS EI30
- BRANDCELLSGRÄNS EI60
- PAROC, BÄRANDE VÄGG
- LÄTTVÄGG

HÄNVISNINGAR

Sektion A-40-2-010

Fasader A-40-3-010 - 020

C	PM 3	2021-11-24	SEWAHJ
B	PM 2	2020-10-05	SEWAHJ
A	PM 1	2020-09-16	SEWAHJ
BET	ÄNDRINGEN AVSER	DATUM	SIGN

BYGGHANDLING

archinova

DESIGN MEETS FUNCTION

SNICKERIPORTALEN

FYRISLUND 13:2, UPPSALA

A Archinova AB tel. 072-32 92 500

UPPDRAG NR 202006	RITAD/KONSTR. AV SEWAHJ	HANDLÄGGARE SEWAHJ
DATUM 2020-08-17	ANSVARIG J. Wahlstrand	

NYBYGGNAD AV INDUSTRILOKAL
PLAN 2
Översiktsplan

SKALA A1 1:100 A3 1:200	NUMMER A-40-1-020	BET C
-------------------------------	----------------------	----------

SKALA 1:100 METER

0 1 2 5 10