
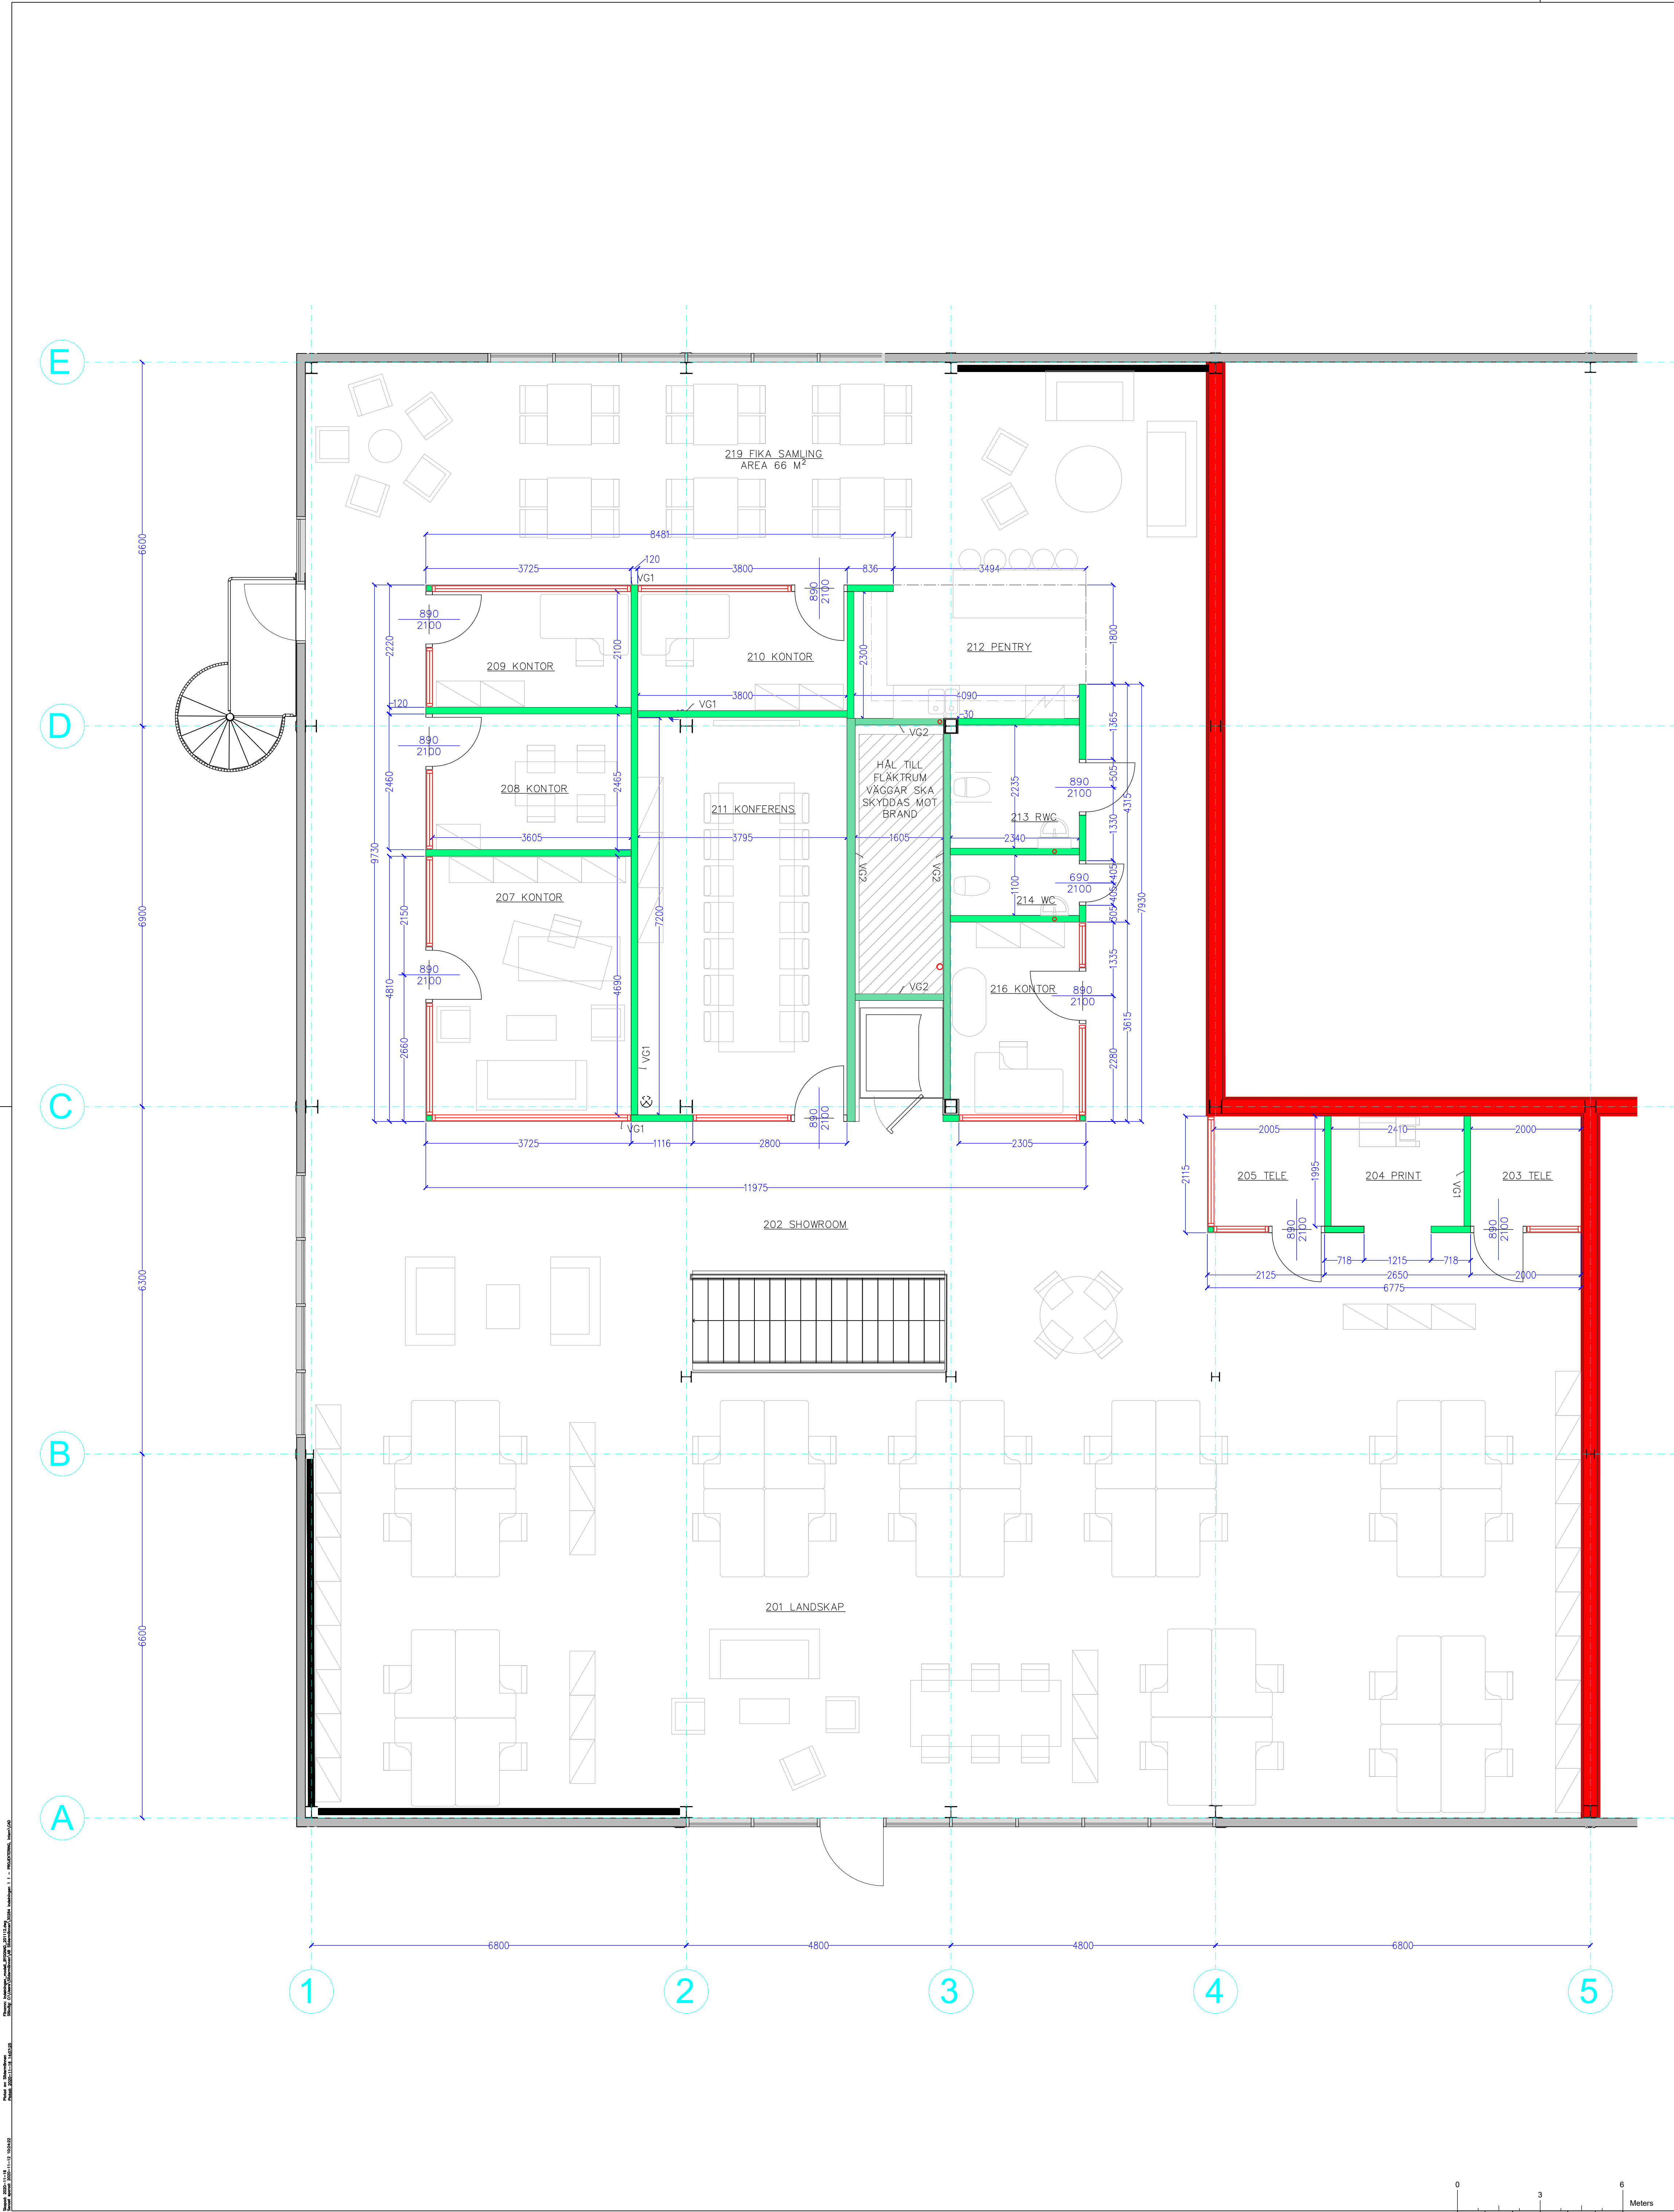


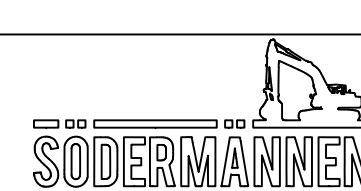

- FÖRESKRIFTER
- KOORDINATSYSTEM: SWEREF99 1630
HÖJDSYSTEM: RH2000
- FÖRKLARINGAR
- TECKENFÖRKLARING
- VÄGG VG1 120MM
DUBBELSIDIG GIPSVÄGG
XR STÅLREGL 70X45, MINERALULLSKIVA
PLYWOOD 12, GIPSSKIVA 13, MÅLAD
 - VÄGG VG2 120MM
BRANDCELLSVÄGG
DUBBELSIDIG GIPSVÄGG
XR STÅLREGL 70X45, ISOLERINGSKIVA
30, PLYWOOD 12, GIPSSKIVA 13, MÅLAD
 - FÖNSTERPARTI
 - VÄGG VG3 120MM
HYPOTETISKA FRAMTIDA VÄGGAR
 - AVLÖPP UPPSTICK
Ø110 mm / Ø75 mm
 - GOLVBRUNN
 - RENSBRUNN
 - ELRÖR UPPSTICK
Ø50 mm

L	X	FLYTAT VÄGG MELLAN RUM 208 - 209. TAGIT BORT RUM 215	20.11.16	MS
K	X	REVIDERAD PLANLÖSNING VÄN2	20.11.03	LP
J	X	REVIDERAD PLANLÖSNING VÄN2	20.10.30	LP
I	I	LÄST I AVLÖPP OCH ELRÖR ÄNDRINGEN AVSER	20.10.12	LP
BET	ANT		DATUM	SIG

BYGGHANDLING			
INDELNING 1:1			
			
AB Södermannen			
www.sodermannen.se			
UPPRÄG NR 30284	BITAD/KONSTR AV L.P.	HANDLAGGARE M.V.	
DATOR 2020-03-23	DANSJÄRNS L.P.		
VÅNING 2 PLANRITNING			
SKALA 1:50 (A0)	RITNING NR A-40.1-12	REV L	