


Denna ritning är upprättad efter originalritning

Måttaktighet ej kontrollerad på platsen.
utförd av Rade Lausevic, Ardecon Ltd.

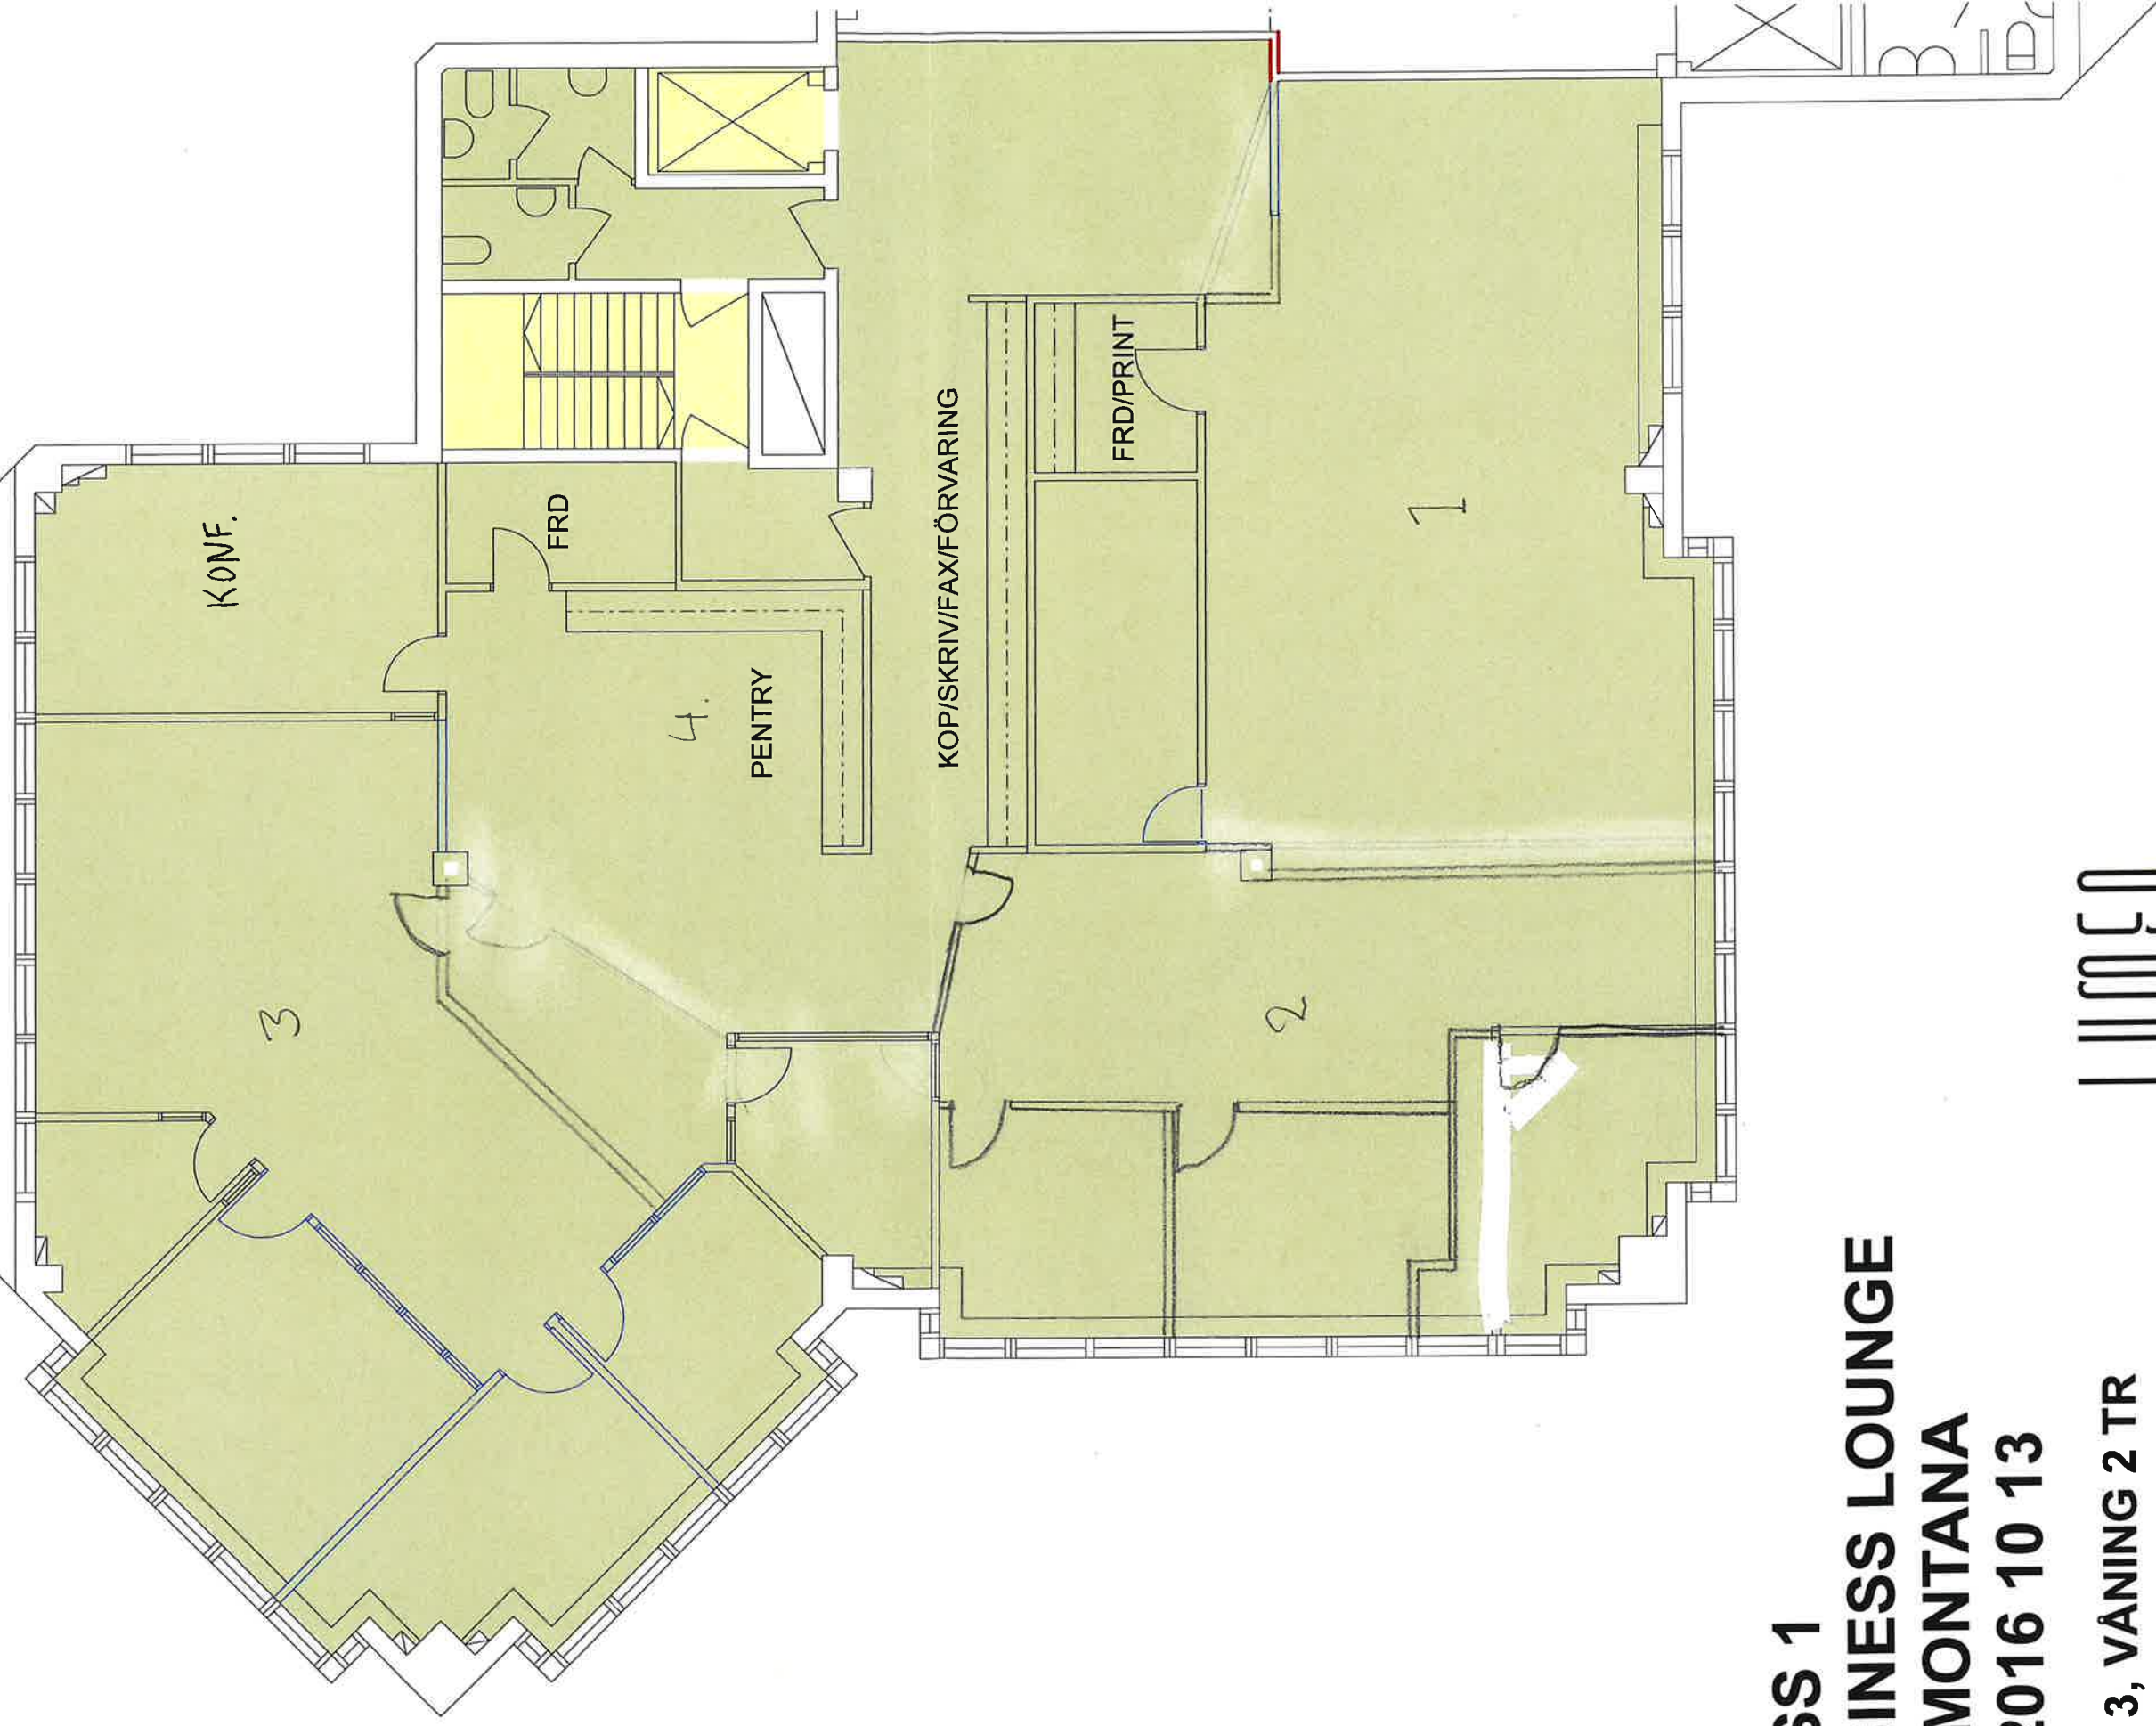

SKISS 1
BUSINESS LOUNGE
KV. MONTANA
FK 2016 10 13

PLAN 3, VÅNING 2 TR

