


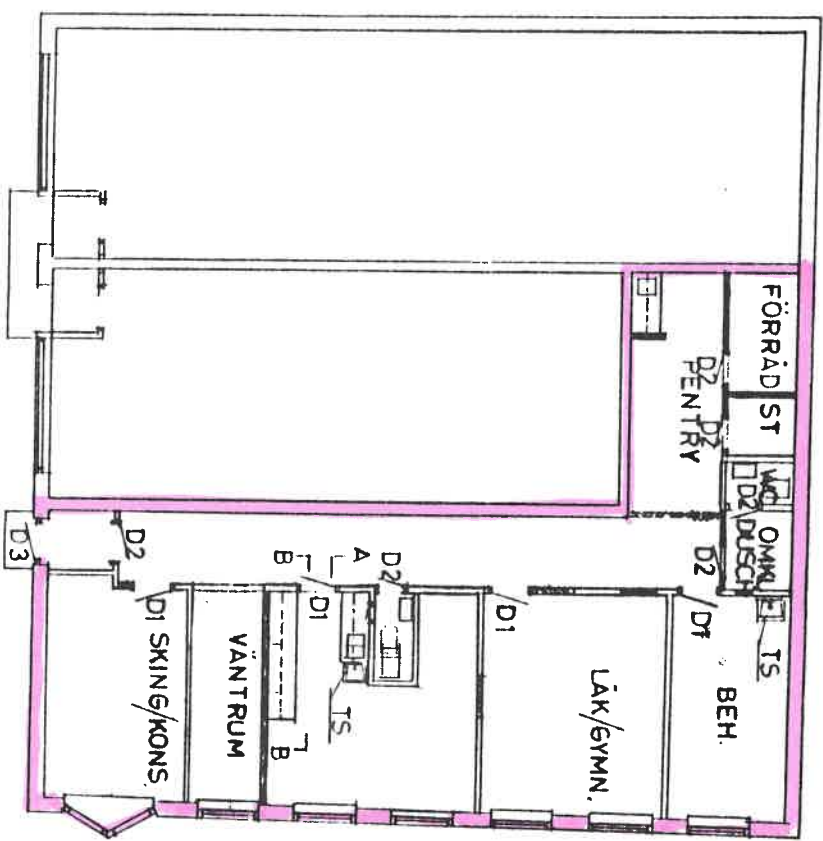

- NY VÄGG
D1 NY DÖRR 35dB 9x21
D2 BEF. DÖRR
D3 " " ISOL. GLAS TÄTAS

KV HOLGER NR 6
FALKENBERG
LOKAL STADSHÄLSAN

REV 85032