


ORIENTERINGSFIGUR

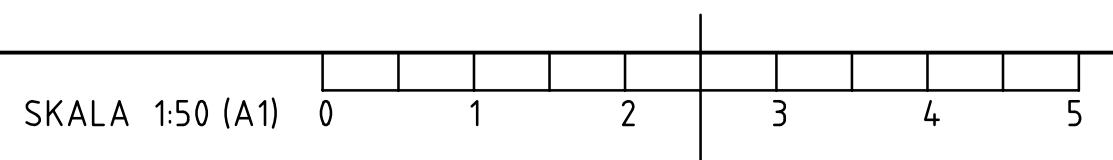

FÖRVALTNINGSHANDLING		REVIDERINGAR	ANT	REVIDERING AVSER	SDN	DATUM
BH						
A	Astacus AB	tel. 0141 - 540 40				
K						
V						
E						
<b>ASTACUS</b> STRANDVÄGEN 3 591 36 MOTALA 0141 - 540 40				<b>SPARBANK</b> JÄRNTORGSGATAN 12A, 732 30 ARBOGA		
RITAD AV Jaya Kiran		HANDLÄGGARE Anwar-Al-Egli		ARBETSNUMMER 668_23384		
ORT Motala		DATUM 2018-09-19		SKALA A1 1:50 A3 1:100		
				RITNINGSGRUPP <b>A-40-1-110</b>		
				RIT BLAD		