


FÖRKLARINGAR:

-  BEFINTLIG DÖRR
-  BEFINTLIG VÄGG
-  NY DÖRR MED GLAS
-  NY VÄGG

INGEN BRAND- OCH ELLER
LJUDUTREDNING ÄR
UTFÖRD PÅ DENNA SKISS



Möjlighet att till skapa RWC
eller omklädnings/dusch.

Golvbrunn

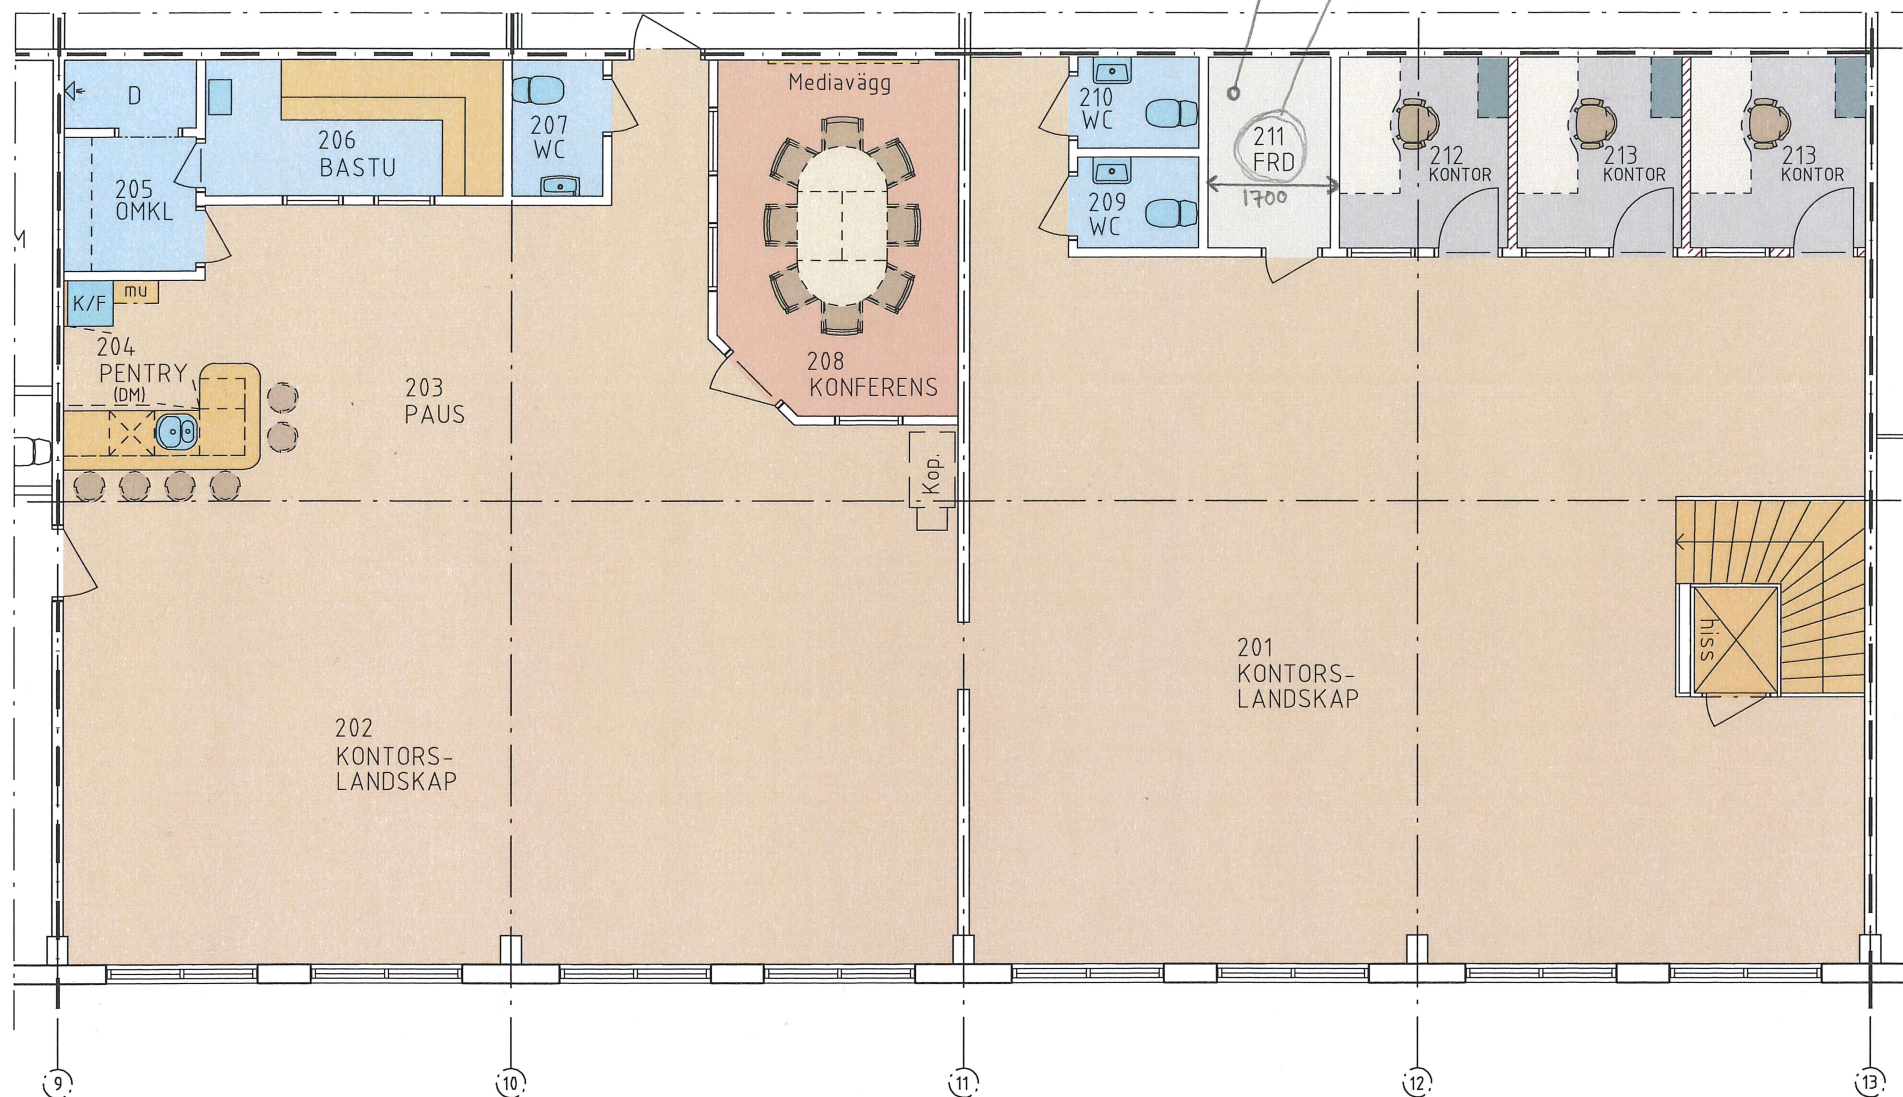


PLAN, VÅN 1 TR →

Meter skala 1:100/A3

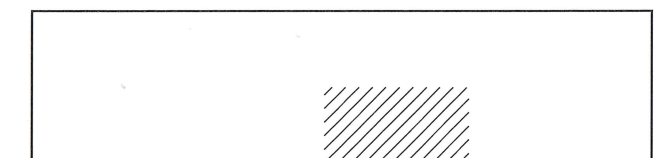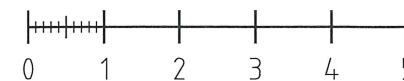

ORIENTERINGSFIGUR
EJ SKALENLIG

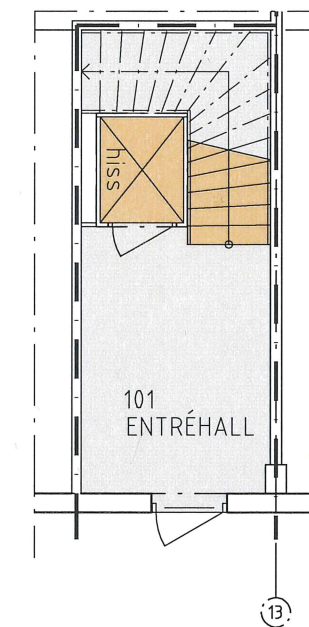

PLAN, BV →

EGERYDS