


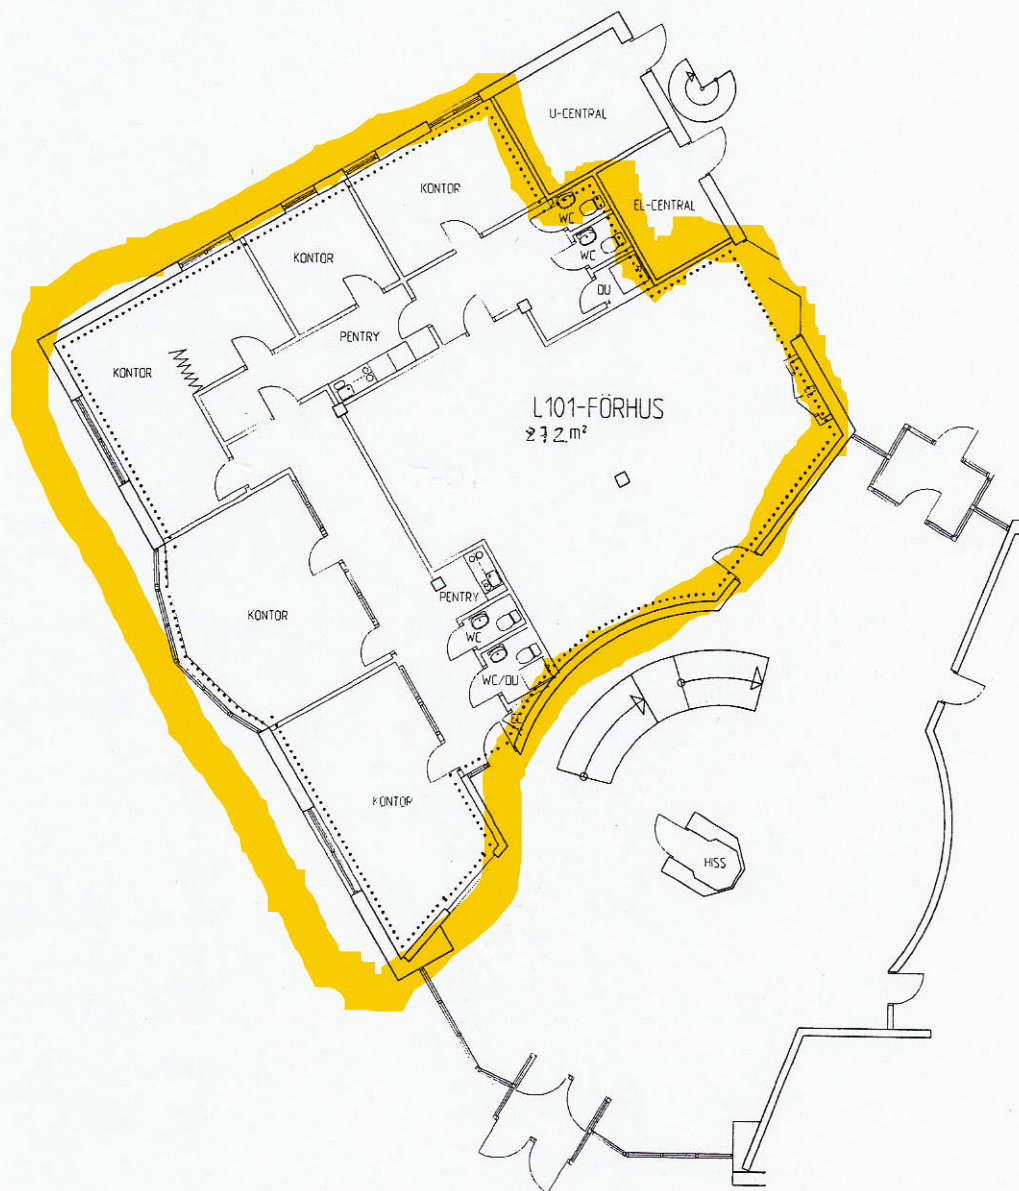

BET	ANT	ÄNDRING AVSER	DATUM	SGN
RELATIONSRTNING				
TTL FINANS Murarvägen 7 132 38 SALTSJÖBOD Tel info@tllfinans.se TEL 08 747 01 50				
UPPERAG NR	RTAD/KONSTR AV	HANDLÄGGARE		
DATUM	ANSVARIG			
2009 08 10	TEEMU LEHTIMÄKI			
KUMMELBERGETS IND.OMR. SKARPNÄS 7:1 STENHUGGARVÄGEN 1 FÖRHUS ARKITEKTRITNING LOKAL 101 - 272m2, PLAN 1				
SKALA	NUMMER	BET		
1200 (A4)	FÖRHUS-L101-YTA			