AREA, VOLYM
BTA 614.5
BTV 1935.7

FÖRKLARINGAR
RUMSAVGRÄNSNINGSLINJE
LOKALGRÄNS
INGÅR EJ I BRUKSAREA

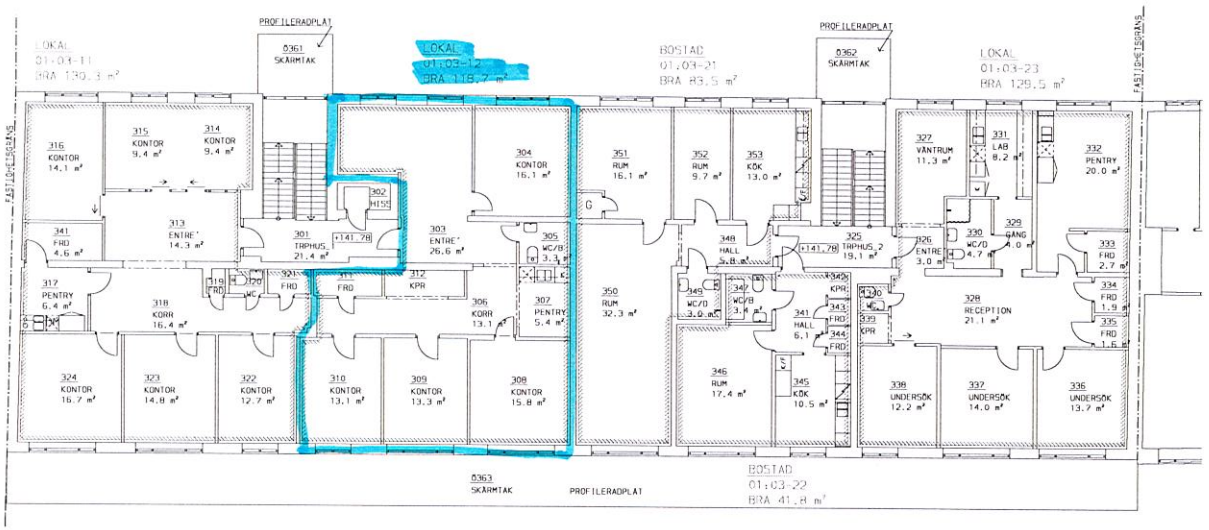

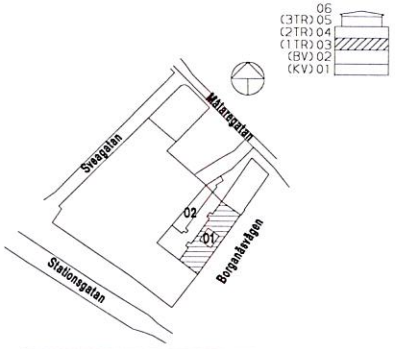

0 1 2 3 4 5 10 15 METER

-		ÄNDRADE DÖRRSL AG	06.06.28	ESG
BET	ANT	ÄNDRINGEN AVSER	DATUM	SIGN

RELATIONSHANDLING

RELATIONSRITNING UPPRÄTTAD AV
Ljustech Konsult AB
TEL 0651-18025 FAX 0651-13809
www.ljustech.se

UPPDRAG NUMMER	RITAD	KONTR	HANDLÄGGARE
05094	ESG	ESG	ESG
DATUM	ANDRAD		
06.06.28			

MASMÄSTAREN FASTIGHETER AB
Åsgatan 30, Falun
Box 1005, 791 10 Falun
Tel 023 - 70 46 40

BALDER 6, BORLÄNGE
HUS 01
PLAN 03 (1TR) +141,78
PLANRITNING LÄGENHETER
ORG.FORM. A1 SKALA 1:100

PROJEKT	RITNINGSNUMMER	REV
2405	A-48-11-01031	.

Plot 15-SEP-2017 10:13:26
R:\192.63 MEDICEA BYGG\
11.03.18
01031