


AREA, VOLYM
BTA 613.6 m²
BTV 2086.3 m³

LOKAL
01,03-01
BRA 577.7 m²

FÖRKLARINGAR

- RUMSAVGRÄNS-
NINGSLINJE
--- LOKALGRÄNS
--- INGÅR EJ I
BRUKSAREA

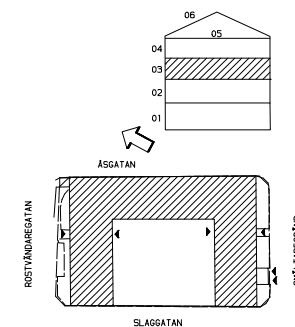

RELATIONSHANDLING				MÅSTMÄSTAREN FASTIGHETER AB			
LJUSTECH KONSULT AB				Åsgatan 30, Falun			
TEL 0901-14009 FAX 0901-13809				Box 1005, 791 10 Falun			
				Tel 023 - 70 46 40			
				BALDER 4, BORLÄNGE			
				HUS 01			
				PLAN 03 (ITR) -141.95			
				PLANRITNING LÄGENHETER			
				SKALA A1: 1:100 SKALA A3: 1:200			
				A-48-11-01031			

-	-	LOKALANPASSNING	20-09-14	CL	06016	MDD/ESG	ESG	2222	A-48-11-01031	REV
-	-	RELÄRE BORTLAGEN UT LOKALAREA	13.09.25	ESG						
-	-	ANDRÖGE LOKALGRÄNSER	11.05.12	ESG						
RET	ANT	NÖRNINGEN AVSER	DATUM	STOR						

0 1 2 5 10 METER
SKALA 1:100