


AREA, VOLYM
BTA 914 m²

FÖRKLARINGAR

- LAGENHETSGRÄNS
INGÅR EJ I BRUKSAREAN

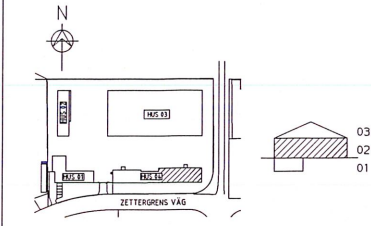

BET	ÄNDRINGEN AVSEER	DATUM	SIGN
RELATIONSHANDLING			
		MASMÄSTAREN FASTIGHETER AB Åsgatan 30, Falun Box 1005, 791 10 Falun Tel 023-70 46 40	
			
INGARVSMON 3 INGARVET			
A	SWECO	T: 08-695 60 00	
-	-	T: -	
-	-	T: -	
-	-	T: -	
-	-	T: -	
-	-	T: -	
UPPDRAGSNUMMER	RITAD/KONSTR. AV	HANDLAGGARE	
-	-	-	
DATUM	ANSVARIG	FASTIGHETSNUMMER	
2020-09-10	-	3231	
INGARVSMON 3 HUS 04 PLAN 02 (ENTRÉPLAN) - DEL 2 PLANRITNING LÄGENHETER			
SKALA	NUMMER	BET	
A1 1:100 A3 1:200	A-48-11-04022		

0 1 2 5 10 METER
SKALA 1:100