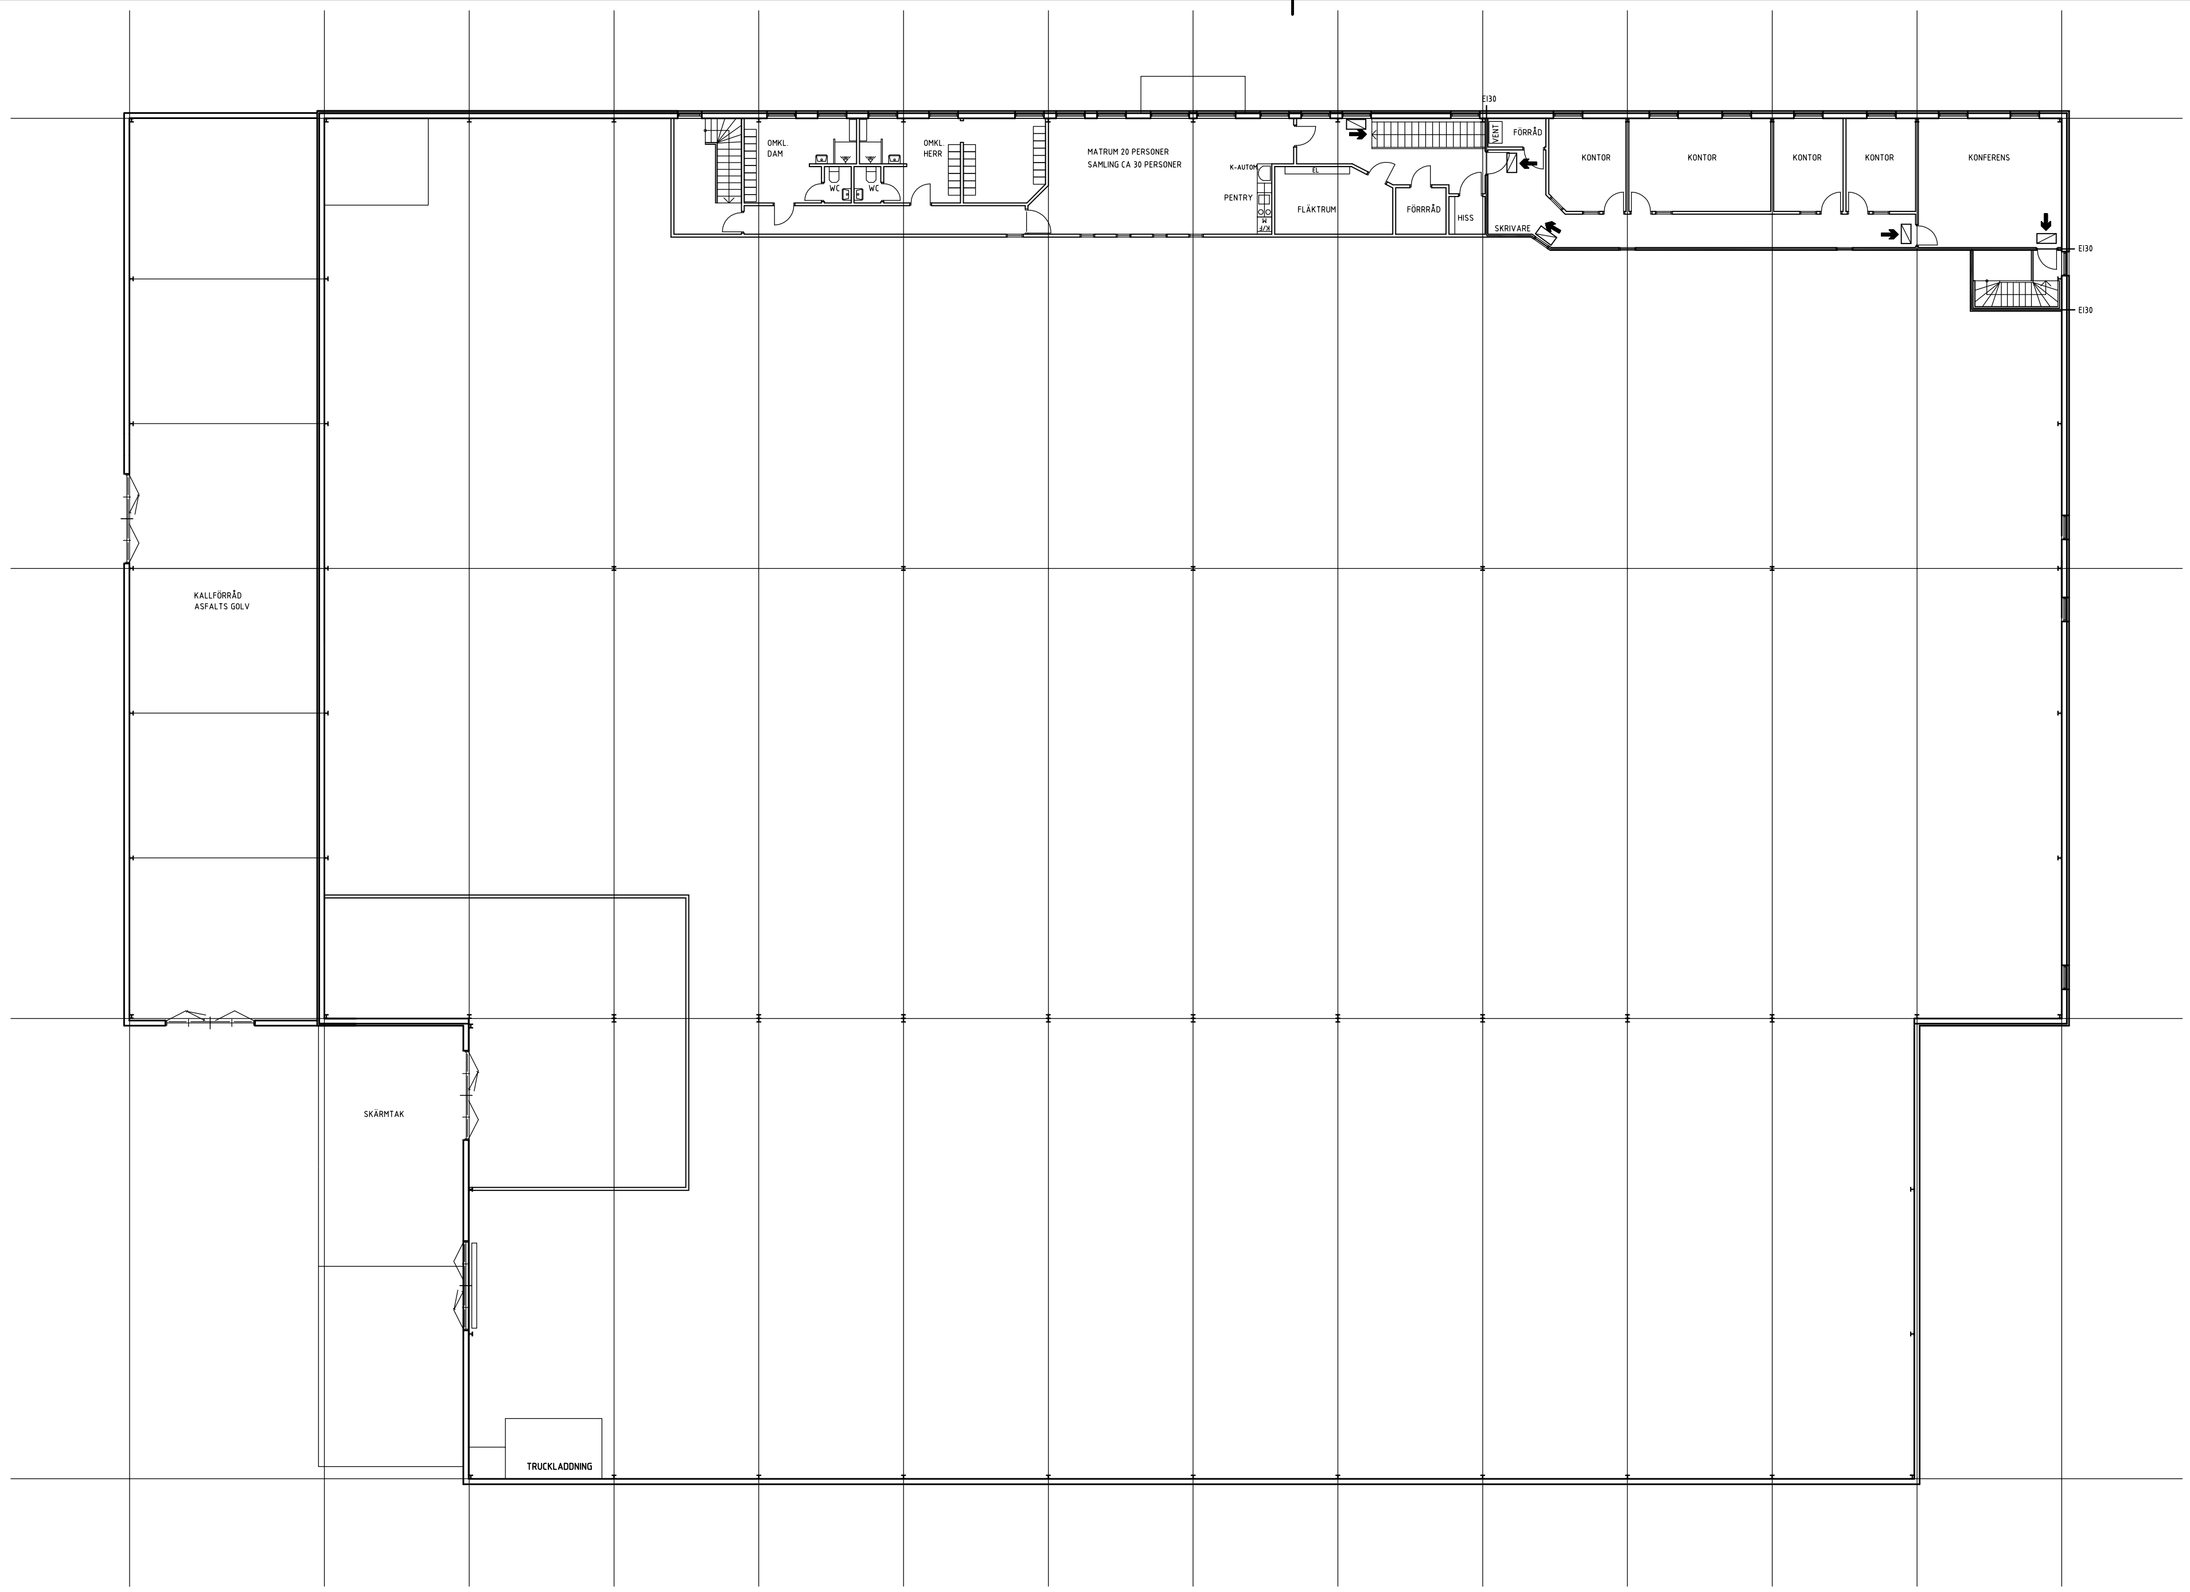

PLAN 2

0 5 10 15 M

RITNING I A3-FORMAT
ÄR I HALVSKALA.

BET	ANT	ÄNDRINGEN AVSER	DATUM	SIGN

RELATIONSHANDLING

EXPORTG. 41A
BACKA 97:12

YTTERBYGG

ROLLSBOVÄGEN 25
442 40 KUNGÄLV
TEL. 0303-20 60 30
FAX. 0303-20 60 39

ARBETSNUMMER	RITAD/KONSTR. AV	HANDLÄGGARE
	RN	
DATUM	ANSVARIG	
2009-08-18	MATS BERNTSSON	

PLAN 2

SKALA	RITNINGSNUMMER	BET.
1:100	A139:301	