


VÅNING 2 TRAPPOR

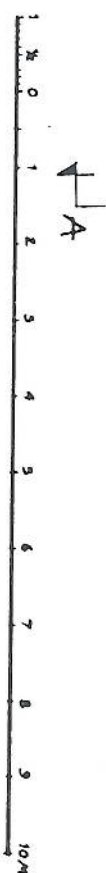

VÄSTERLÄNGGATAN 28
UPPMÄTNINGSRITNING
PLAN 2 TRAPPOR
APRIL 1987 KB