


Bil. 1

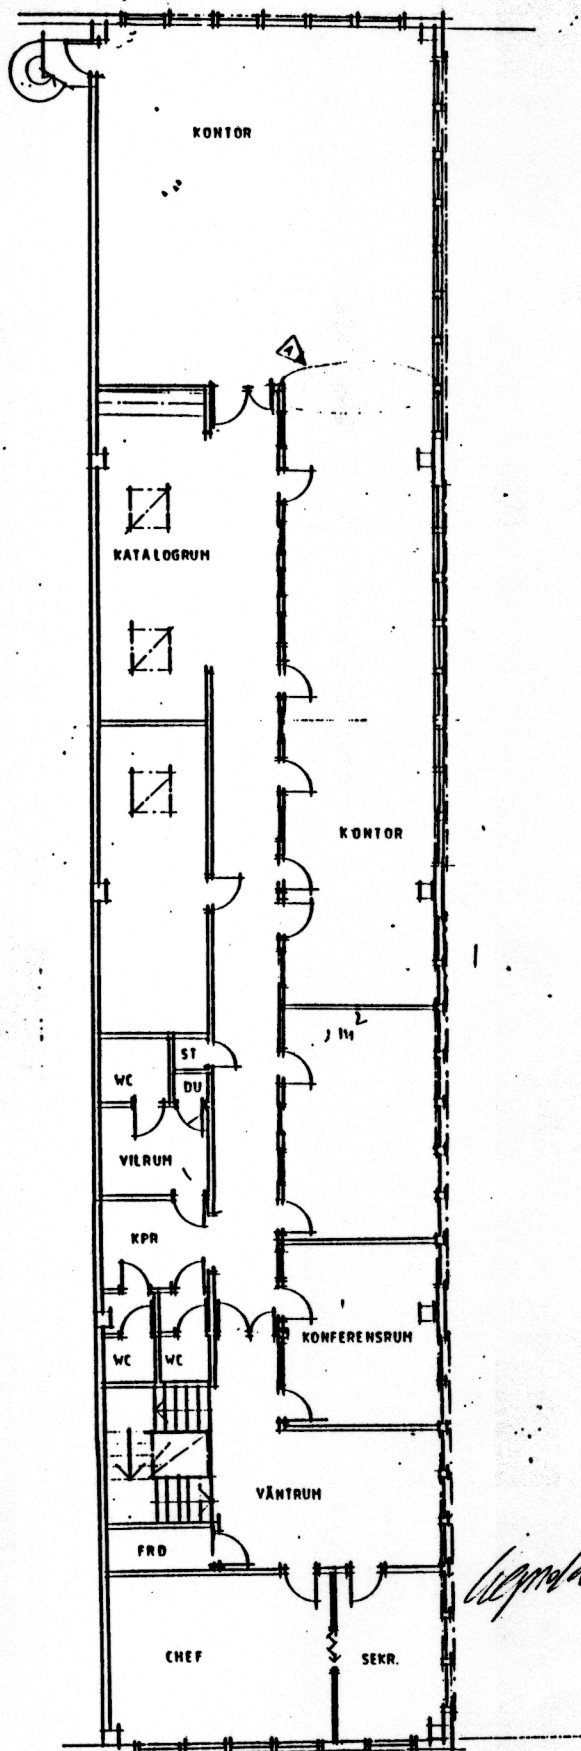

ÖVREPLAN

90.08.04

NOB.	ANT.	NOB. TYP	NOB. AVSEENDE	NOB.	ANT.
B		HÄRTERING AV B-LOV	GG	900528	
A		VÄGG BORTTÄGEN	GG	900503	

ELLSINGER 
 ARKITEKTKONTOR AB
 KARL-JOHANSGATAN 66
 414 55 GÖTEBORG
 TELEFON 031-42 82 00

HANDLÄGGARE
 RAGNAR ELLSINGER
 GÖTEBORG 1990 01 15

NT
 00

Linda Sundberg

BACKA 22:10

KONTORS - OCH LAGERBYGGNAD

PLANER BLIVANDEUTSEENDE SKALA 1:100

ARBETSTID	KOD TYP	NOB. TYP	NOB. TYP	NOB.

A 30:04