
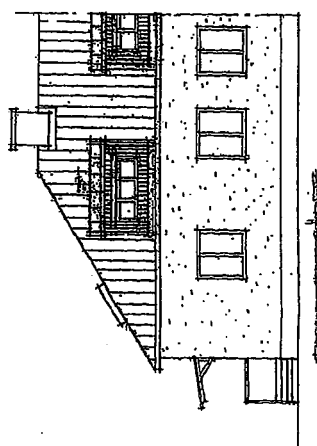
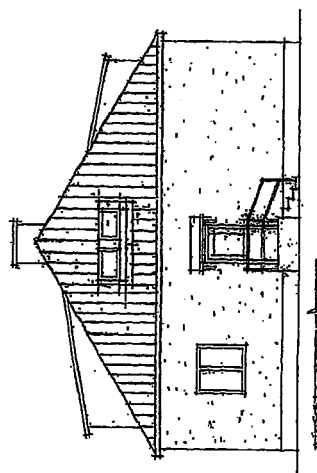


Bilaga 1

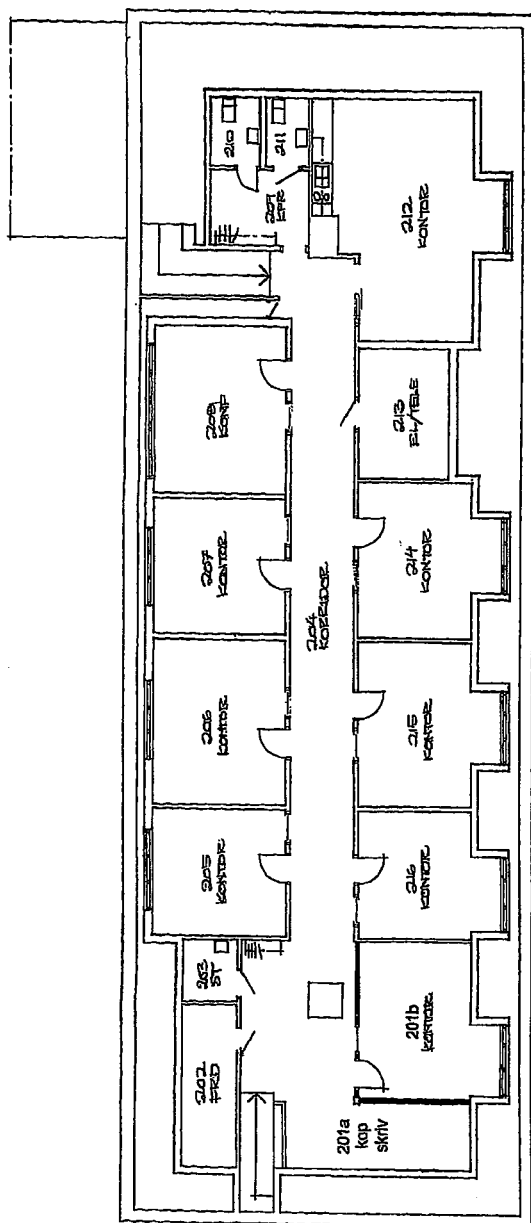

Nya eller ändrade byggnadsdelar

KONDELLKONTORET
SÖNDGATAN 36, FALUN

PLAN 2...

FÖRSLAG OMBYGGNAD

ERIKSSON 11/2008, 2008.11.27-8P

AB 24